


Cgb-nummer	Uts	Woonplaats	Straatnaam	Postcode	Huisnr	Lasnr
004501	HRL-HLB	LANDGRAAF	V ITERSONSTR	6372TT	11	
Lasmof	KR21	Firmanaam	VWT_SI	bestrating	— vast — (asfalt, betonplaat, ect.)	Opmerkingen
Lasbehuizing		Lasser	S.Erol	— los — (tegels, klinkers ect.)		
Lastechniek	— Wurg — Module — Fusie	Datum	03-12-2018	— geen — (zand, aarde, ect.)		

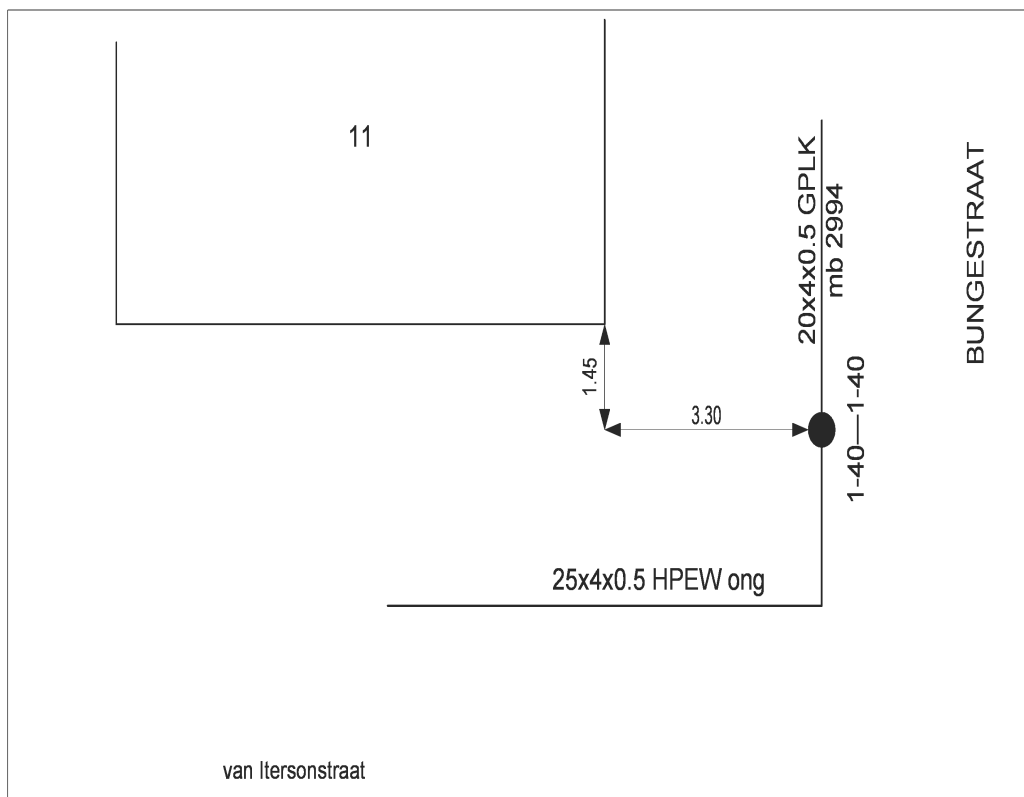

Cgb-nummer	Uts	Woonplaats	Straatnaam	Postcode	Huisnr	Lasnr
004501	HRL-HLB	LANDGRAAF	V ITERSONSTR	6372TT	11	
Lasmof	KR21	Firmanaam	VWT_SI	bestrating	— vast — (asfalt, betonplaat, ect.)	Opmerkingen
Lasbehuizing		Lasser	S.Erol	— los — (tegels, klinkers ect.)		
Lastechniek	— Wurg — Module — Fusie	Datum	03-12-2018	— geen — (zand, aarde, ect.)		

