



Cgb-nummer 004501	Gemeente (plaats) LANDGRAAF	Postcode 6372 TT	Straatnaam VITTERSONSTRAAT	Huisnr 5	Lasnr
Lasmof sputilas	Lengte IK	Plaats IS/RA	Lasser BEEREN	Datum 26-5-2003	Bestrating BERM
B vd Donk					

27 - 97 5350

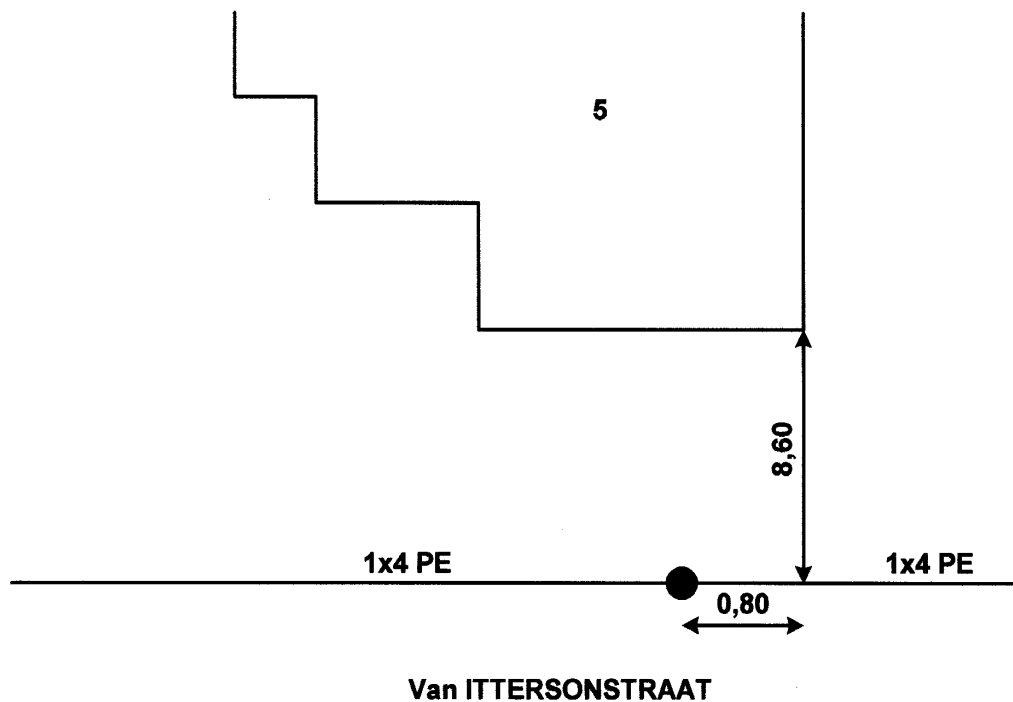

Cgb-nummer 004501	Gemeente (Plaats) LANDGRAAF	Postcode 6372 TT	Straatnaam V.ITTERSONSTR.	Huisnr 5	Lasnr
Lasmof 14H	Lengte IK 6	Plaats IS/RA MTK	Lasser AVDANKER	Datum 9-5-00	Bestrating TG
JANSEN-DEURS					

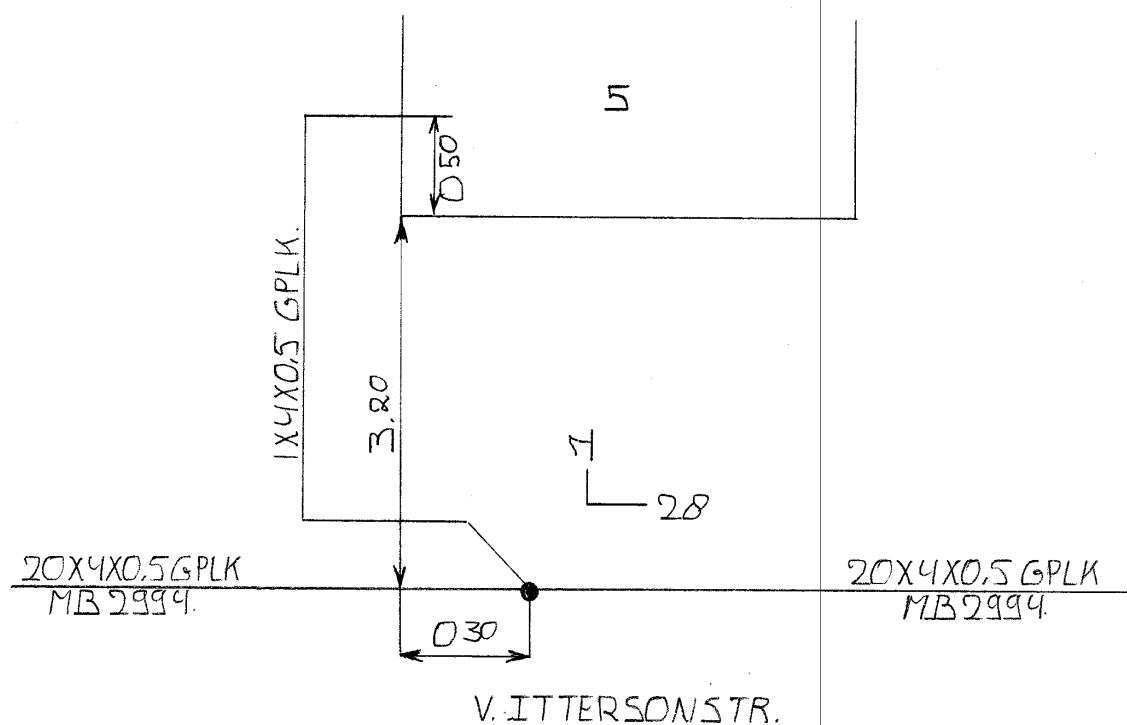

Td 127 - 97 5350

200103124