


Cgb-nummer <u>004501</u>	Gemeente (Plaats) <u>LANDGRAAF</u>	Postcode <u>6372 TT</u>	Straatnaam <u>VITTERSONSTR.</u>		Huisnr <u>7</u>	Lasnr
Lasmof <u>KH</u>	Lengte IK <u>6</u>	Plaats IS/RA <u>KLDR.</u>	Lasser <u>PVDAKKER</u>	Datum <u>9-5-00</u>	Bestrating <u>TG</u>	Opmerkingen
<u>JANSSEN-DERKS</u>						

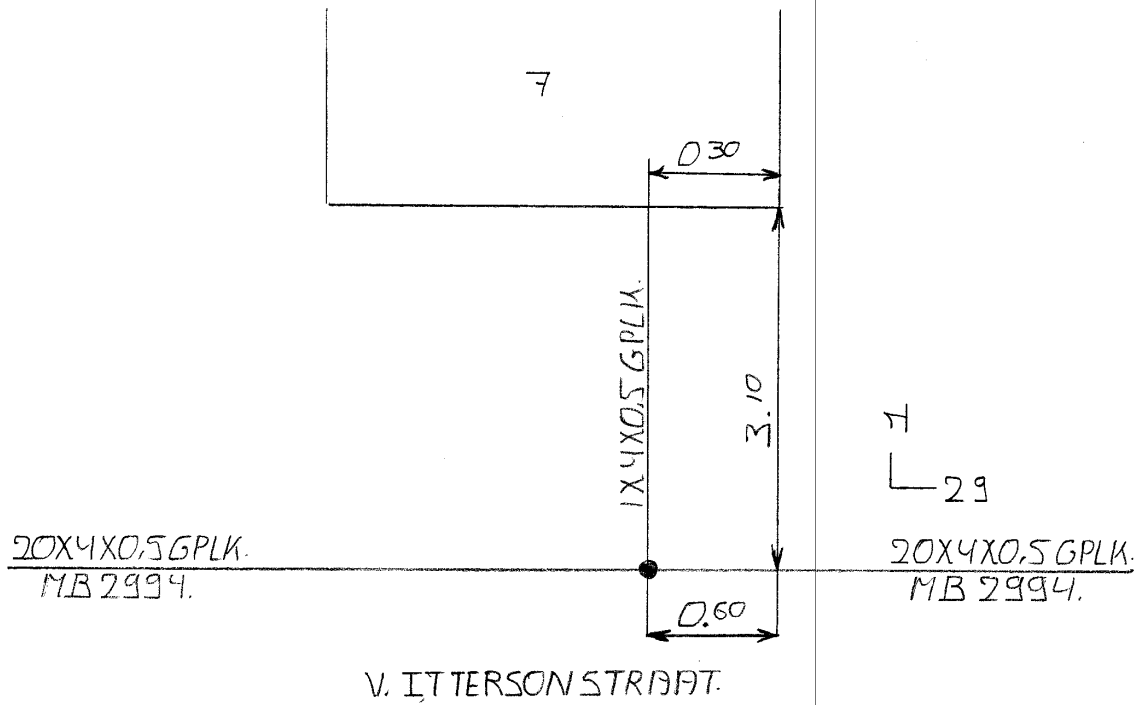

Td 127 - 97 5350