


Telefoonnet **HLB** **LGR** **LASSCHETS** ²⁾ **PA** nr. **9-11A**
 Dronet
 Plaats Straatnaam **WENCKEBACHSTR**

Perc-nr	Type lasmof	Lengte ik	Plaats lasdop	Toestand ik	Naam van de lasser	Toezihtman	Datum	Straatwerk ³⁾
11 A	941A	13m134	VELDER		AN. ZAF	J. GELISSEN	10-9-74	1/2 m ²⁾
9	941A				AAN. MROSEK		27-5-74	m ²⁾

ALLEEN INVULLEN OP DUPLICAATSCHETS					Ddrnr ak	Wijze van aft	Perc-nr	Ddrnr ik	Bijzonderheden
Telefoon-nummer	Stiftnr hvd		Stiftnr kvd	Stiftnr kvd					
					30	JL	11 A	1-2	
					39	JL	9	1-2	

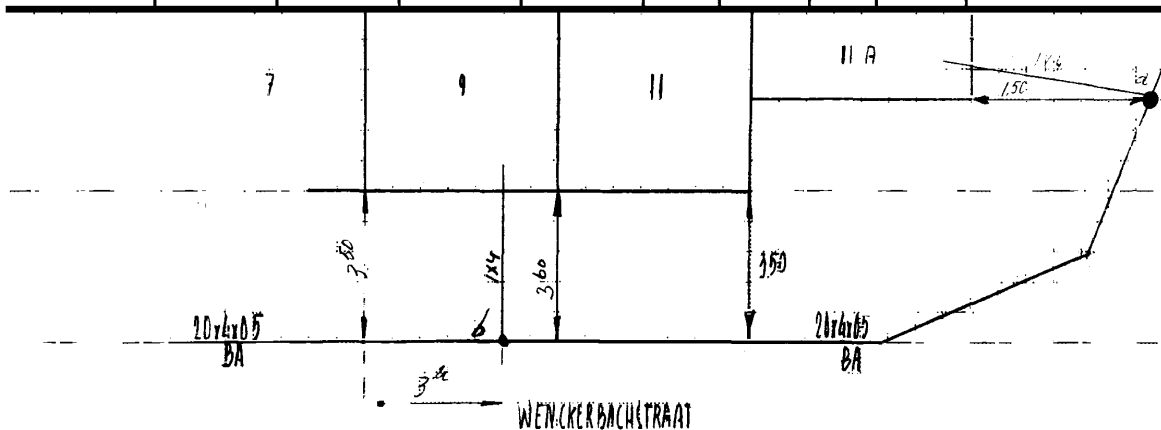

Td 127 - O 1176-69

Staatsbedrijf der PTT **Z.O.Z.**

Telefoonnet **HLB** **LGR** **LASSCHETS** ²⁾ **PA** nr. **11**
 Dronet
 Plaats Straatnaam **WENCKEBACHSTRAAT**

Perc-nr	Type lasmof	Lengte ik	Plaats lasdop	Toestand ik	Naam van de lasser	Toezihtman	Datum	Straatwerk ³⁾
11	941A	13m134	VELDER		ZAUNBR. HOUBEN	KNDL	19-9-75	m ²⁾
								m ²⁾

ALLEEN INVULLEN OP DUPLICAATSCHETS					Ddrnr ak	Wijze van aft	Perc-nr	Ddrnr ik	Bijzonderheden
Telefoon-nummer	Stiftnr hvd		Stiftnr kvd	Stiftnr kvd					
					29	JL	11	1-2	

