


Cgb-nummer 004501	Gemeente (Plaats) LANDGRAAF	Postcode 6372 TM	Straatnaam SAROLEA PLANTSOEN		Huisnr 12	Lasnr
Lasmof KH	Lengte IK 10 m	Plaats IS/RA MTK ISRA	Lasser R. CORNELISSENS	Datum 1.02.02	Bestrating	Opmerkingen
B V/D DONK						

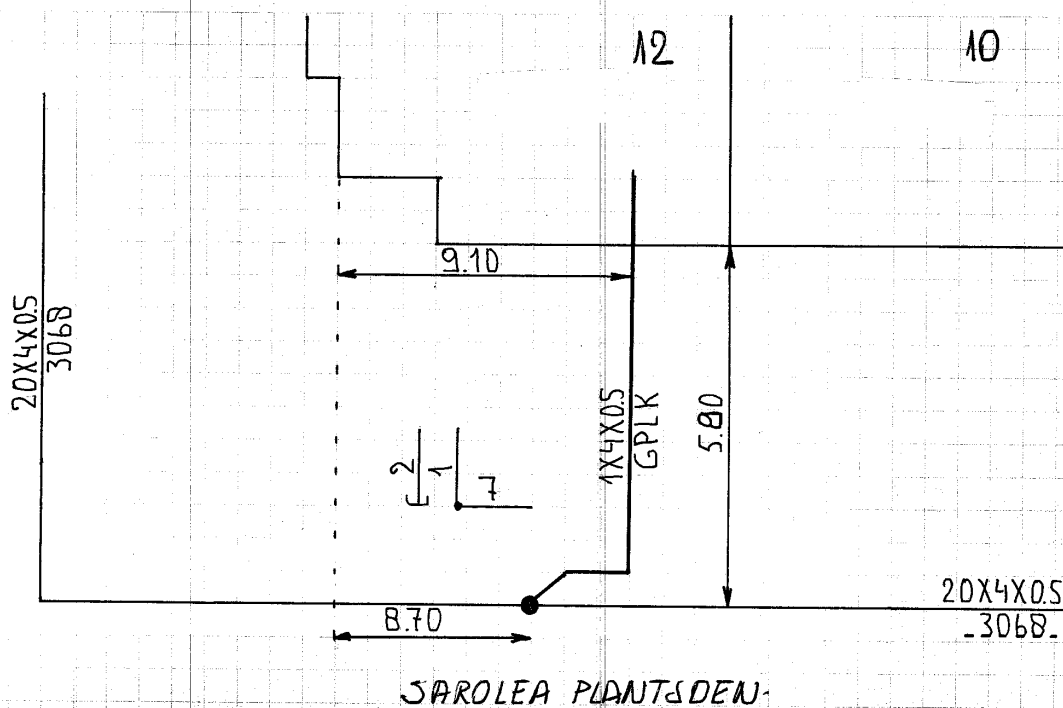

Td 127 - 97 5350