


Cgb-nummer	UTS	Woonplaats	Straatnaam	Postcode	Huisnr	Lasnr
004501		HEERLEN	WENCKEBACHSTRAAT	6372 TV	21-23	
Lasmof	KH. CH	Firma naam	WENCKEBACHSTRAAT			
		DIEDEREN				
Lasbehuizing		Lasser	Kusters			
		Datum	19-8-82			
Lastechniek	Wurg Module Fusie		Bestrating Vast (asfalt, betonplaat etc)	Opmerkingen		
			Los (tegels, klinkers etc)	Litsdor in		
			Geen (zand, aarde etc)	Kelder		

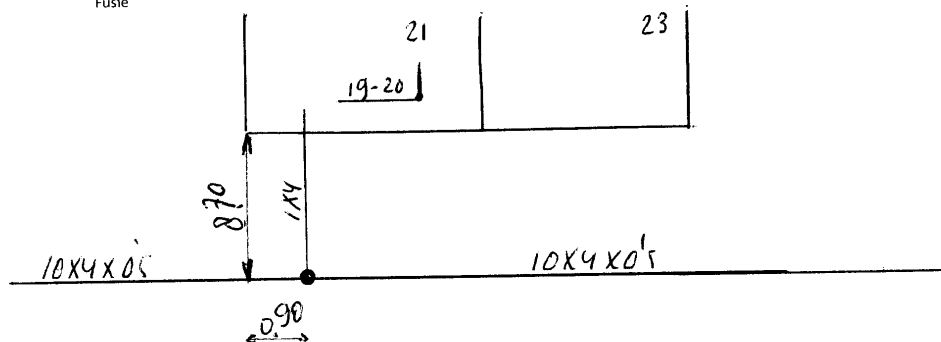

WENCKEBACHSTRAAT