



Cgb-nummer	UTS	Woonplaats	Straatnaam	Postcode	Huisnr	Lasnr
004501	Hrl-Hlb	Landgraaf	Wenkebachstr	6372TV	23	
Lasmof	Kr21	Firmaam	V.W.T.A	Bestrating	Vast (asfalt, betonplaat etc)	Opmerkingen
Lasbehuizing		Lasser	Mols	Los	(tegels, klinkers etc)	
Lastechniek	Wurg Module Fusie	Datum	19-03-07	Geen	(zand, aarde etc)	

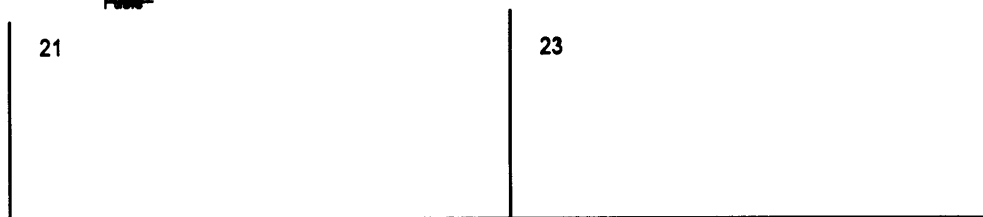


Td 127 - 97 - 535007 - 03

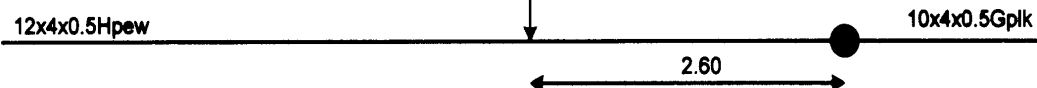


Wenkebachstraat

Cgb-nummer	UTS	Woonplaats	Straatnaam	Postcode	Huisnr	Lasnr
004501	Hrl-Hlb	Landgraaf	Wenkebachstr	6372TV	23	
Lasmof	Kr21	Firmaam	V.W.T.A	Bestrating	Vast (asfalt, betonplaat etc)	Opmerkingen
Lasbehuizing		Lasser	Mols	Los	(tegels, klinkers etc)	
Lastechniek	Wurg Module Fusie	Datum	19-03-07	Geen	(zand, aarde etc)	

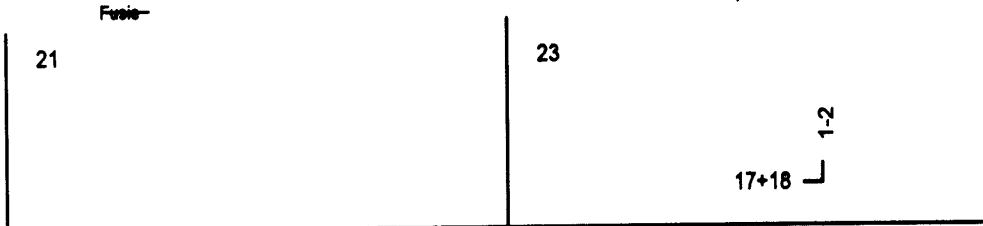

Td 127 - 97 - 535007 - 03

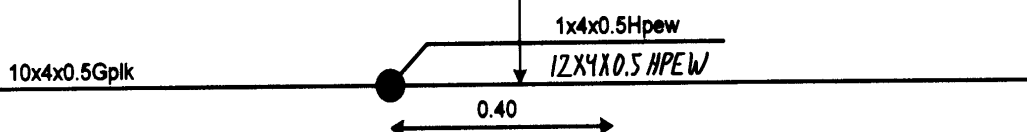

Wenkebachstraat