


Telefoonnet HLB Plaats LANDGRAAF Nummer WENCKEBACHSTR Perceelnr. 29-31

Perceelnr. 29 Type KHLMII Lengte ik 15M Plaats leedop KELDER Toestand WOIJLIE MESSING Naam aannemer 25-5-98 Naam toezichtman T Datum 31 Soort 11M bestrating

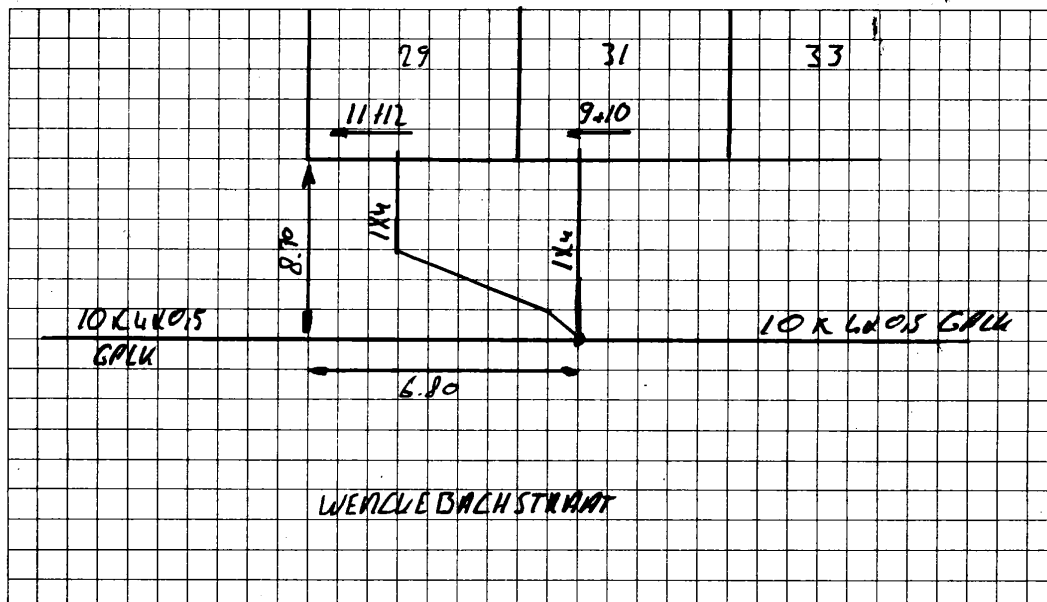

Td 127 - 97 8360

Letter A en volgnummer(s) uit de A-lassenreeks of aknr/sgnr en huisnummer als sprake is van een B-las.