



Cgb-nummer	004501	Woonplaats	Landgraaf	Straatnaam	Saroleaplnts	Postcode	6372TM	Huisnr	14	Lasnr	
Lasmof	Kr10	Firma-naam	V.W.T.A	Bestrating	Vast- (asfalt, betonplaat etc)	Opmerkingen					
Lasbehuizing		Lasser	H Holterman	Los	(tegels, klinkers etc)						
Lastechniek	Wurg Module Fusie-	Datum	15-07-2010	Geen	(zand, aarde etc)						

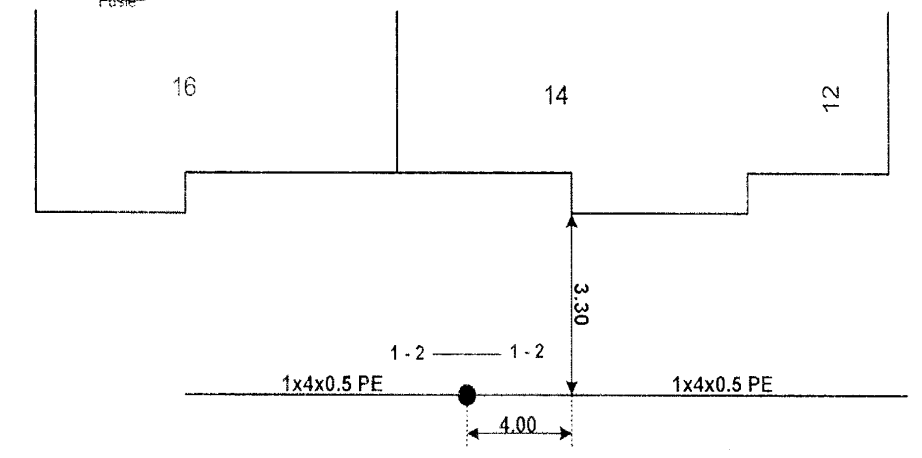

Saroleaplantsden

Td 127 - 97 - 5350/07 - 03

Cgb-nummer	004501	Gemeente (Plaats)	LANDGRAAF	Postcode	6372TM	Straatnaam	SAROLEAPLANTSDE	Huisnr	14	Lasnr	
Lasmof	KH	Lengte IK	6 M	Plaats IS/RA	MTK ISRA	Lasser	D. HANSSEN	Datum	4-02-02	Bestrating	Opmerkingen
B V/D DONK											

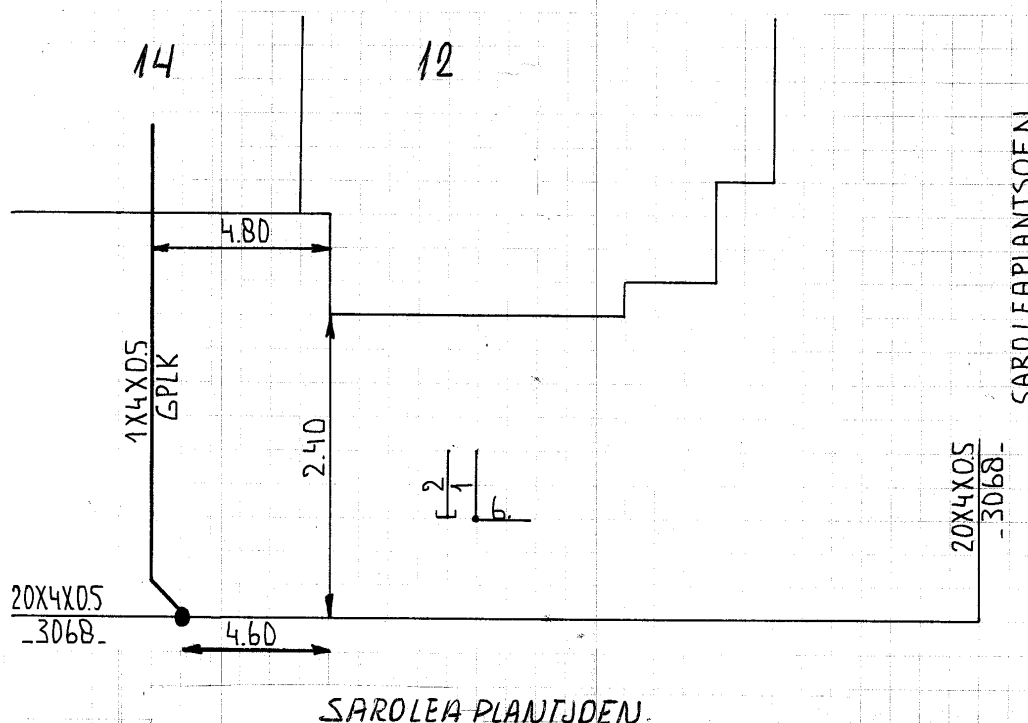

Td 127 - 97 5350

200103124