


Telefoonnet HLB Plaats LGR 1 Nummer P4 Straatnaam WENCKEBACHSTRAAT 3.7

Perceelnr.	Type laamof	Lengte ik invoerkabel	Plaats laadp	Toestand invoerkabel	Naam lezer	Naam toezichtman	Datum	Soort bestrating
3	YH-LA'	6M 1x4	KELDER		AANN. MROSEK	J. GELISSEN	27.5.74	1
7	YH-LA'	6M 1x4	" "					1

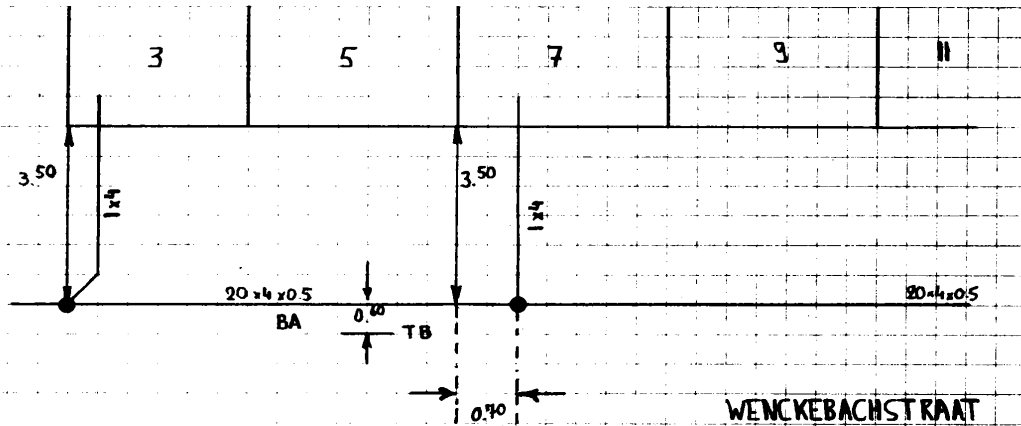

Ddrrnr ok	Wijze o f t.	Perc. nr	Ddrrnr ik	Bijzonderheden Plaats IS/RA
36	JL	3	1-2	
38	JL	7	1-2	

Td 127-33336

1 Letter A en volgnummer(s) uit de A-lassenreeks of sknr/sgnr en huisnummer als sprake is van een B-las.