


Telefoonnet HLB LGR **LASSCHETS** ²⁾ P4 nr. 9-11A
 Straatnaam WENCKEBACHSTR

Perc-nr	Type lasmof	Lengte ik	Plaats lasdop	Toestand ik	Naam van de lasser	Toezihtman	Datum	Straatwerk ³⁾
11 A	941A	13m114	VELDEK		AN. ZFOL	J. GELISSEN	10-5-74	1/2 m ²⁾
9	941A				AAN. MROSEK		27-5-74	m ²⁾

Telefoon-nummer	ALLEEN INVULLEN OP DUPLICAATSCHETS				Ddrnr ak	Wijze van aft	Perc-nr	Ddrnr ik	Bijzonderheden
	Stiftnr hvd		Stiftnr kvd	Stiftnr kvd					
					30	JL	11 A	1-2	
					39	JL	9	1-2	

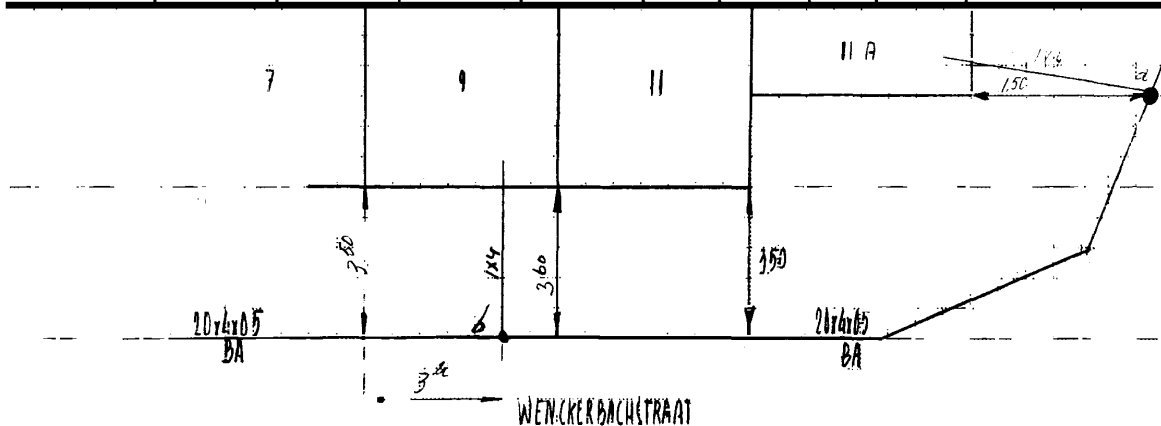

Td 127 - O 1176-69


Staatsbedrijf der PTT

Z.O.Z.

Telefoonnet HLB Plaats LGR Nummer P4 Straatnaam WENCKEBACHSTRAAT Perceelnr. 9

Perceelnr. 9 Type lasmof 10'KD' Lengte ik invoerkabel Plaats lasdop Toestand invoerkabel Naam lasser M. HOOS Naam toezichtman V. ZUNDERT Datum 4-7-89 Soort bestrating B

DAAN DE RUITER

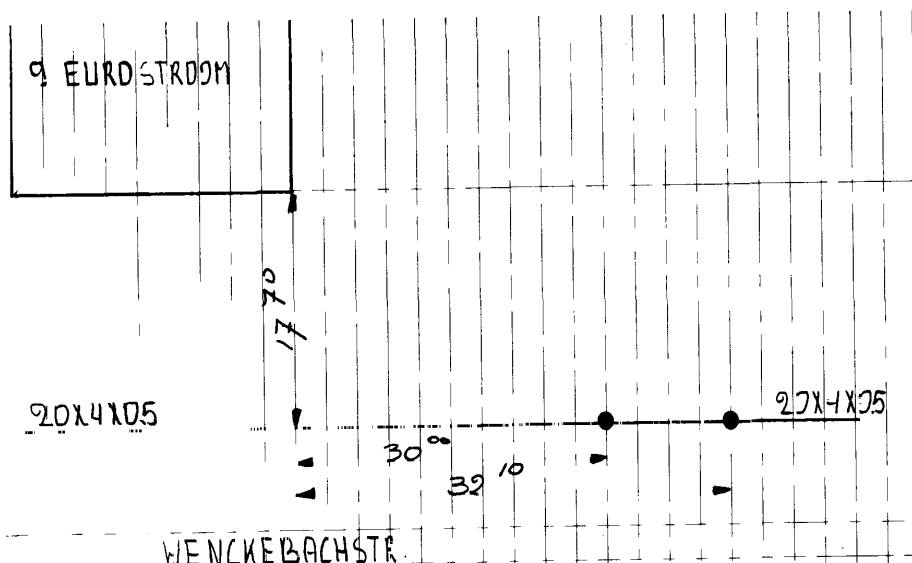

Td 127 - 97 5350

Letter A en volgnummer(s) uit de A-lasreeks of aknr/sgnr en huisnummer als sprake is van een G las

200103124