


Cgb-nummer LGR	Gemeente (Plaats) LGR	Postcode 6372 TW	Straatnaam WENCKENBACH STR		Huisnr 2	Lasnr.
Lasmof VRD	Lengte IK	Plaats IS/RA	Lasser J. MARATTA	Datum 20.6'98	Bestrating TUIJN	Opmerkingen

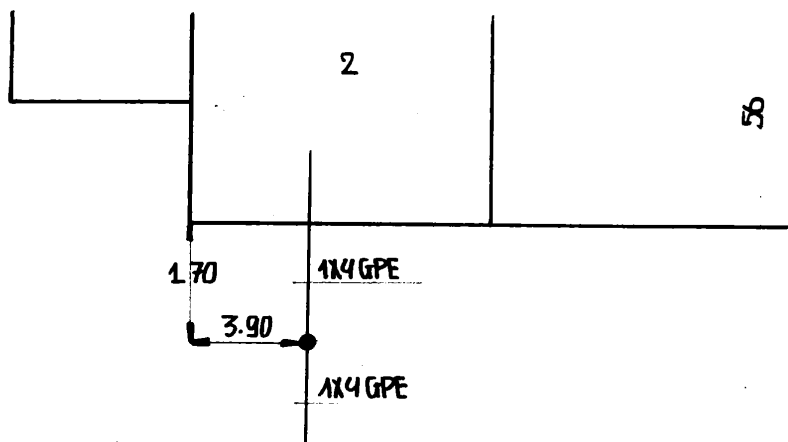

WENCKENBACH STRAAT

DE WENDEL STRAAT

Td 127 - 97 5390