


Cgb-nummer	Gemeente (Plaats)	Postcode	Straatnaam	Huisnr	Lasnr
004501	LANDGRAAF	6372TM	SAROLEA PLANTSOEN	16.	
Lasmof	Lengte IK	Plaats IS/RA	Lasser	Datum	Bestrating
KH	6 M	MTK ISRA	D. HANSSEN	4.02.02	
Opmerkingen					
B V/D DONK					

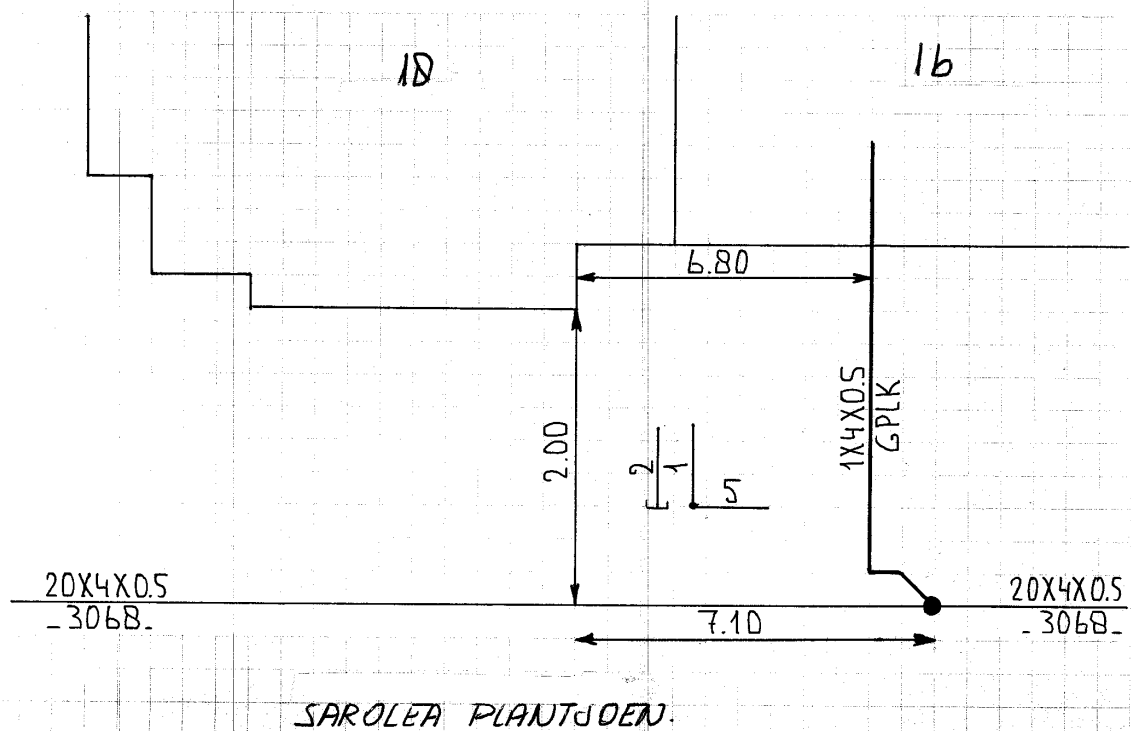

Td 127 - 97 6350