


Cgb-nummer	Gemeente (Plaats)	Postcode	Straatnaam	Huisnr.	Lasnr
004501	LANDGRAAF	6372 TM	SAROLEAPLANTSOEN	18	
Lasmof	Lengte IK	Plaats IS/RA	Lasser	Datum	Bestrating
KH	12 M	MTK ISRA	D. HANSSEN	4.02.02	
Opmerkingen					
B V/D DONK					

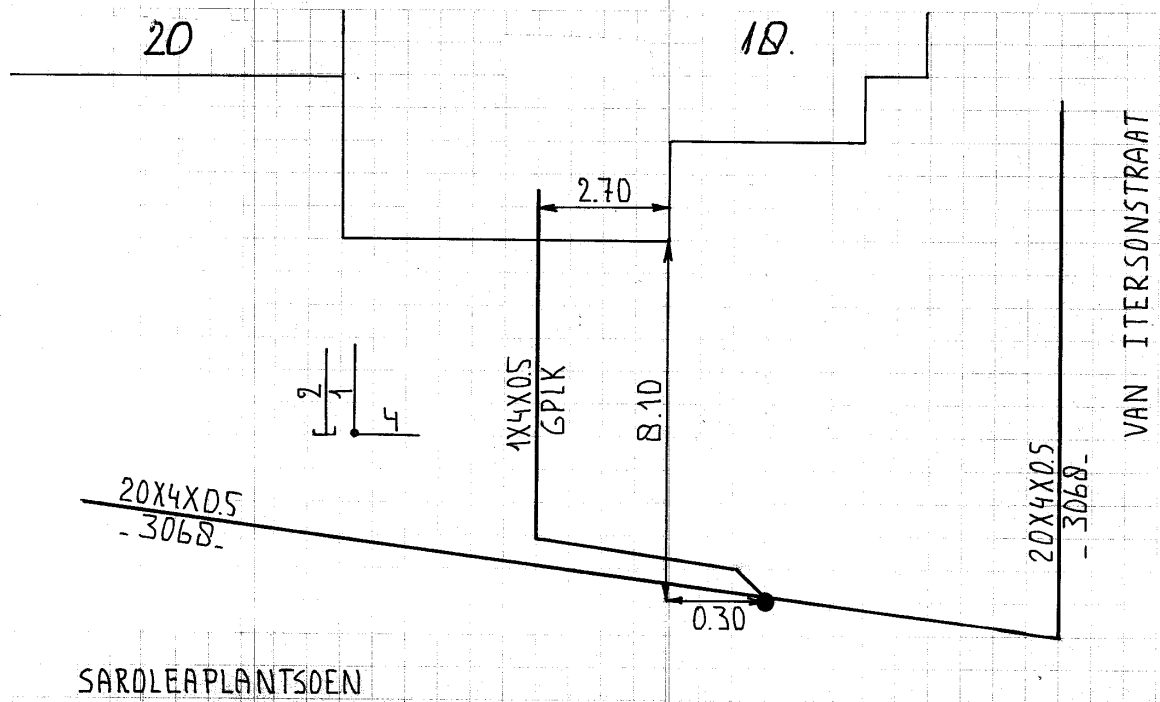

Td 127 - 97 5350