


Cgb-nummer	Gemeente (Plaats)	Postcode	Straatnaam	Huisnr	Lasnr
004501	LANDGRAAF	6372 TM	SARDLEAPLANTSOEN	20	
Lasmof	Lengte IK	Plaats IS/RA	Lasser	Datum	Opmerkingen
KH	10 M	MTK ISRA	D. HANSSEN	4-02-02	
B V/D DONK					

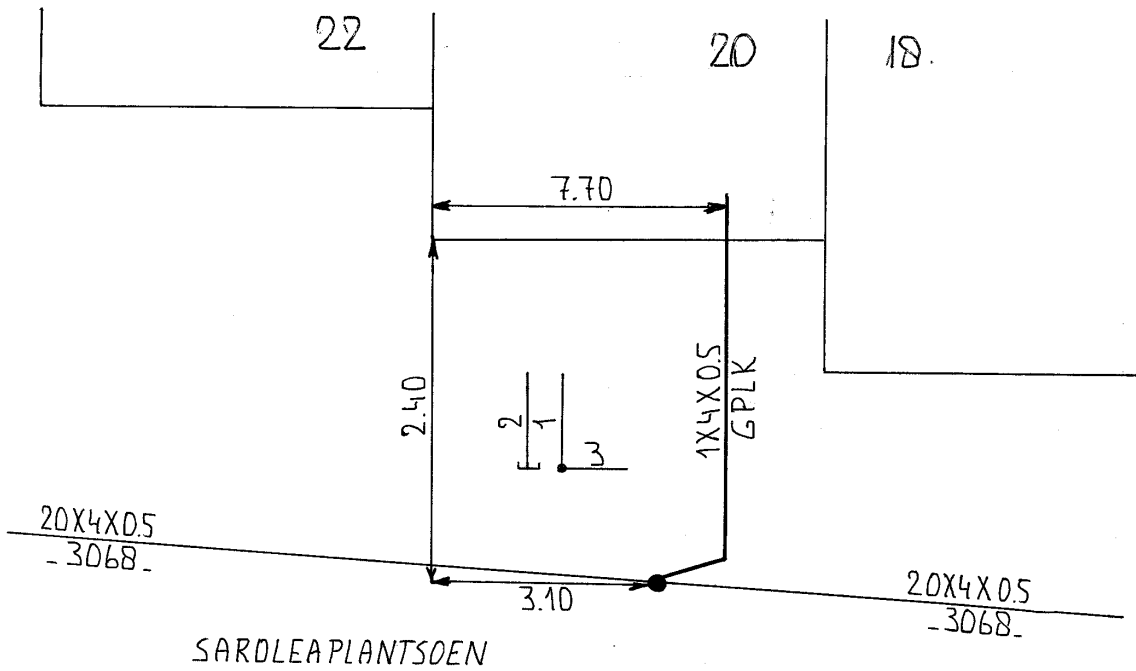

Td 127 - 97 5350

SARDLEAPLANTSOEN