

Van: Jan Housmans <jhousmans@lomitel.nl>
Verzonden: woensdag 21 april 2021 08:36
Aan: Chvalovska, Jana (Landgraaf)
Onderwerp: 20210003 Kruispunt Kerkraderweg en Wenckebachstraat perceel 1 Eikske Landgraaf Werktekening ZIGGO
Bijlagen: image004.png; image003.wmz; image005.wmz; werktekening ZIGGO HB.pdf

Hallo Jana,
Bijgevoegd de (werk)tekening.
Mocht de betreffende kabel aangetroffen worden dan laat u dit maar weten.
De opdracht ligt inmiddels bij onze afdeling uitvoering.
Hiervan is Bart van Nooy uw contactpersoon.
Wilt u de verdere correspondentie naar hem richten?
Zijn gegevens:
Bart van Nooy
bvnooy@lomitel.nl
06-250041615
Mvg Jan Housmans.

Van: Jan Housmans <jhousmans@lomitel.nl>
Verzonden: Wednesday, 24 March 2021 16:16
Aan: 'Chvalovska, Jana (Landgraaf)' <jana.chvalovska@landgraaf.nl>
Onderwerp: 20210003 Kruispunt Kerkraderweg en Wenckebachstraat perceel 1 Eikske Landgraaf RAAKVLAKKEN ZIGGO

Hallo Jana,
Het eventuele raakvlak met de Ziggo kabel is inzichtelijk gemaakt. Het betreft hier een buiten gebruik gestelde Telecomkabel met onbekende ligging.
Bijgevoegd al de tekening met de bestaande situatie.
Mogelijk zijn is bestaande kabel al geruimd/verwijderd.
Mochten er nog kabels worden aangetroffen bij het bouwrijp maken dan ontvangen we hiervan graag bericht.
We zullen deze dan op de erfafscheiding knippen waarna ze door uw aannemer op het bouwterrein geruimd kunnen worden.
We zullen toch al het reconstructie proces opstarten bij Ziggo(mogelijk is dit achteraf overbodig).
Heeft u voor ons al enkele gegevens zodat we deze klus kunnen aanmelden bij VodafoneZiggo?
En zodoende mogelijke stagnatie in de voortgang voorkomen.

A.u.b. zo volledig mogelijk invullen/aanleveren:

- Naam reconstructie:
- Plaatsnaam:
- Gemeente:
- Vermoedelijke startdatum:
- Start aanleg:

Mvg, Jan Housmans.

Van: Jan Housmans <jhousmans@lomitel.nl>
Verzonden: Monday, 22 March 2021 16:29
Aan: Roland Hendriks <rhendriks@lomitel.nl>
Onderwerp: FW: [External] 20210003 Kruispunt Kerkraderweg en Wenckebachstraat perceel 1 Eikske Landgraaf
Hallo Roland,
Hier gaan we toch maar een PAF voor maken.
Ik zal bij Jana gegevens opvragen van contactpersoon/planning en dergelijke.
Maak jij al een kostenplaatje?
Mvg, Jan.

Van: Wijnen, Pieter (VodafoneZiggo) <pieter.wijnen@vodafoneziggo.com>

Verzonden: Monday, 22 March 2021 15:38

Aan: Jan Housmans <jhousmans@lomitel.nl>

Onderwerp: RE: [External] 20210003 Kruispunt Kerkraderweg en Wenckebachstraat perceel 1 Eikske Landgraaf
Hoi Jan,

Mochten ze er last van hebben, dan lijkt me dat wij die moeten knippen en dat hun de kabel dan zelf kunnen ruimen.

Maar de ligging van de kabel is onbekend. Het kan best dat die op een andere plek ligt en ze er geen last van hebben tijdens de werkzaamheden.

Ik denk dat we de voorbereidingen voor het knippen van de kabel maar alvast moeten opstarten voor het geval dat ze wel last krijgen van de kabel, dus via een reconstructie in CP.

Mochten ze de kabel tijdens de werkzaamheden niet tegenkomen, dan hoeven we ook niet te knippen.

Ik zou wel aan de gemeente meegeven dat jullie niet meteen kunnen knippen op het moment dat ze de kabel aantreffen,

maar dat dat een paar dagen kan duren.

Gr, **Pieter Wijnen**

Network Expert | Deploy NBR-B2B South

Network & Technology

+31 6 2962 5117

Van: Jan Housmans <jhousmans@lomitel.nl>

Verzonden: maandag 22 maart 2021 14:36

Aan: Wijnen, Pieter (VodafoneZiggo) <pieter.wijnen@vodafoneziggo.com>

Onderwerp: [External] 20210003 Kruispunt Kerkraderweg en Wenckebachstraat perceel 1 Eikske Landgraaf
Hallo Pieter,

Wat is wijsheid?

Betreft een vervallen Telecomkabel.

Ligging is niet bekend.

- We kunnen melden aan de gemeente dat deze is vervallen en geruimd mag worden (als ze hem tegenkomen bij ontgraving).
- Moeten we deze na aanwijzing laten knippen? Dan zal er een reconstructie opgestart moeten worden.

Of is het verstandig om nu al een PAF in te dienen? Deze kan komen te vervallen als er geen raakvlakken/werkzaamheden blijken te zijn.

Mvg, Jan.

Van: Roland Hendriks <rhendriks@lomitel.nl>

Verzonden: Monday, 22 March 2021 14:07

Aan: Jan Housmans <jhousmans@lomitel.nl>

Onderwerp: RE: 20210003 Kruispunt Kerkraderweg en Wenckebachstraat perceel 1 Eikske Landgraaf
Hoi Jan,

Deze kabel is buiten bedrijf.

Ook is het niet zeker dat die daar ligt.

Ligging is onbekend

Label is: DE07941

Mvg, Roland.

From: Jan Housmans <jhousmans@lomitel.nl>

Sent: maandag 22 maart 2021 13:52

To: 'Chvalovska, Jana (Landgraaf)' <jana.chvalovska@landgraaf.nl>; Roland Hendriks <rhendriks@lomitel.nl>

Subject: 20210003 Kruispunt Kerkraderweg en Wenckebachstraat perceel 1 Eikske Landgraaf

@ Jana,

Dank voor het bericht.

Hallo Roland,

Wil je hier eens naar kijken en jouw bevindingen met ons delen?

Mogelijk is dit een telecomkabel?

Gegevens staan in: P:\Projecten\2021\20210003\NBR en REC ZUID\Landgraaf\Landgraaf Wenckenbachstraat perceel 1 Eikske

En "oude" gegevens in: P:\Projecten\2021\20210003\20210003 gegevens afrekening\Landgraaf Eikske Mvg, Jan.

Van: Chvalovska, Jana (Landgraaf) <jana.chvalovska@landgraaf.nl>

Verzonden: Monday, 22 March 2021 11:11

Aan: 'Jan Housmans' <jhousmans@lomitel.nl>

Onderwerp: Kruispunt Kerkraderweg en Wenckebachstraat perceel 1 Eikske

Goedemorgen Jan,

Ik heb een vraagje over de onderstaande kabel.

Is deze in werking?

We willen namelijk daar een buffer realiseren.

Alvast bedankt.

Met vriendelijke groet,

Jana Chvalovská

projectadviseur waterhuishouding

Afd. Ruimtelijke Ontwikkeling en Grondzaken (ROG)

Direct: 045-5695138 | mobiel: 06-50999559


Algemeen telefoonnummer: 14 045 | www.landgraaf.nl | gemeente@landgraaf.nl

Postbus 31000, 6370 AA Landgraaf | Bezoekadres: Sweelinckplein 1, Landgraaf





Is deze kabel in werking?



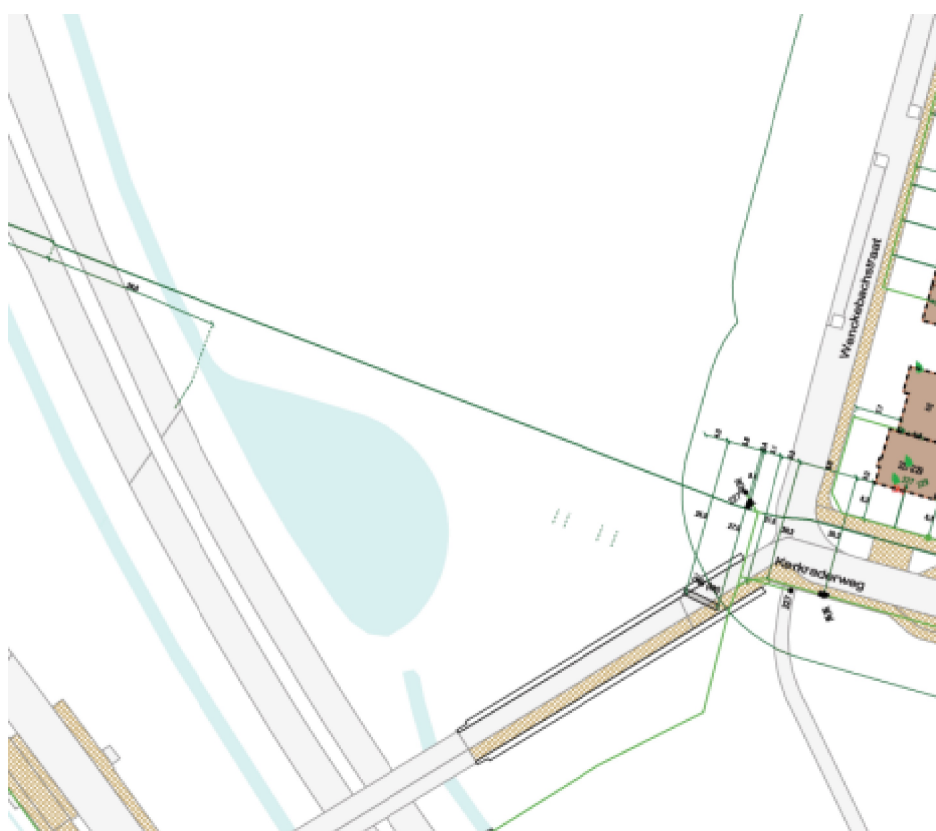

Indien de kabel wordt gevonden contact opnemen met lomitel zodat deze geknipt kan worden.
Let op het voorbereiden voor het knippen duurt 16 weken.

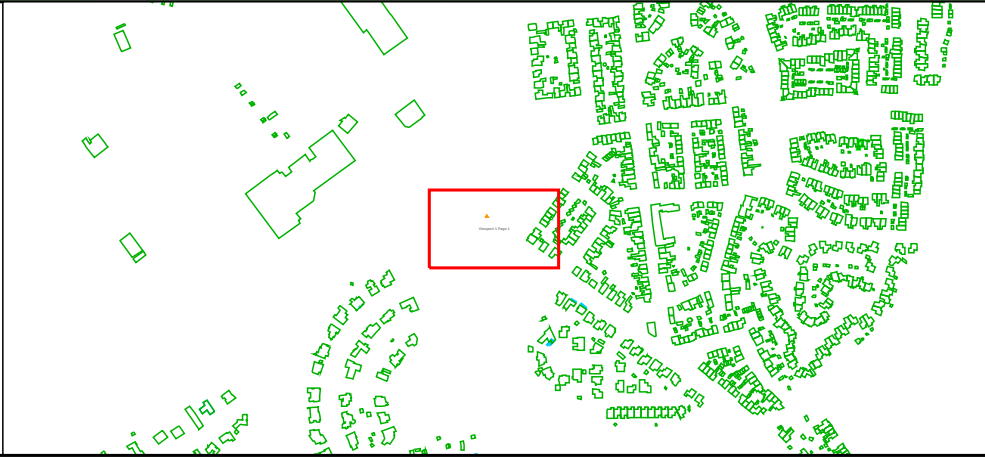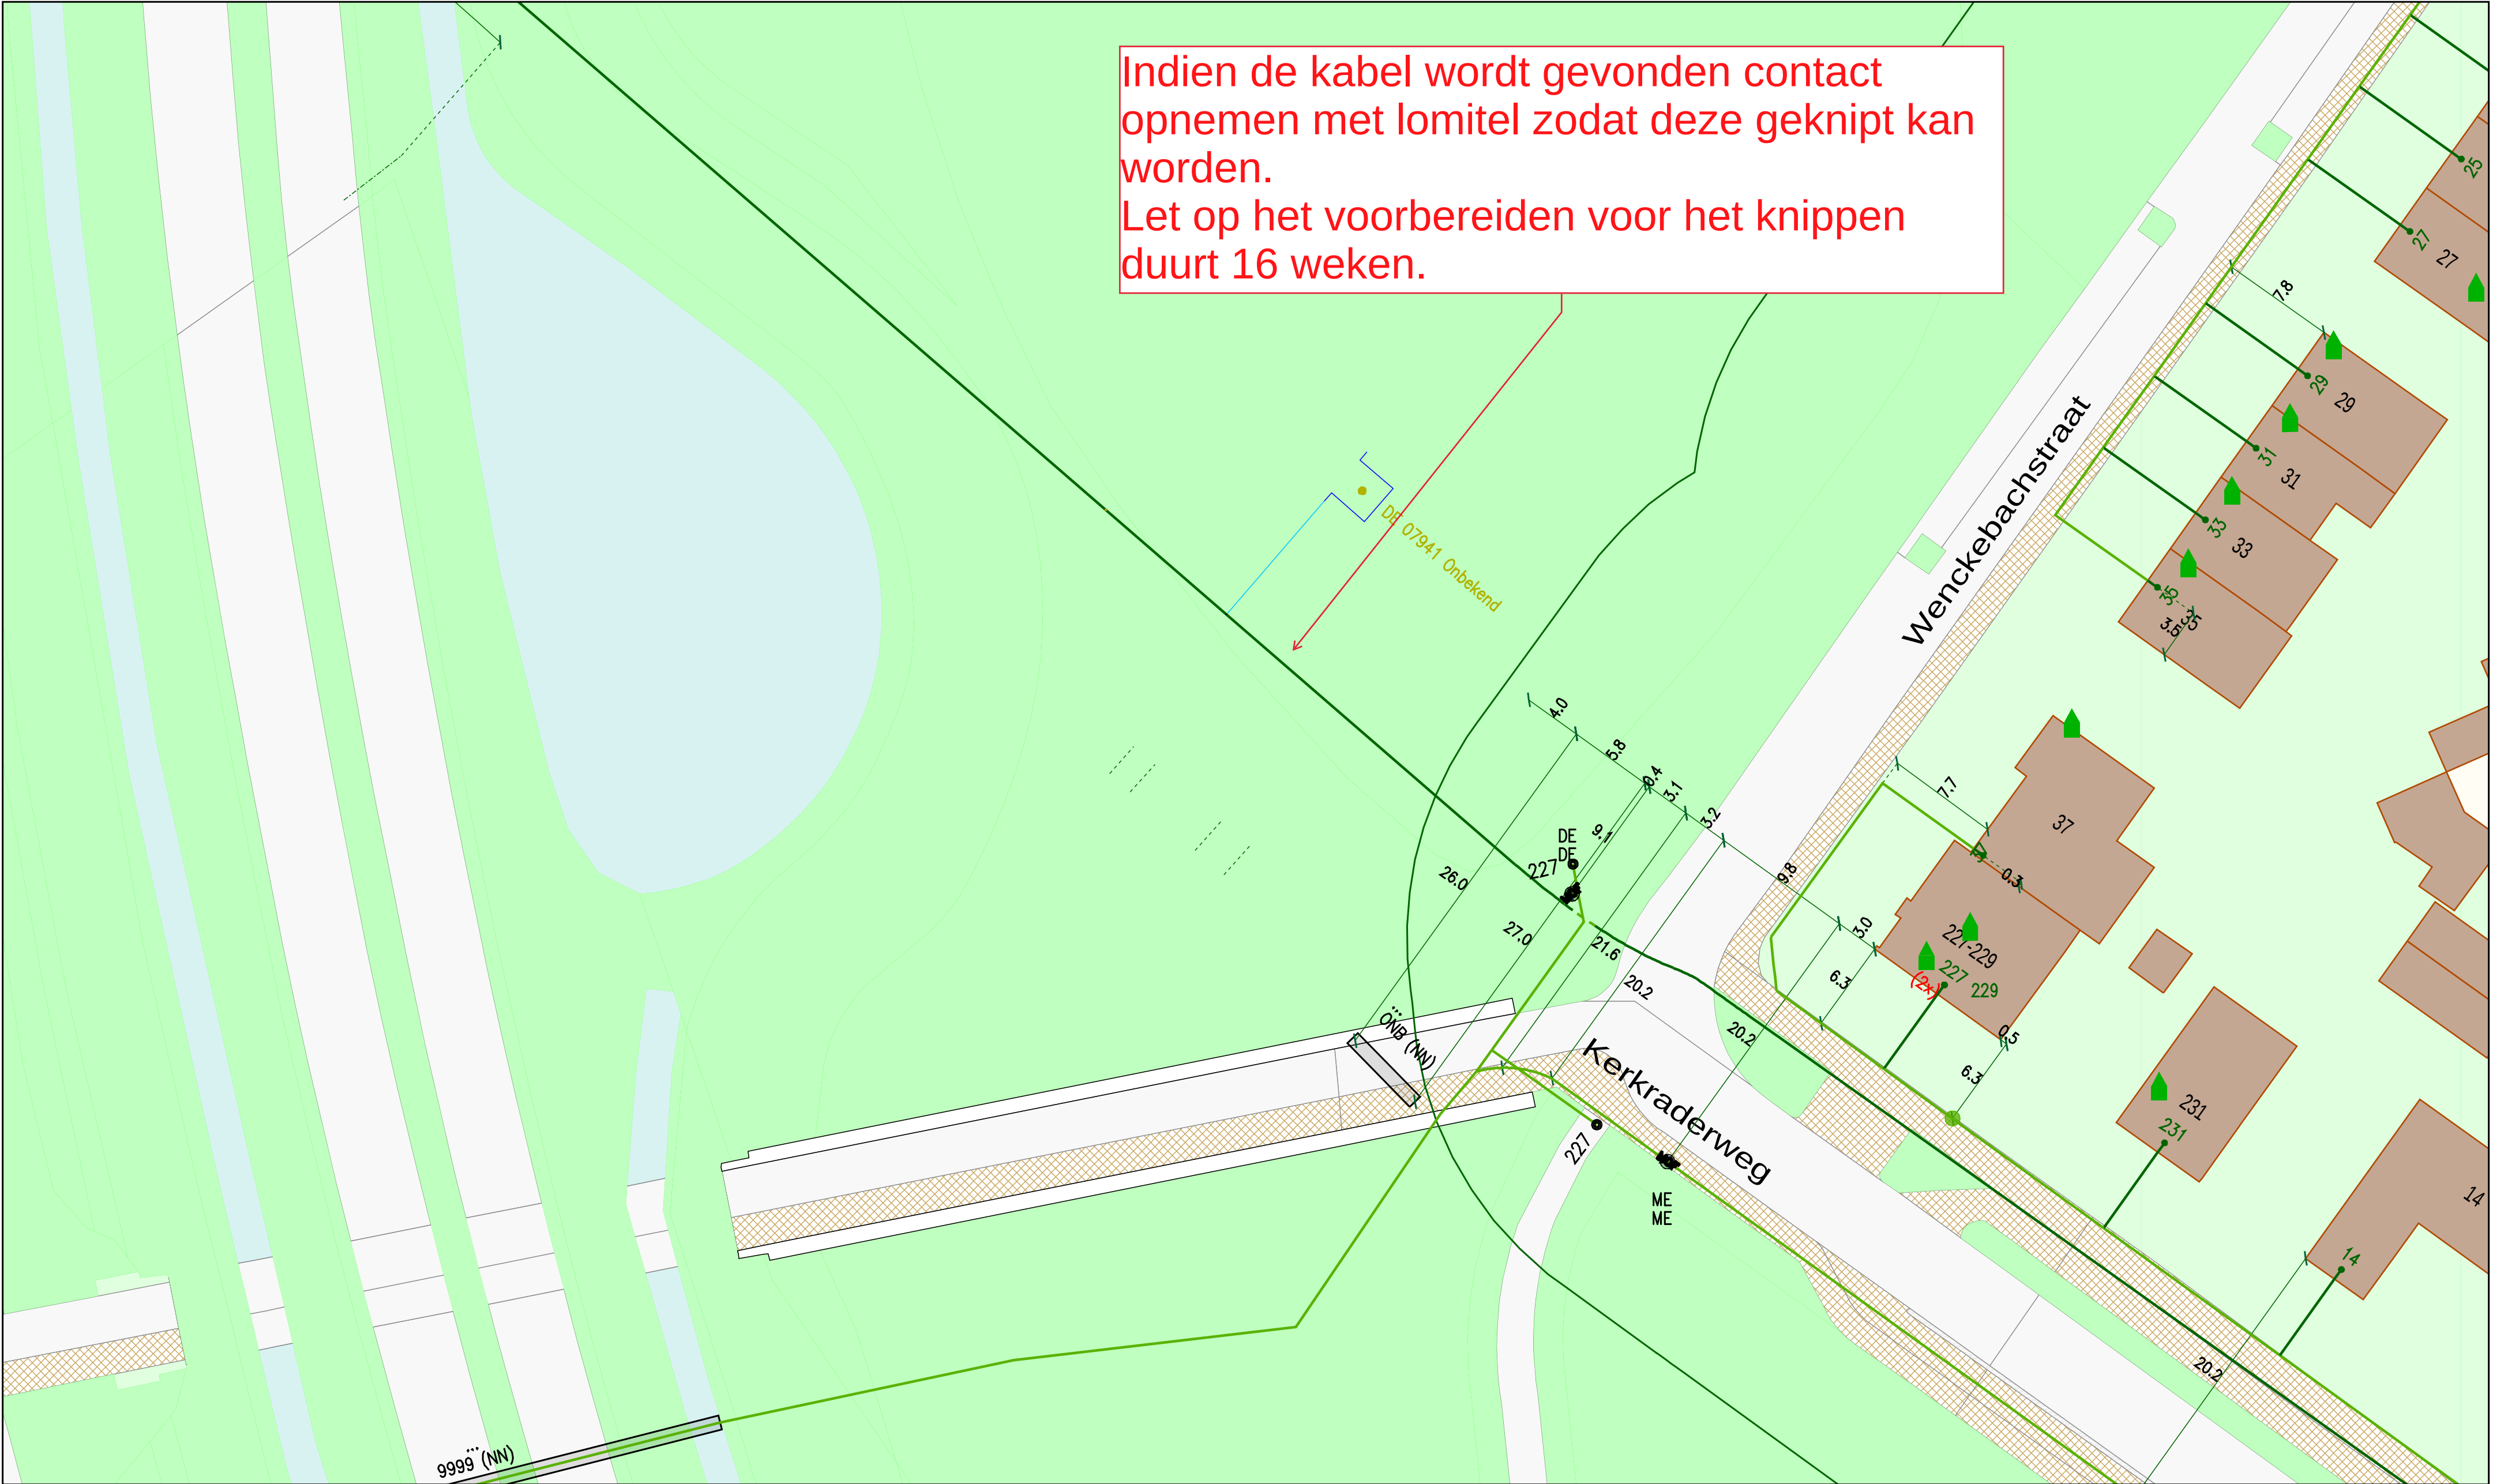

Legenda			
CAI [Gis]			
● Cai Aansluitdoos(in bedrijf)			
● Cai Haspel/Rol			
● Cai Mof(in bedrijf)			

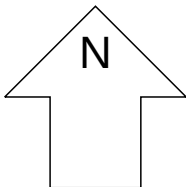Title:				 	
Nummer 198774-321060					
LANDGRAAF			LANDGRAAF		
Schaal: 1:300		User: rhendriks			
ACE: CATV		Plotdatum: 01/04/2021		Size: A2	
					

vodafone Ziggo

