


Van: Hennekens Peter <P.Hennekens@wml.nl>
Verzonden: woensdag 27 januari 2021 13:08
Aan: Chvalovska, Jana (Landgraaf)
Onderwerp: RE: jana.chvalovska@landgraaf.nl heeft je bestanden gestuurd via WeTransfer
Bijlagen: wml DO Eikske perceel 1-Model.pdf

Beste Jana,

In antwoord op onderstaande mail kan ik U mededelen dat WML mogelijk geen werkzaamheden noodzakelijk acht ten gevolge van de voorgenomen reconstructie.

Er is 1 locatie waar een boom boven op de leiding is geprojecteerd. Onderstaand is deze rood omcirkeld. Het verzoek is deze niet te plaatsen boven de leiding.

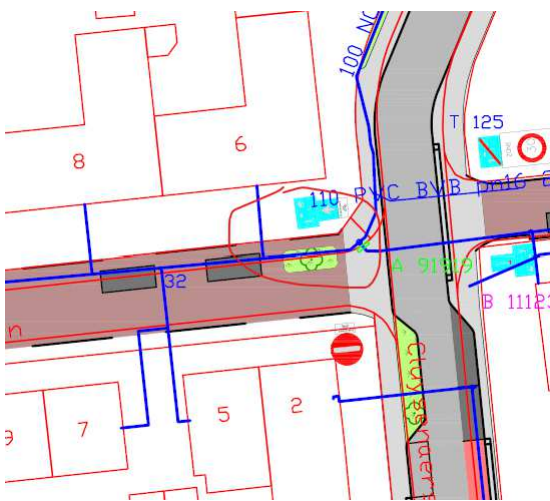

Voor de overige te planten bomen geldt dat ik er van uit ga dat er een wortelscherm aangebracht wordt tussen boom en leiding.

Wel het dringende verzoek om er voor te zorgen dat de aanwezige straatpotten van afsluiters en brandkranen terug geplaatst worden in het nieuwe straatwerk.

Mocht na realisatie blijken dat de straatpotten niet of niet op de juiste wijze zijn teruggeplaatst dan komen de herstellkosten voor rekening van de gemeente.

Als bijlage toegevoegd de op tekening met hierop aangegeven de op dit moment in bedrijf zijnde leidingnet.

Jouw reactie m.b.t. de bomen zie ik gaarne tegemoet.

Met vriendelijke groet.

Peter Hennekens

Projectleider Aanleg Leidingen

+31 (0)43 880 8223 | +31 (0)6 549 135 44 | p.hennekens@wml.nl



Van: WeTransfer <noreply@wetransfer.com>

Verzonden: maandag 25 januari 2021 09:15

Aan: Hennekens Peter <P.Hennekens@wml.nl>

Onderwerp: jana.chvalovska@landgraaf.nl heeft je bestanden gestuurd via WeTransfer

1/1



jana.chvalovska@landgraaf.nl heeft je bestanden gestuurd

5 items, 3,08 MB in totaal • Verloopt op 1 februari 2021

Goedemorgen Peter,

In de bijlagen kun je informatie over het project DHZ

Waterproblematiek Eikske perceel 1 vinden.

Wil je s.v.p. de bijlagen bekijken en je opmerkingen aan me doorgeven?

Alvast bedankt.

Met vriendelijke groet,

Jana Chvalovská

projectadviseur waterhuishouding

Afd. Ruimtelijke Ontwikkeling en Grondzaken (ROG)

Direct: 045-5695138 | mobiel: 06-50999559

Werkdagen: maandag, dinsdag, donderdag, vrijdag

[Download je bestanden](#)

Download link

<https://wetransfer.com/downloads/8a990ff37eef0609a61deb8fed31d87020210125081417/f729bd4f160063bfcce1d4655752ff5520210125081433/ec41c8>

5 items

DHZ wateropvang Eikske perceel 1- DO blad 1.pdf
532 KB

DHZ wateropvang Eikske perceel 1- DO blad 2.pdf
420 KB

DO Eikske perceel 1.dgn
545 KB

DO Eikske perceel 1.dxf
1,59 MB

Informatie over het project Eikske.pdf
28,2 KB

Voeg noreply@wetransfer.com toe aan je [contactpersonen](#) zodat je zeker weet dat onze emails
aankomen.

[Over WeTransfer](#) • [Help](#) • [Algemene voorwaarden](#) • [Deze transfer rapporteren als spam](#)

