



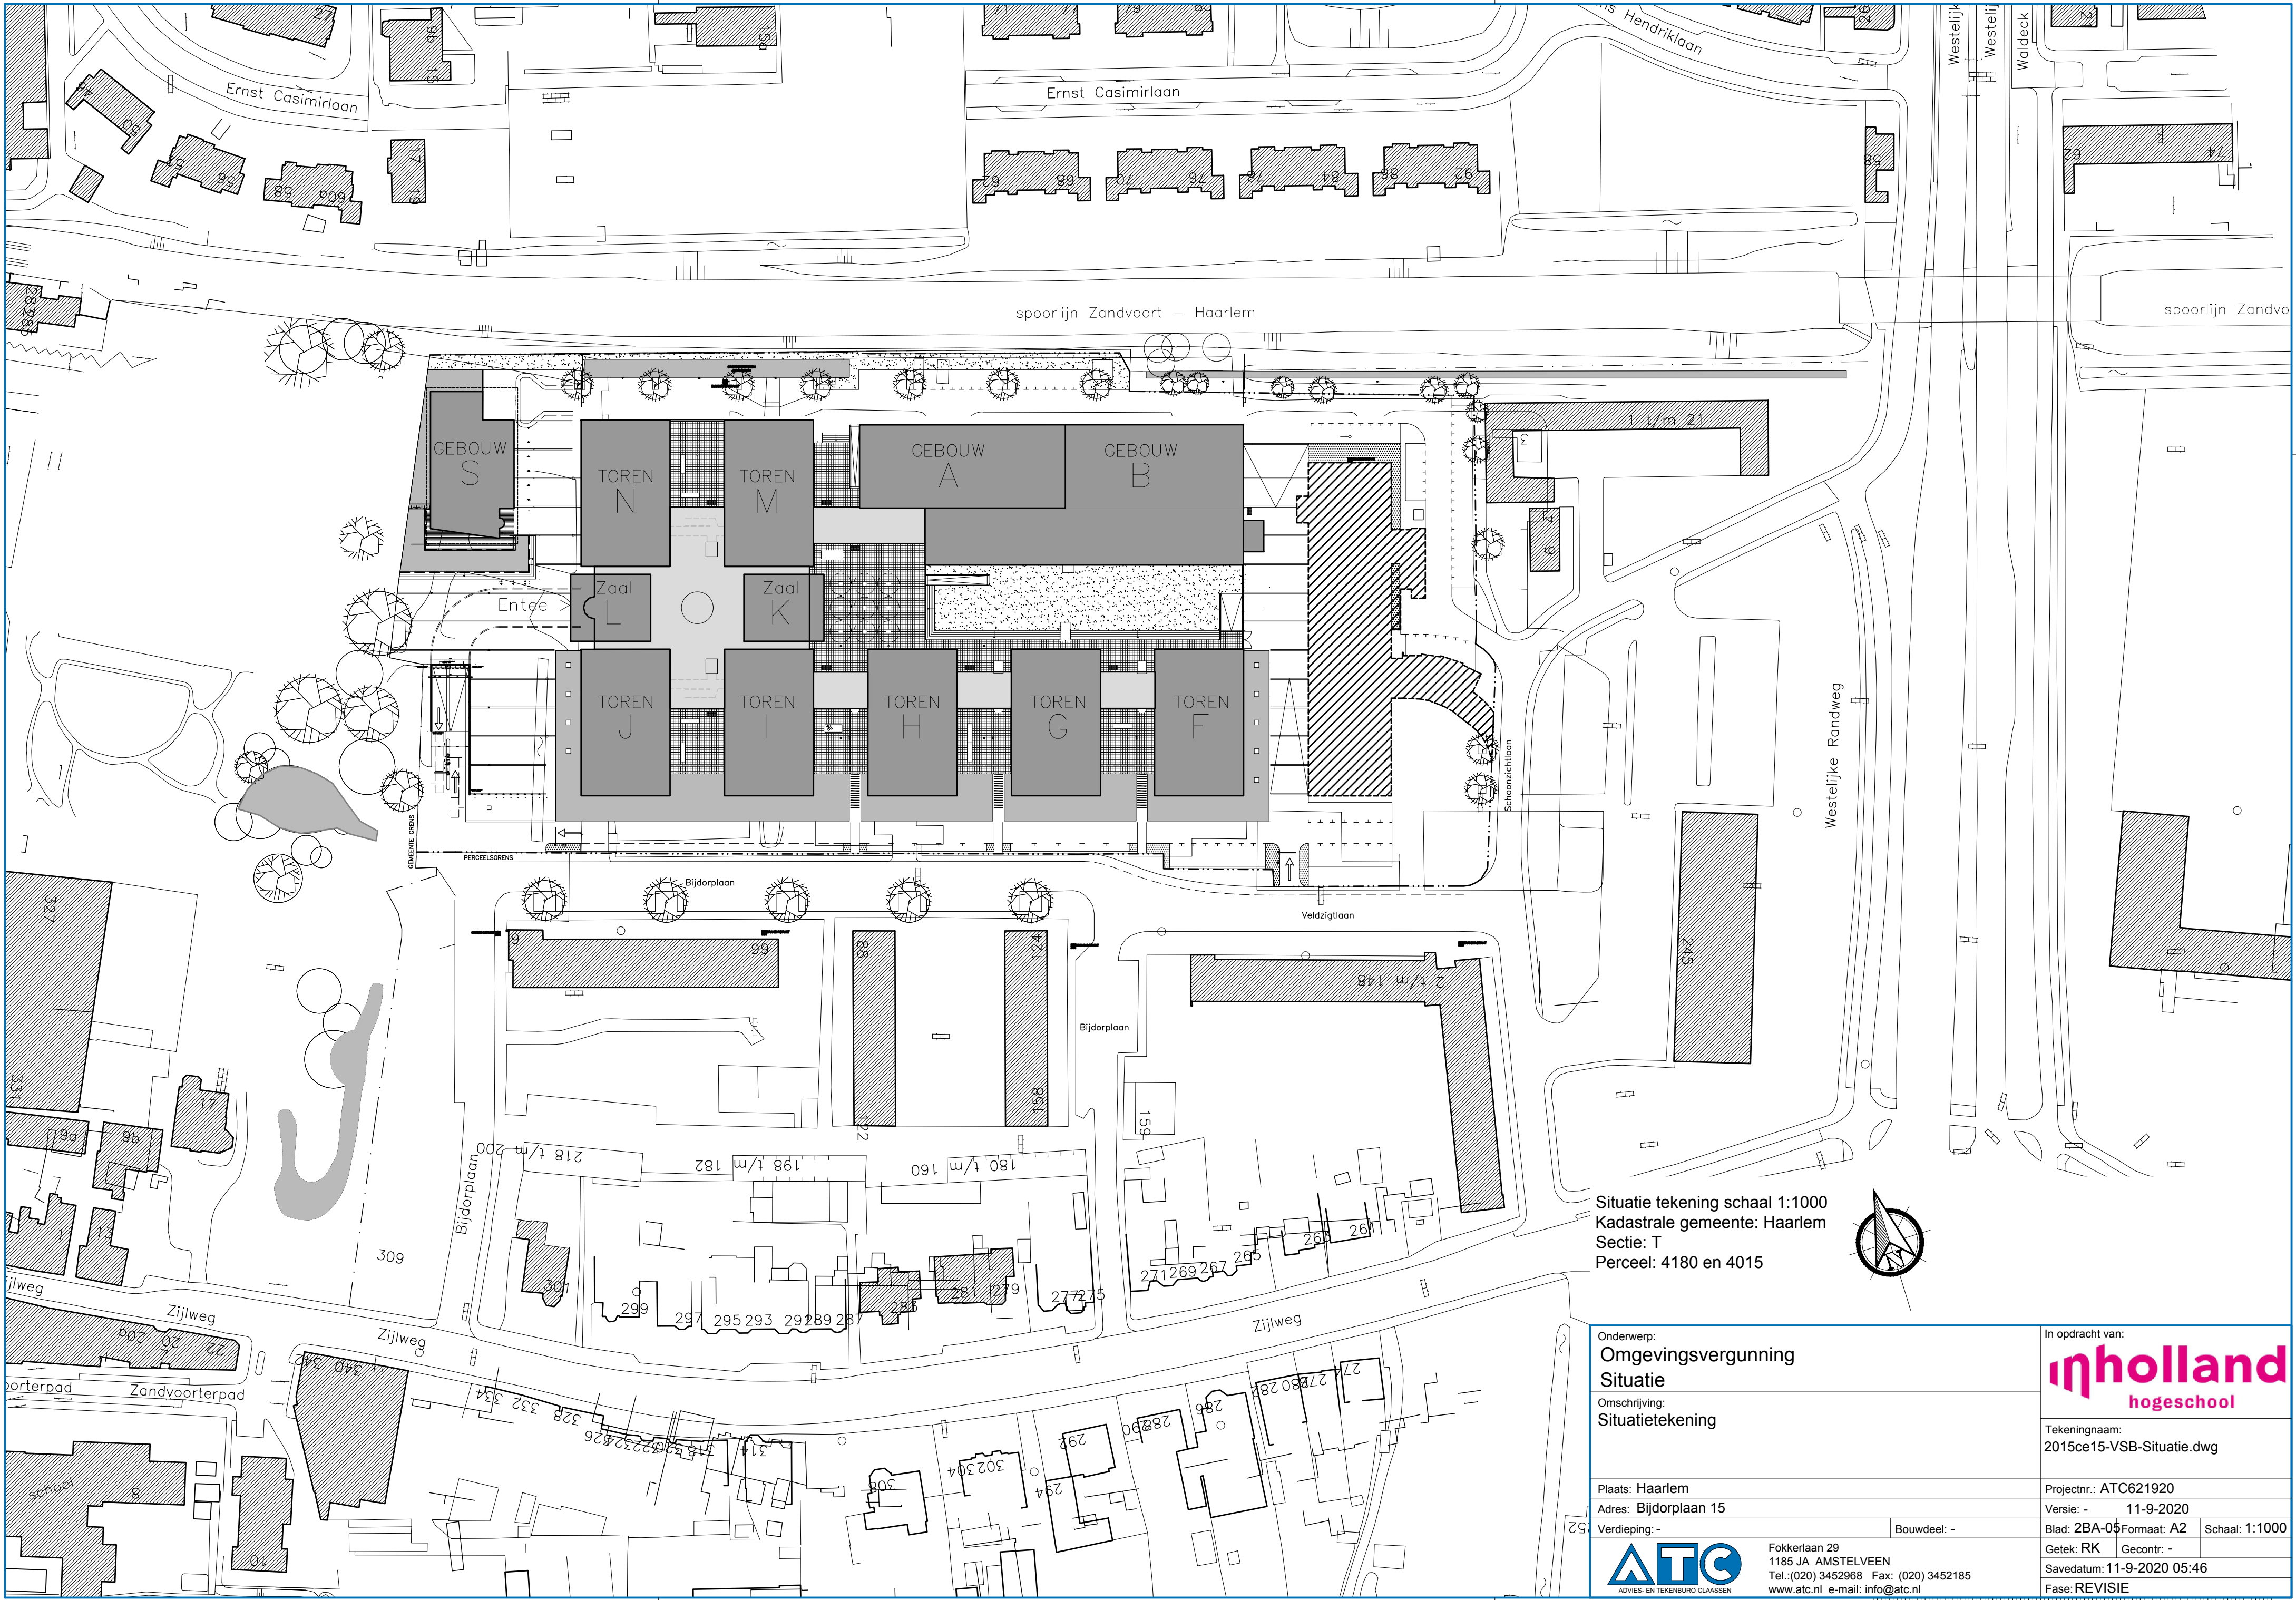

Situatie tekening schaal 1:1000  
Kadastrale gemeente: Haarlem  
Sectie: T  
Perceel: 4180 en 4015

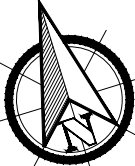

|   |  |                                                      |             |
|---|--|------------------------------------------------------|-------------|
| Onderwerp:<br><b>Omgevingsvergunning<br/>Situatie</b>                                                           |  | In opdracht van:<br><b>in holland<br/>hogeschool</b> |             |
| Omschrijving:<br><b>Situatietekening</b>                                                                        |  | Tekeningnaam:<br>2015ce15-VSB-Situatie.dwg           |             |
| Plaats: Haarlem<br>Adres: Bijdorplan 15                                                                         |  | Projectnr.: ATC621920<br>Versie: - 11-9-2020         |             |
| Verdieping: -                                                                                                   |  | Blad: 2BA-05                                         | Formaat: A2 |
| Bouwdeel: -   |  | Getek: RK                                            | Gecontr: -  |
| Fokkerlaan 29<br>1185 JA AMSTELVEEN<br>Tel.: (020) 3452968 Fax: (020) 3452185<br>www.atc.nl e-mail: info@atc.nl |  | Schaal: 1:1000                                       |             |
| ATC<br>ADVIES- EN TEKENBUREAU CLAASSEN                                                                          |  | Savedatum: 11-9-2020 05:46                           |             |
|   |  | Fase: REVISIE                                        |             |