


Project : HTM BOVENLEIDING CONSTRUCTIES
Constructie 128 (bvl) : Mastarm dubbel,recht /bocht
Code : CB128
Aantal meters / stuks : 1

Materiaallijst:

Positie nummer	Magazijn Artikelnummer	Omschrijving	Eenheid	Tarief per Eenheid	Benodigd Aantal	Subtotaal in Euro
2	026284	SPLITPENBOUT 19X100(NIETBOLZ)*	st		2,00	
3	026285	SPLITPEN 5x28-DIN94*	st		4,00	
4	027033	SCHARNIERDEEL MET OOG 17MM*	st		2,00	
5	027193	DRAAGKABEL DRAAIKLEM (schuin)*	st		2,00	
6	027140	PIJP G.F.K.55 MM.i L=8 MTR*	st		1,00	
7	027186	SCHOORSTUK.55 MM*	st		2,00	
8	027034	SCHARNIERDEEL MET VORK*	st		2,00	
9	027236	U.BINTJE VOOR SCHARNIERDEEL.*	st		4,00	
12	027012	MASTRING DUBBEL PLAAT 160.i*	st		1,00	
13	027138	PIJP G.F.K.38 MM. L=6 MTR*	st		1,10	
14	027178	EINDHAAK.38 MM i	st		3,00	
15	027152	PIJPHOUDER MET OOG.38 (DEELB)*	st		1,00	
16	026283	SPLITPENBOUT 19x52(NIETBOLZ)Cu	st		2,00	
17	027147	KABEL 9 MM MINOROC*	mtr		2,00	
18	027148	KOUSJE VOOR MINOROC.*	st		2,00	
19	027150	KERFBUS VOOR MINOROC.*	st		2,00	
20	027161	BOCHTHOUDER 38 MM(DEELBAAR)*	st		1,00	
21	027167	AFSTANDHOUDER BOCHT38 L=800*	st		2,00	
22	027248	PROFIEDRAADKLEM MET GROEFRING	st		2,00	
23	027133	EINDKLEM 38 MM MET VORK*	st		4,00	
24	027180	EINDHAAK 55 MM i	st		1,00	
25	027163	BOCHTHOUDER 55 MM(DEELBAAR)*	st		1,00	
27	027184	PIJPHOUDER MET UTJE 55 MM*	st		1,00	
28	027022	MASTRING DUBBEL PLAAT 215*	st		1,00	
TOTAAL						

Tekening : BL016011
Datum wijziging : 04-08-2006
Prijspeil :

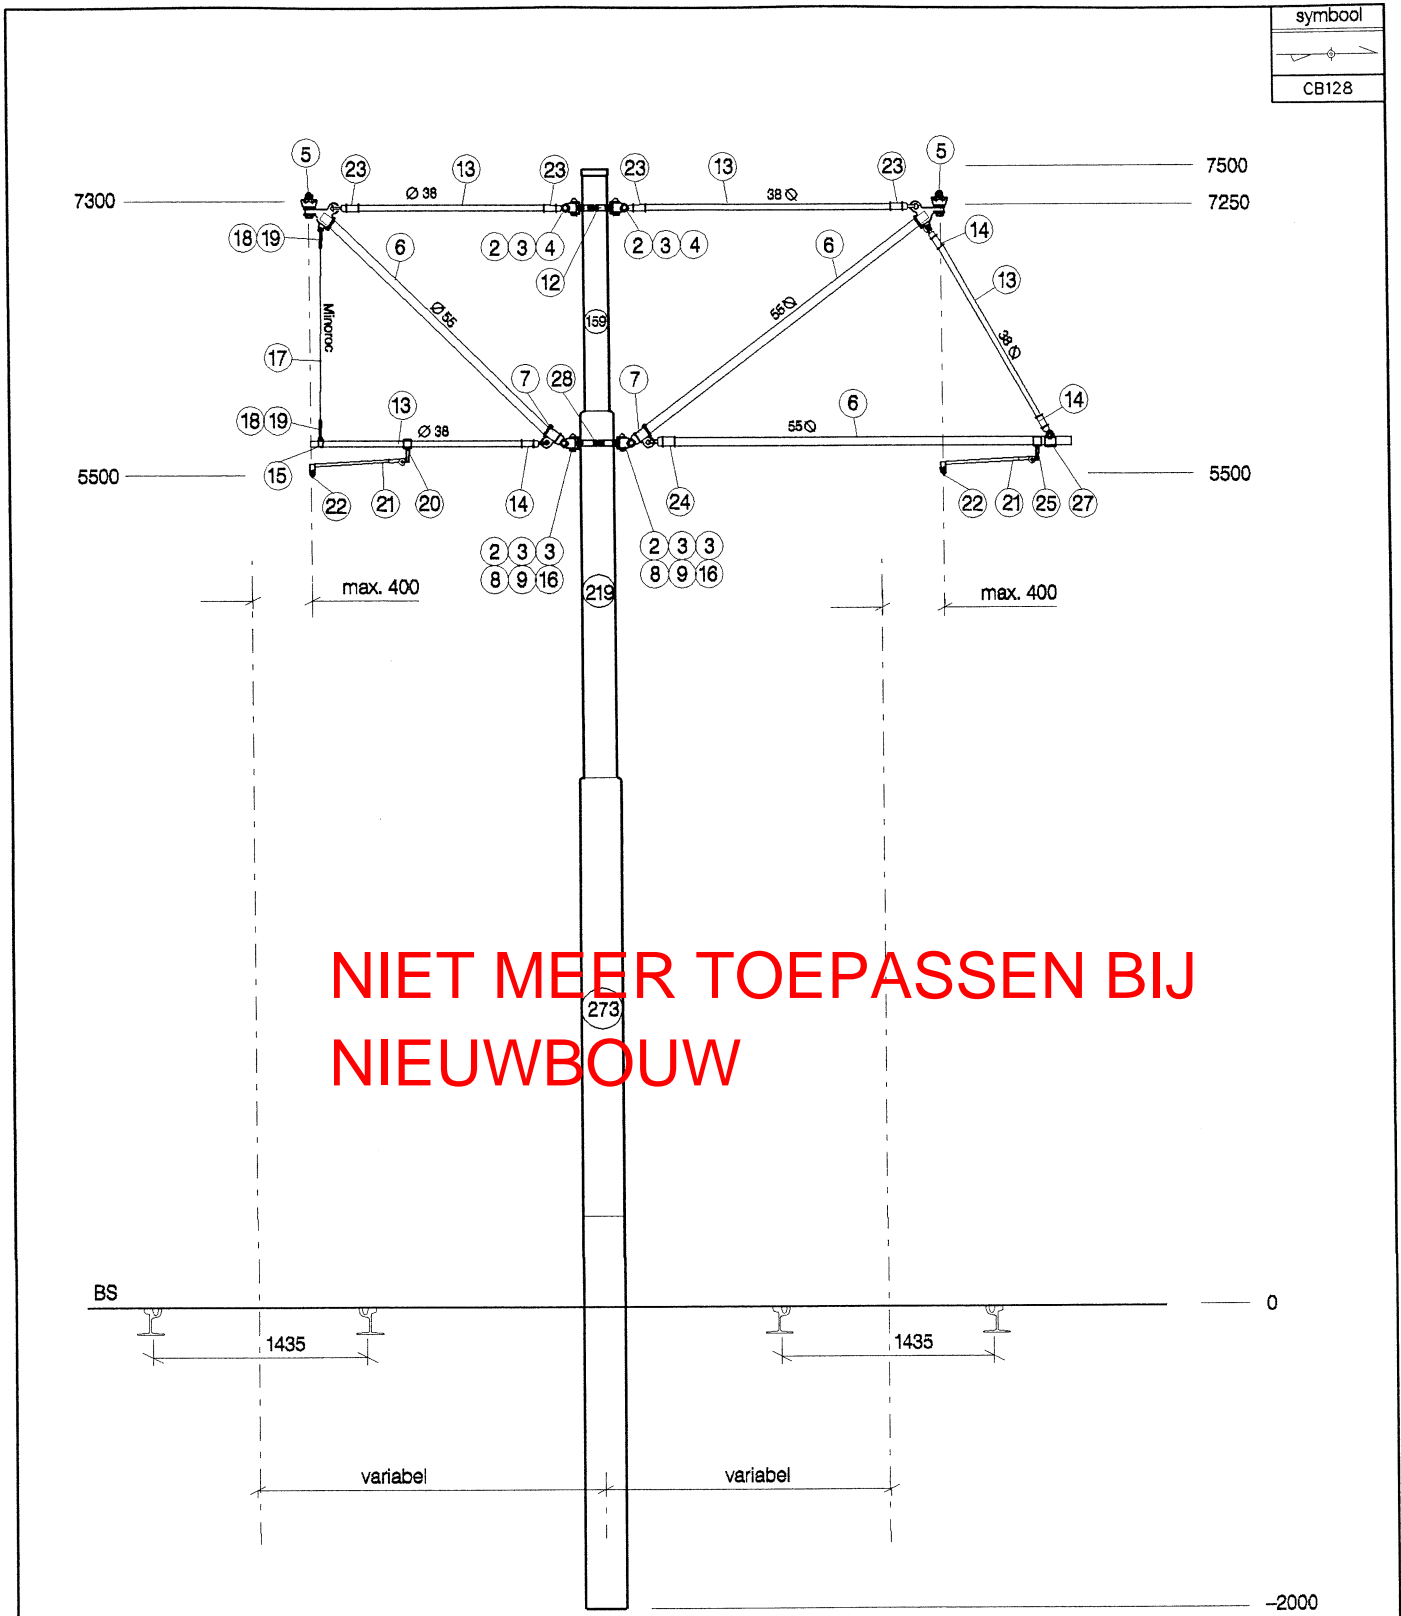

Opm: variabele maten in het werk te bepalen		Opm.: verklaring pos.nrs zie artikellijst	
03			
02			
01			
Rev Omschrijving:		Getekend:	Datum:
Getekend : R.Suliman		Gecontroleerd : H.Peters	Goedgekeurd : A. de Niet
Datum : 08-11-2004		Datum : 08-11-2004	Datum : 18-01-2005
Omschrijving: Mastarm dubbel, recht/bocht GFK = 38/55mm Principetekening constructie CB128			
HTM Infra		HTM Personenvervoer NV Afdeling Infra Postbus 28503 2502 KM 's-Gravenhage Tel.: 070 - 384 84 00 Fax: 070 - 384 84 31	Tekeningnummer: BL016011 Schaal: 1:50
		Formaat: A4 Eenheid: mm	