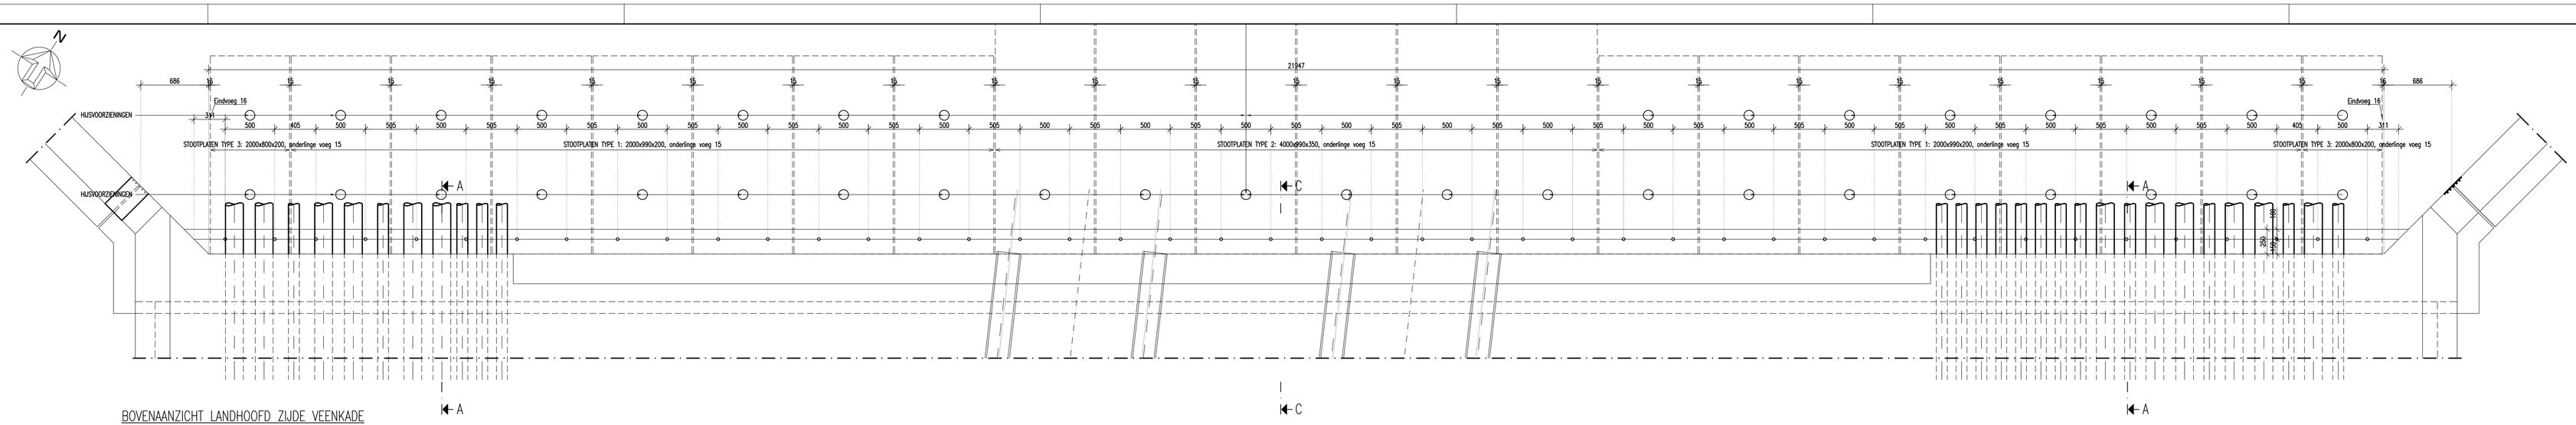

BOVENAANZICHT LANDHOOFD ZIJDE VEENKADE
SCHAAL 1:20

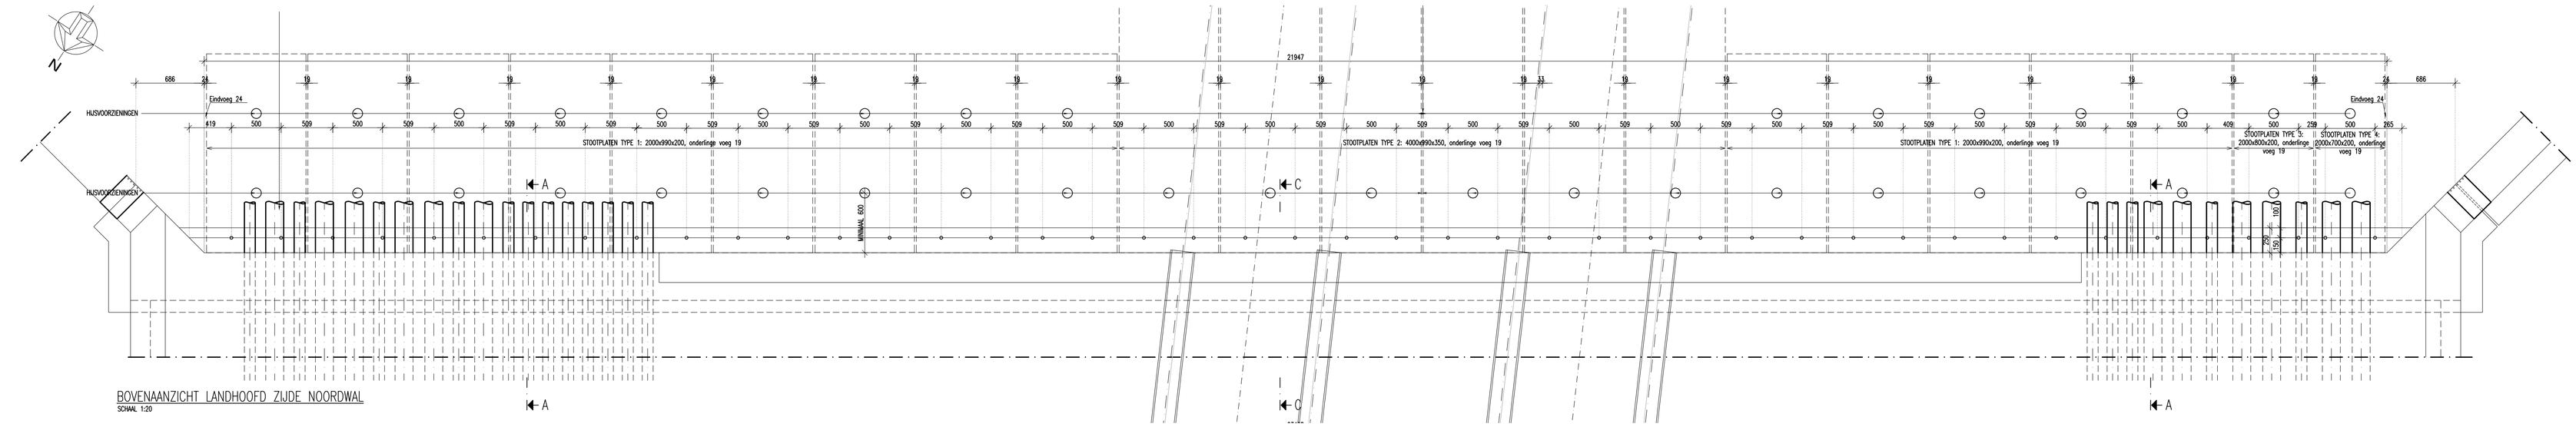

BOVENAANZICHT LANDHOOFD ZIJDE NOORDWAL
SCHAAL 1:20

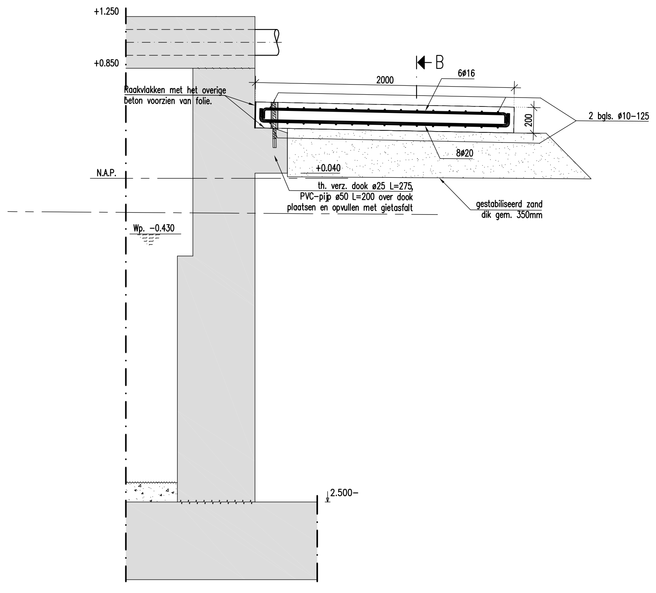

DOORSNEDE A–A
SCHAAL 1:20

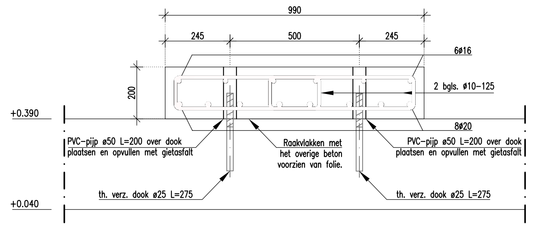

DOORSNEDE B–B PRINCIPE TYPE 1
SCHAAL 1:10

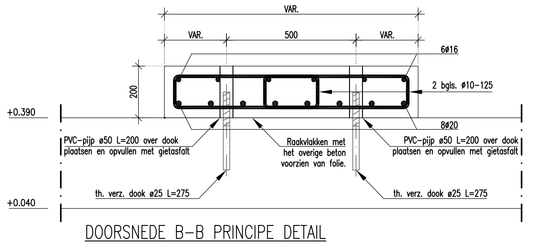

DOORSNEDE B–B PRINCIPE DETAIL STOOTPLAAT TYPE 3 en 4 (BREEDTE 800 en 700)
SCHAAL 1:10

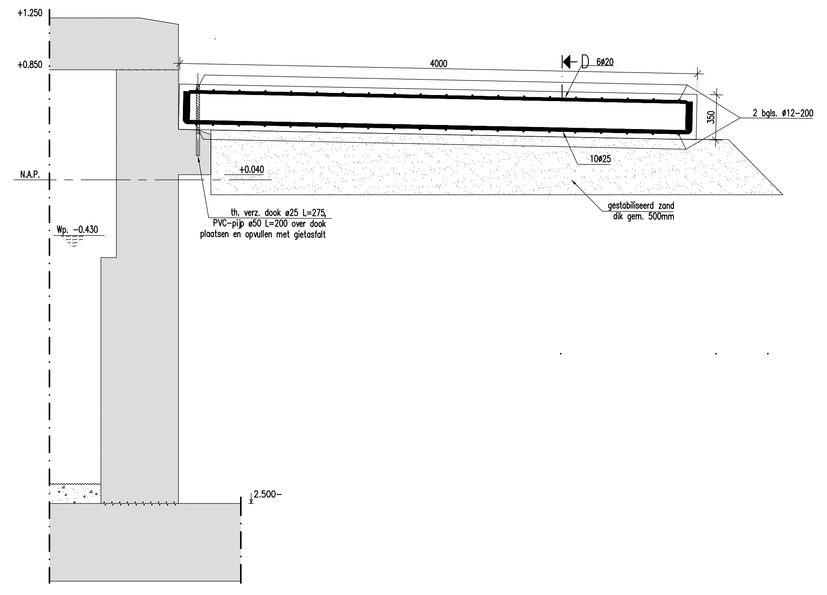

DOORSNEDE C–C
SCHAAL 1:20

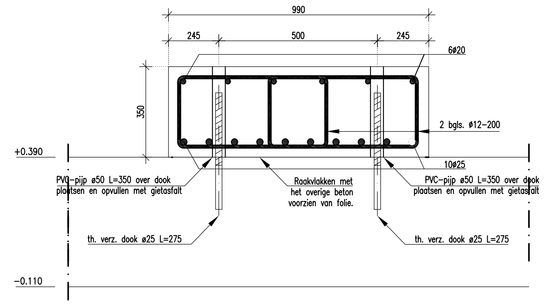

DOORSNEDE D–D STOOTPLAAT TYPE 2
SCHAAL 1:10

OPMERKINGEN:

- COÖRDINATEN IN MILLIMETERS T.O.V. RIJKSDRIEHOEK STELSEL
- WATERPEIL CA.-0.430 T.O.V. N.A.P. (VAR. +/- 150MM)
- TOLERANTIES BETONOPPERVLAK: KLASSE C (NEN 6722-02)
- TUSSEN STOOTPLATEN 4MM TEMPEX TOEPASSEN OM ANNHECHTING TE VOORKOMEN
- PVC PIJP T.B.V. DE SPANING OM DE DOKEN OPVULLEN MET GIETASFALT
- RAAKVLAKKEN MET HET OVERIGE BETON VOORZIEN VAN FOLIE
- BOVENZIJDE VAN DE STOOTPLATEN AFDEKKEN MET GEODOEK

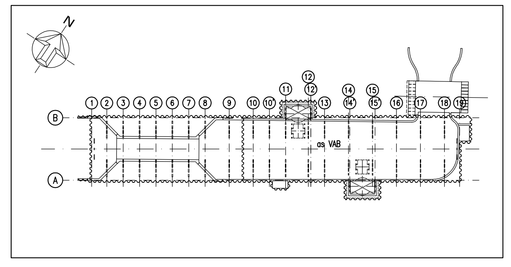

KEYPLAN
SCHAAL 1:750

As–built

2 A0 04–05–2015

BETON– EN WAPENINGSGEGEVENS

Betonsterkteklasse	: C28/35
Cementsoort	: CEM III/B 42,5 N LH HS
Betonstaal volgens	: NEN-EN 1992-1-1+C2 / GTB 2010
Betonstaalsoort	: B500B

AANDUIDING STAAFLIGGING

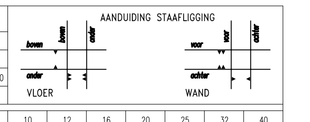

	6	8	10	12	16	20	25	32	40
Goede aanhechting *(algemene staf)*	215	286	358	429	572	715	894	1144	1555
Slechte aanhechting *(bovenstaf)*	306	409	511	613	817	1022	1277	1635	2221

OPMERKINGEN:
- T.p.v. sparingen wapening wegknippen en extra wapening bijleggen.
- Bij bundels van 2 staven : laslengte x1.2
- Lassen verspringend aanbrengen
- Min. buigstraal 2,5 x staafdiameter
- Min. buigdiameter 5 x staafdiameter
- Bij waaierende staven in de h.o.h. afstand de maximale afstand tussen de staven ondering.

Onderdeel	Betondekking in mm				Milieuklasse			
	boven kant	onder kant	zijkant binnen	zijkant buiten	XC	XD	XS	XF	XA
Stootplaten	35	35			4	3		4	

2	AHI	04–05–2015	As–built		
1	LWO	08–10–2013	Wijziging afmetingen		
0	LWO	17–09–2013	Aanpassing dekking; laslengte wapening		
rev.	getekend:	datum:	omschrijving:		

BAM Civiel Zuidwest
Stadionstraat 30
Postbus 3325
4800 DH Breda
Telefoon: 076–5302600
Telefax: 076–5308676
E–mail: zuidwest@bamciviel.nl

werk:
Noordwal – Veenkade
Herstel historische gracht en aanleg VAB

onderdeel:
Brug Torenstraat
Maatvoering + Wapening stootplaten

schaal:	gevern/getekend:	vrijgegeven:	geaccepteerd:	tekening nr.:	rev.:
1:750	AHI	WKL		TEK–011	2
1:20	datum:	datum:	datum:		
1:10	04–05–2015				

Deze tekening blijft eigendom van BAM Civiel Zuidwest en mag zonder onze schriftelijke toestemming niet worden gekopieerd noch aan derden ter inzage worden gegeven.