
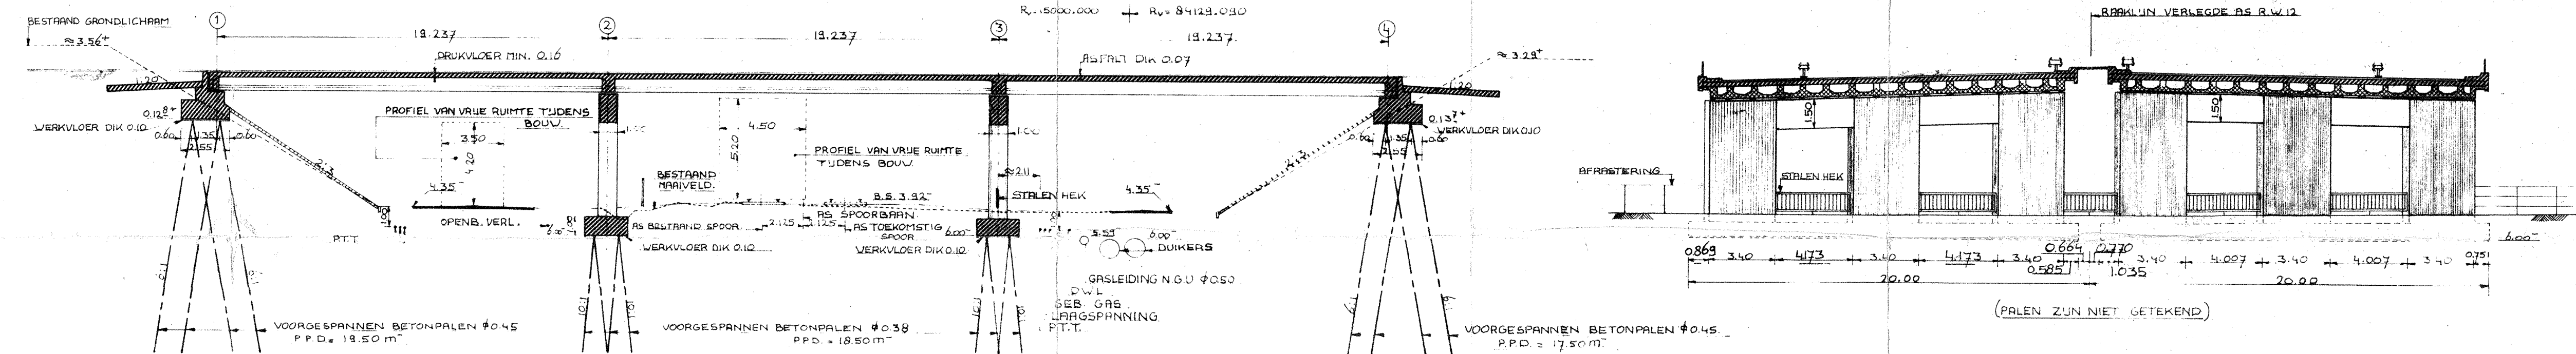


AANZICHT.

BOVENAANZICHT.


DOORSNEDE A-A.

DOORSNEDE C-C.

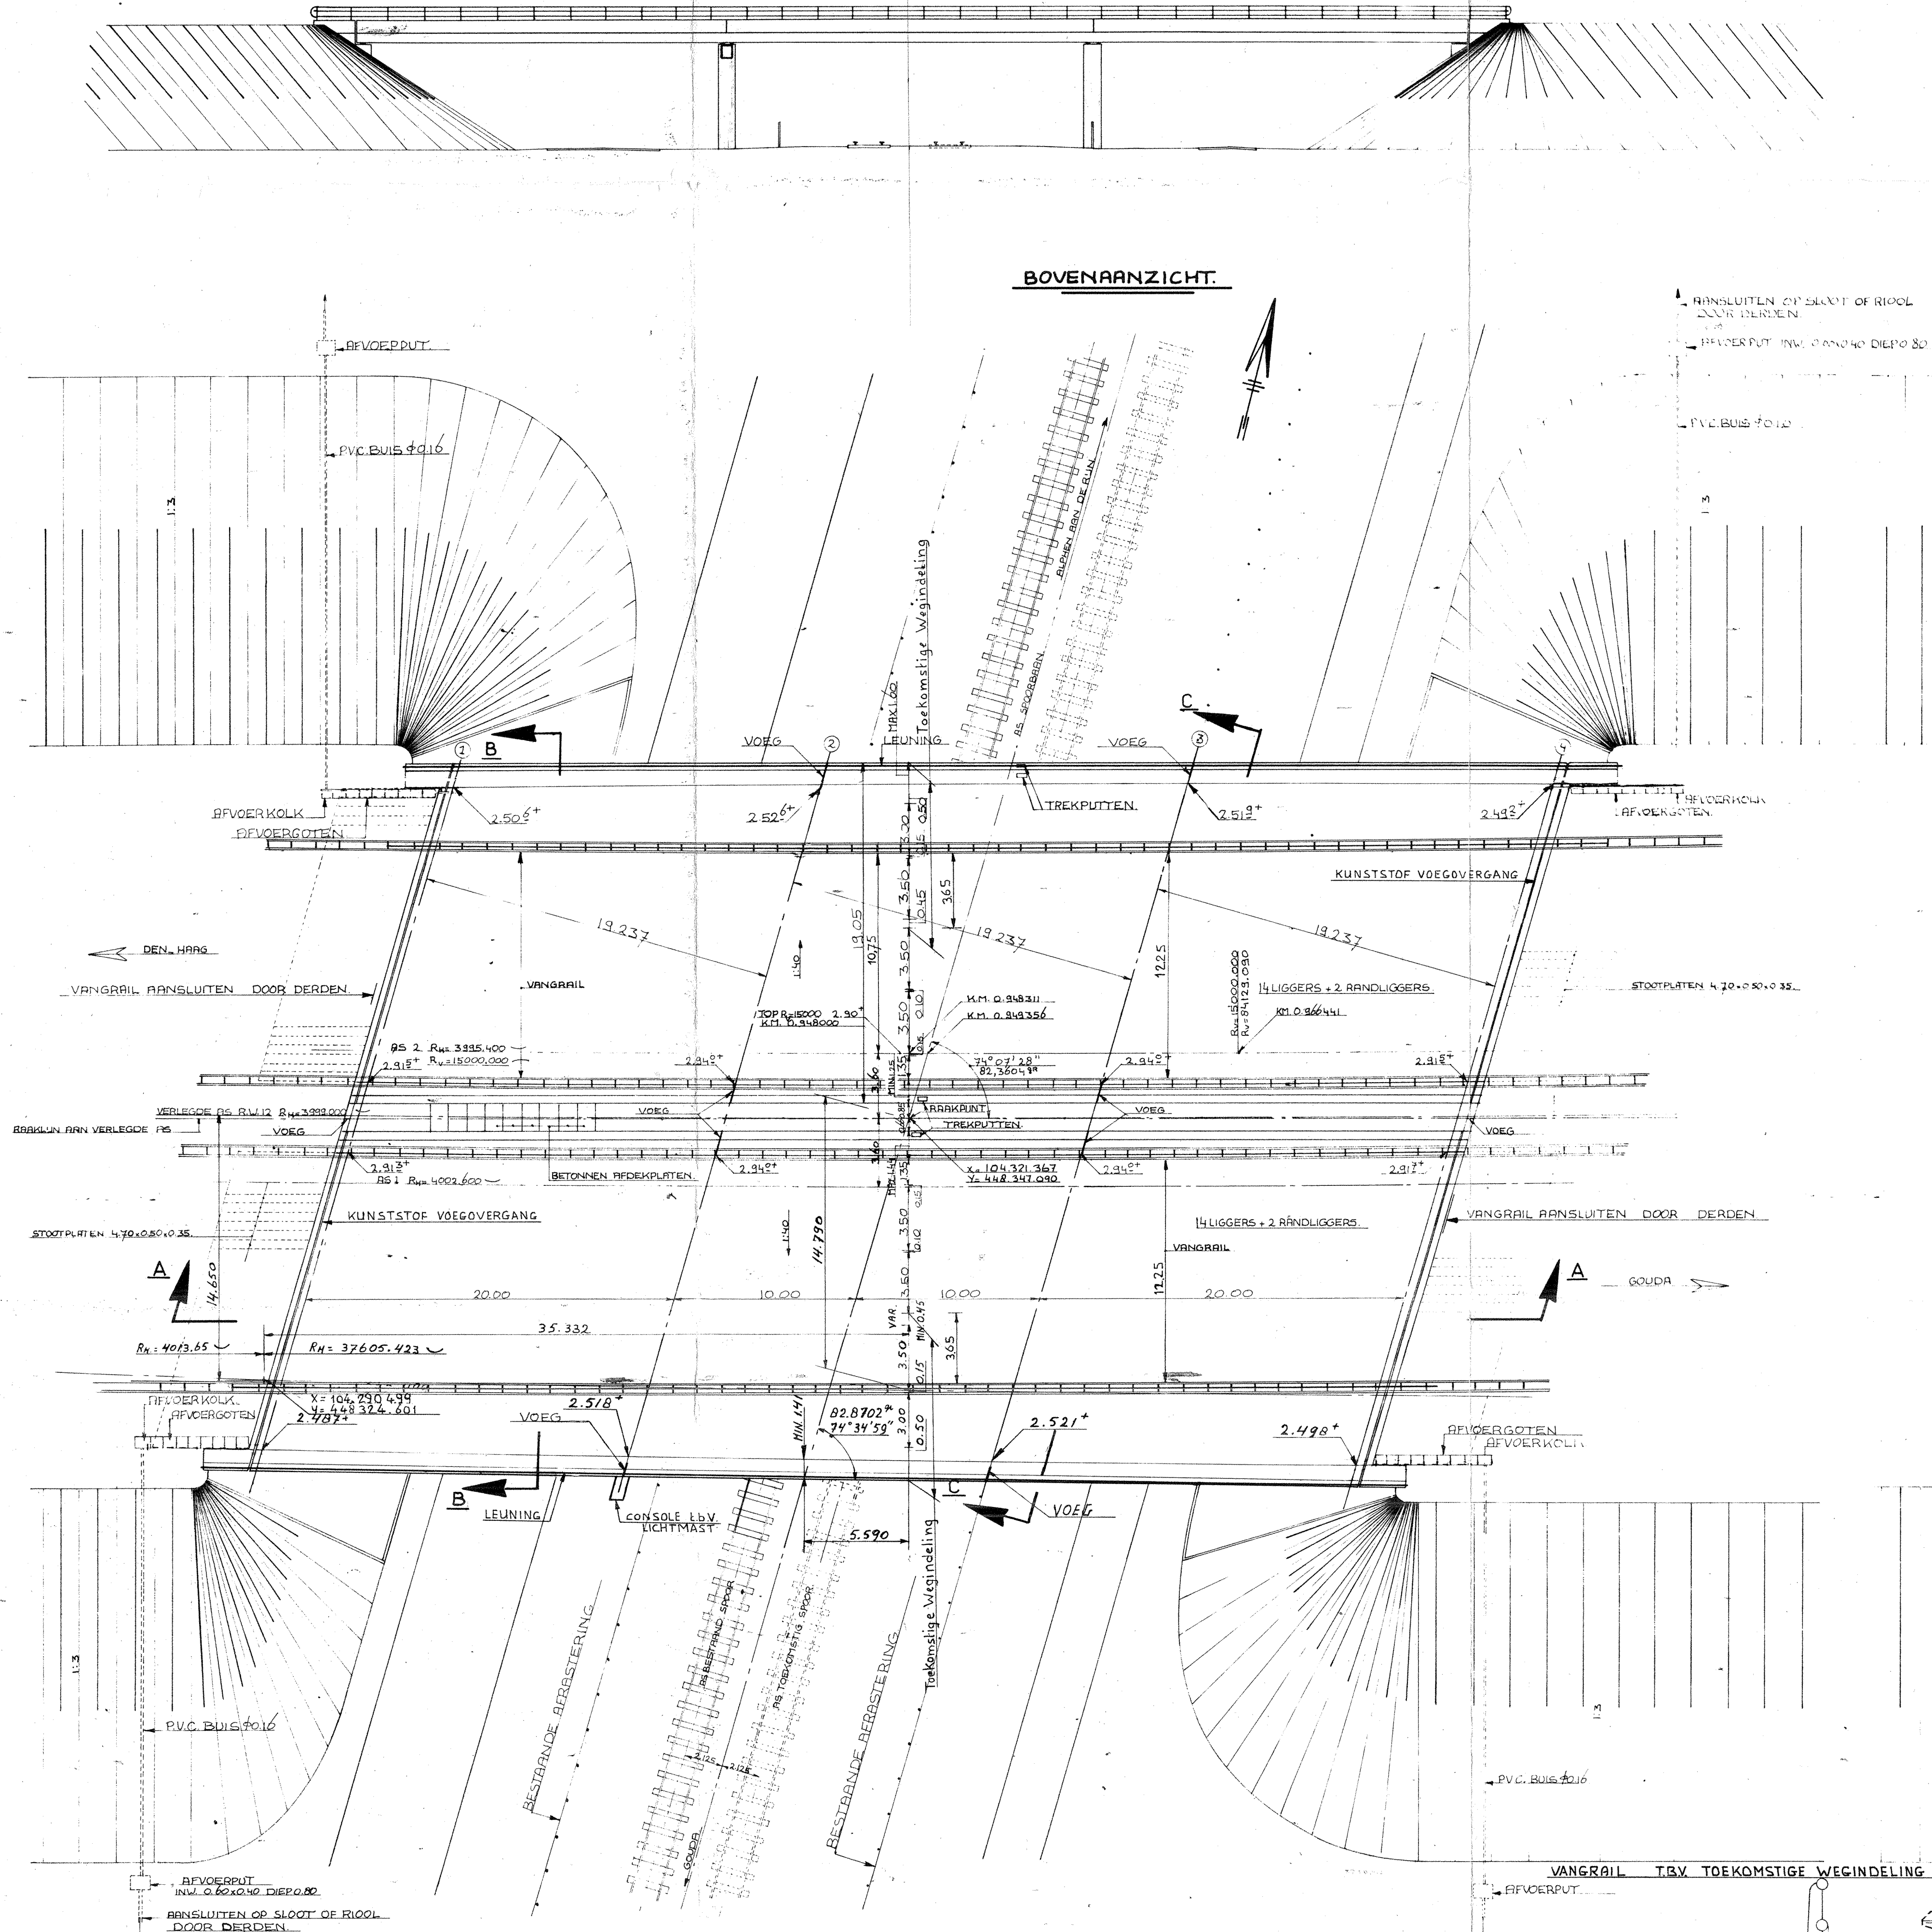



ONDERBOUW.

PALENPLAN.

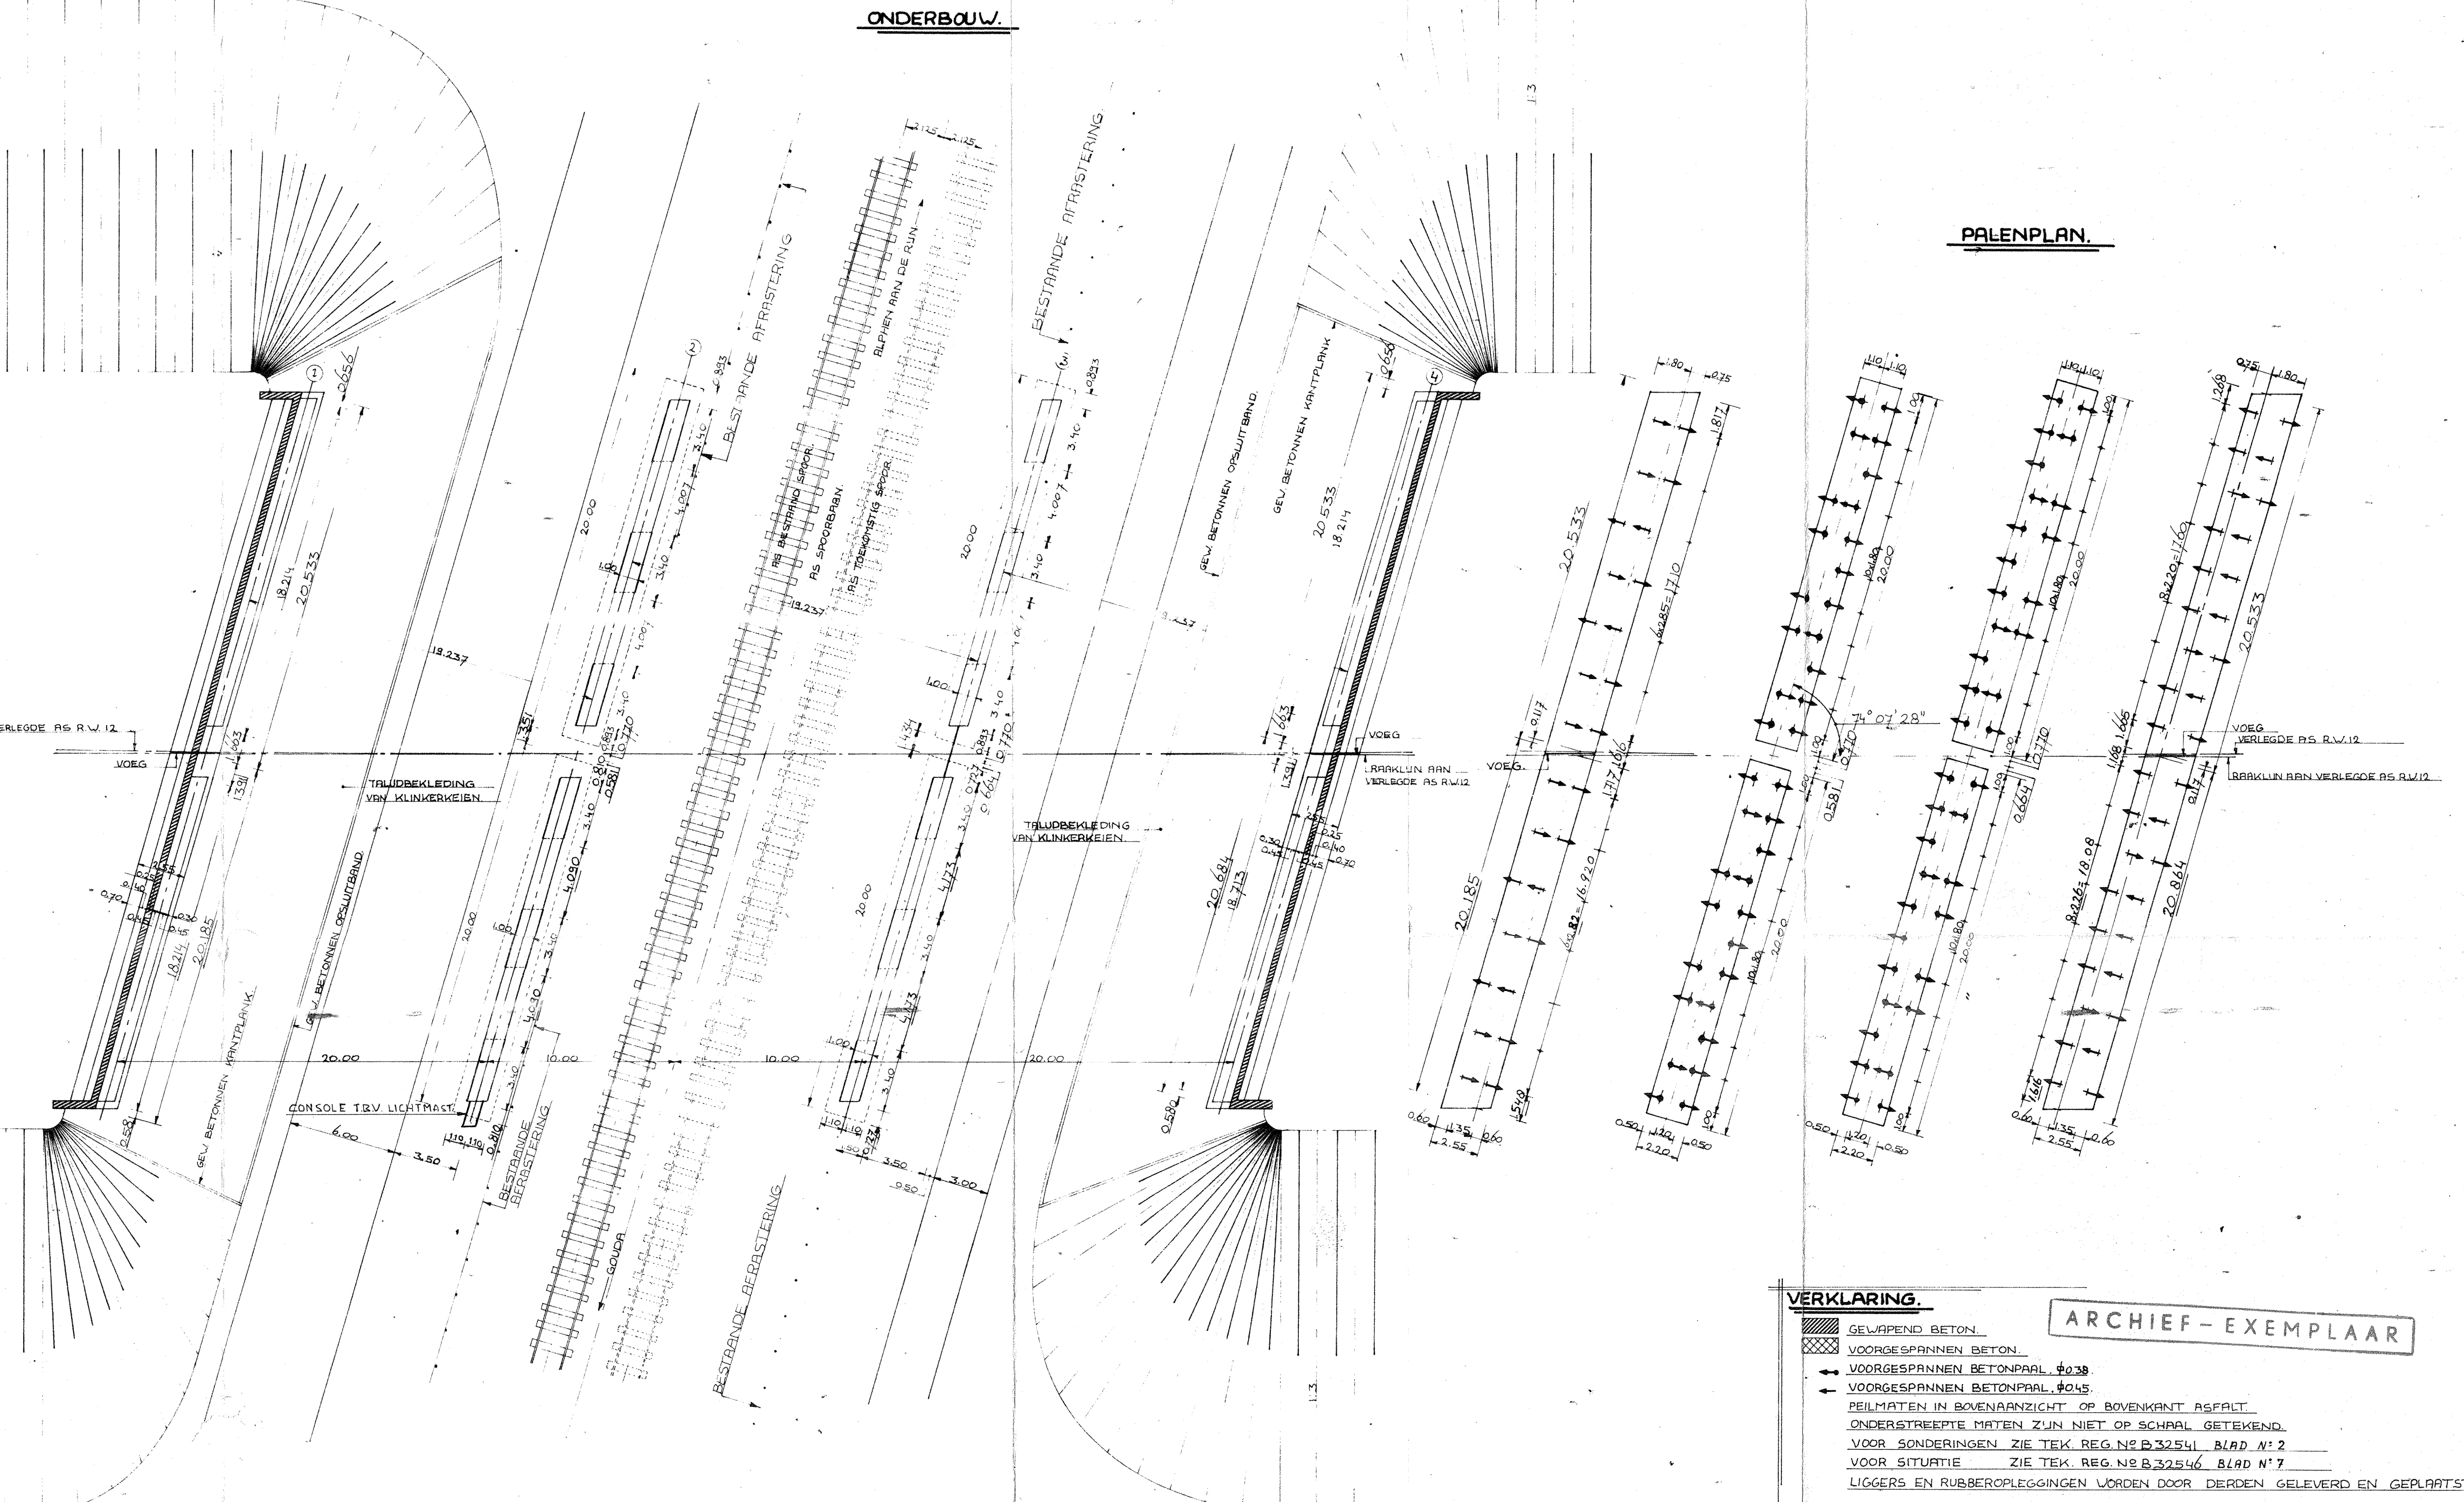

DOORSNEDE B-B.

NORMAAL DOORSNEDE.

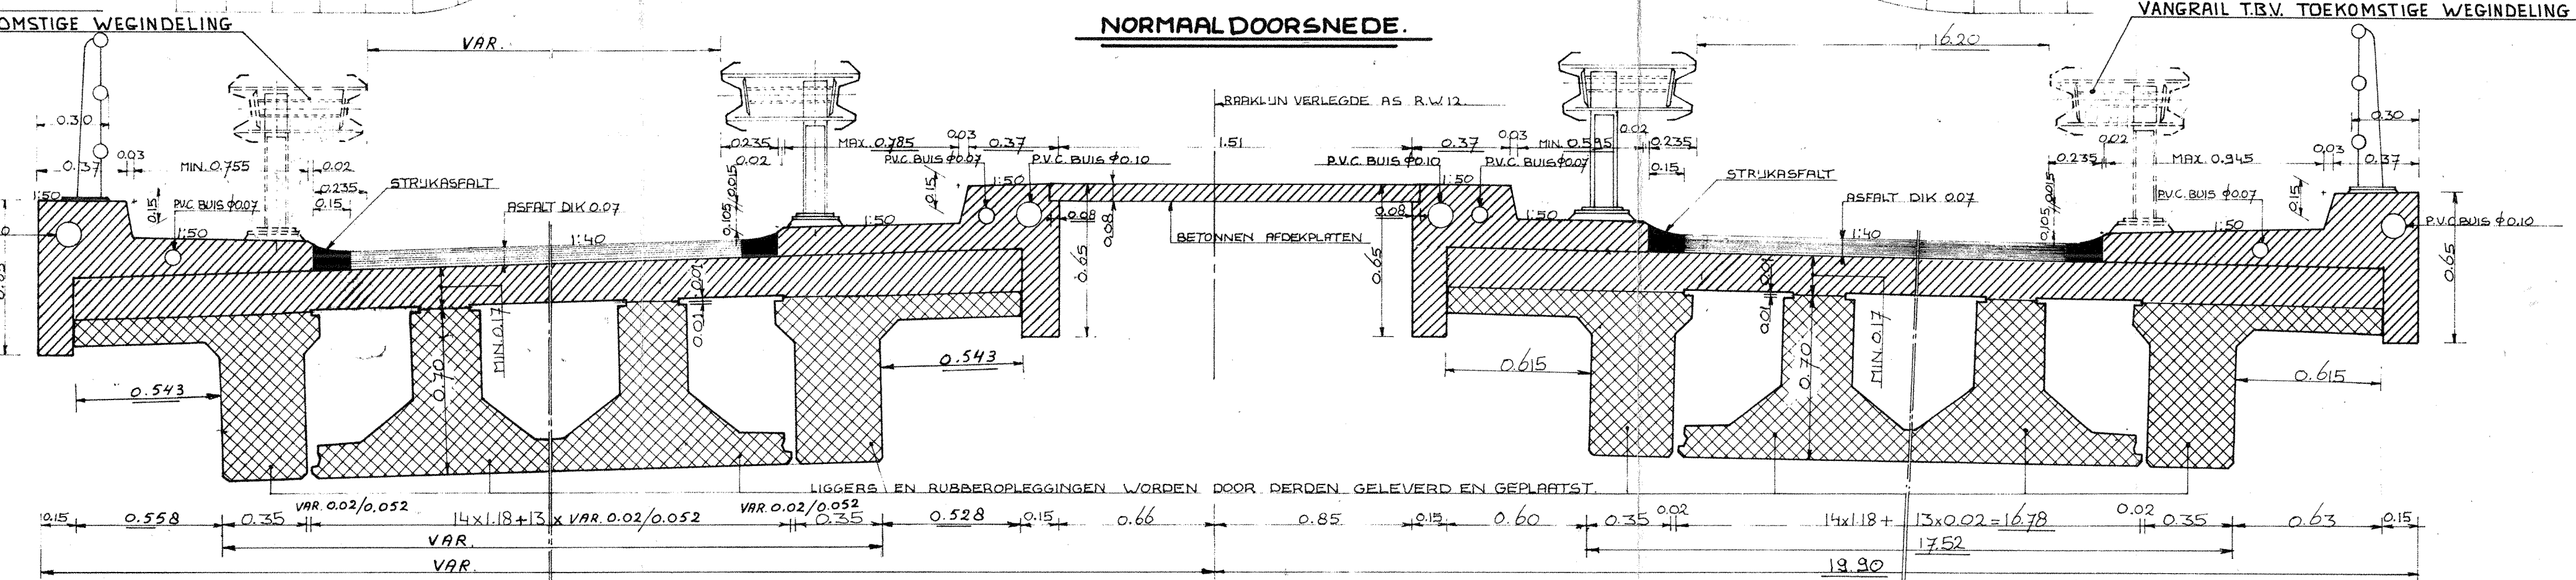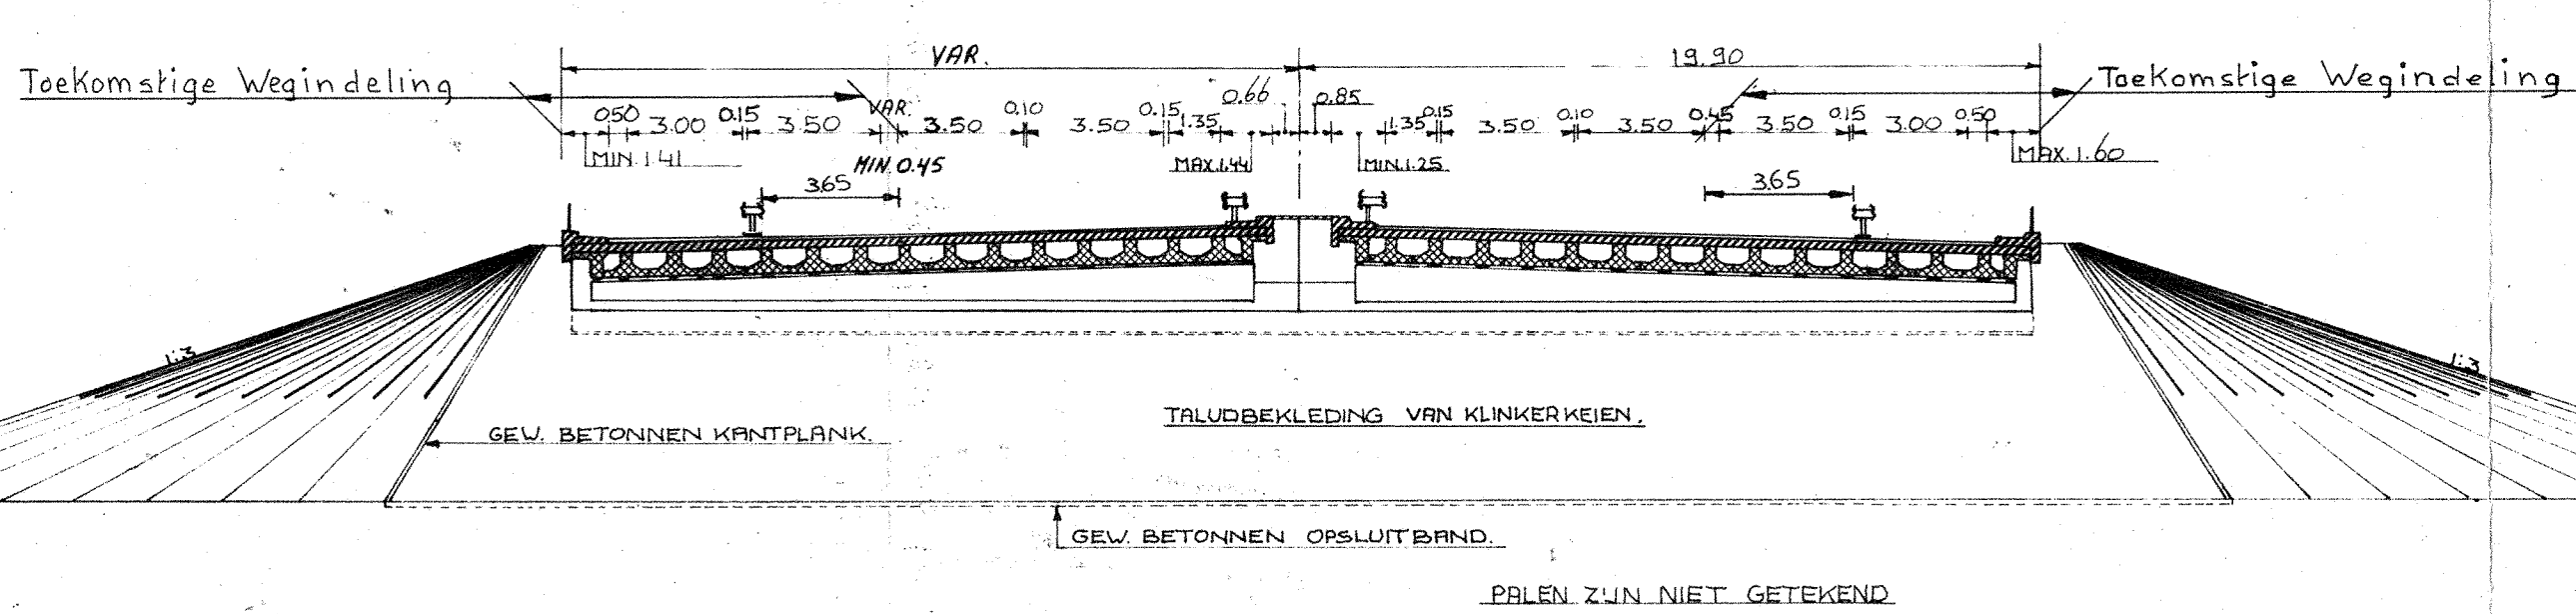

VERKLARING	
	GEWAPEND BETON
	VOORGESPANNEN BETON
	VOORGESPANNEN BETONPAAL #039
	VOORGESPANNEN BETONPAAL #045
PEILMATEN IN BOVENAANZICHT OP BOVENKANT ASPALT ONDERSTREEPTE MATEN ZIJN NIET OP SCHRAAL GETEKEND VOOR SONTDERINGEN ZIE TEK. REG. NR. B.32546, BLAD N:2 VOOR SITUATIE ZIE TEK. REG. NR. B.32546, BLAD N:7 LIGGERS EN RUBBEROPLEGGINGEN WORDEN DOOR DERDEN GELEVERD EN GEPLAATST	

WIJZIGING OP BESTEKS TEKENING B 32540
WIJZIGING OMVAT CONSOLE TPV. STEUNPUNT 2 ZUID EN KUNSTSTOF VOEGOVERGANG
WIJZIGING OMVAT PLAATS VANGRAIL

RIJKSWATERSTAAT DIRECTIE BRUGGE						
HOOFDAPDELING BETONCONSTRUCTIES ONTWERPAFDELING			BESTEK			
AANSluitING OMGELEGDE RW12 - RW20 VIADUCT OVER DE SPOORLIJN GOUDA -ALPHEN ^{o/d} RIJN IN DE OMGELEGDE RW12 (KW 2)			Nº BR/ 8413 DIENST 1979 - 1980 TOP COD. Nº 38 A-112			
REVISIE BESTEKS TEKENING			SCHAAL 1: 200 1: 20			
GETEK. SIKKENS <i>ny</i>	GEZIEN	PEILMATEN IN M.T.O.V. N.A.P.	OVERIGE MATEN IN meters			
GECONTR. <i>af</i>	GOEDGEKEURD B 1672	IN BLADEN BLAD Nº	WIJZ. <table border="1"><tr><td>A</td><td>B</td><td>C</td></tr></table>	A	B	C
A	B	C				
CHEF C. HEIJEN TEKENK. <i>Meijden</i>	D.D.	FORMAAT	REG. Nº B 39337			