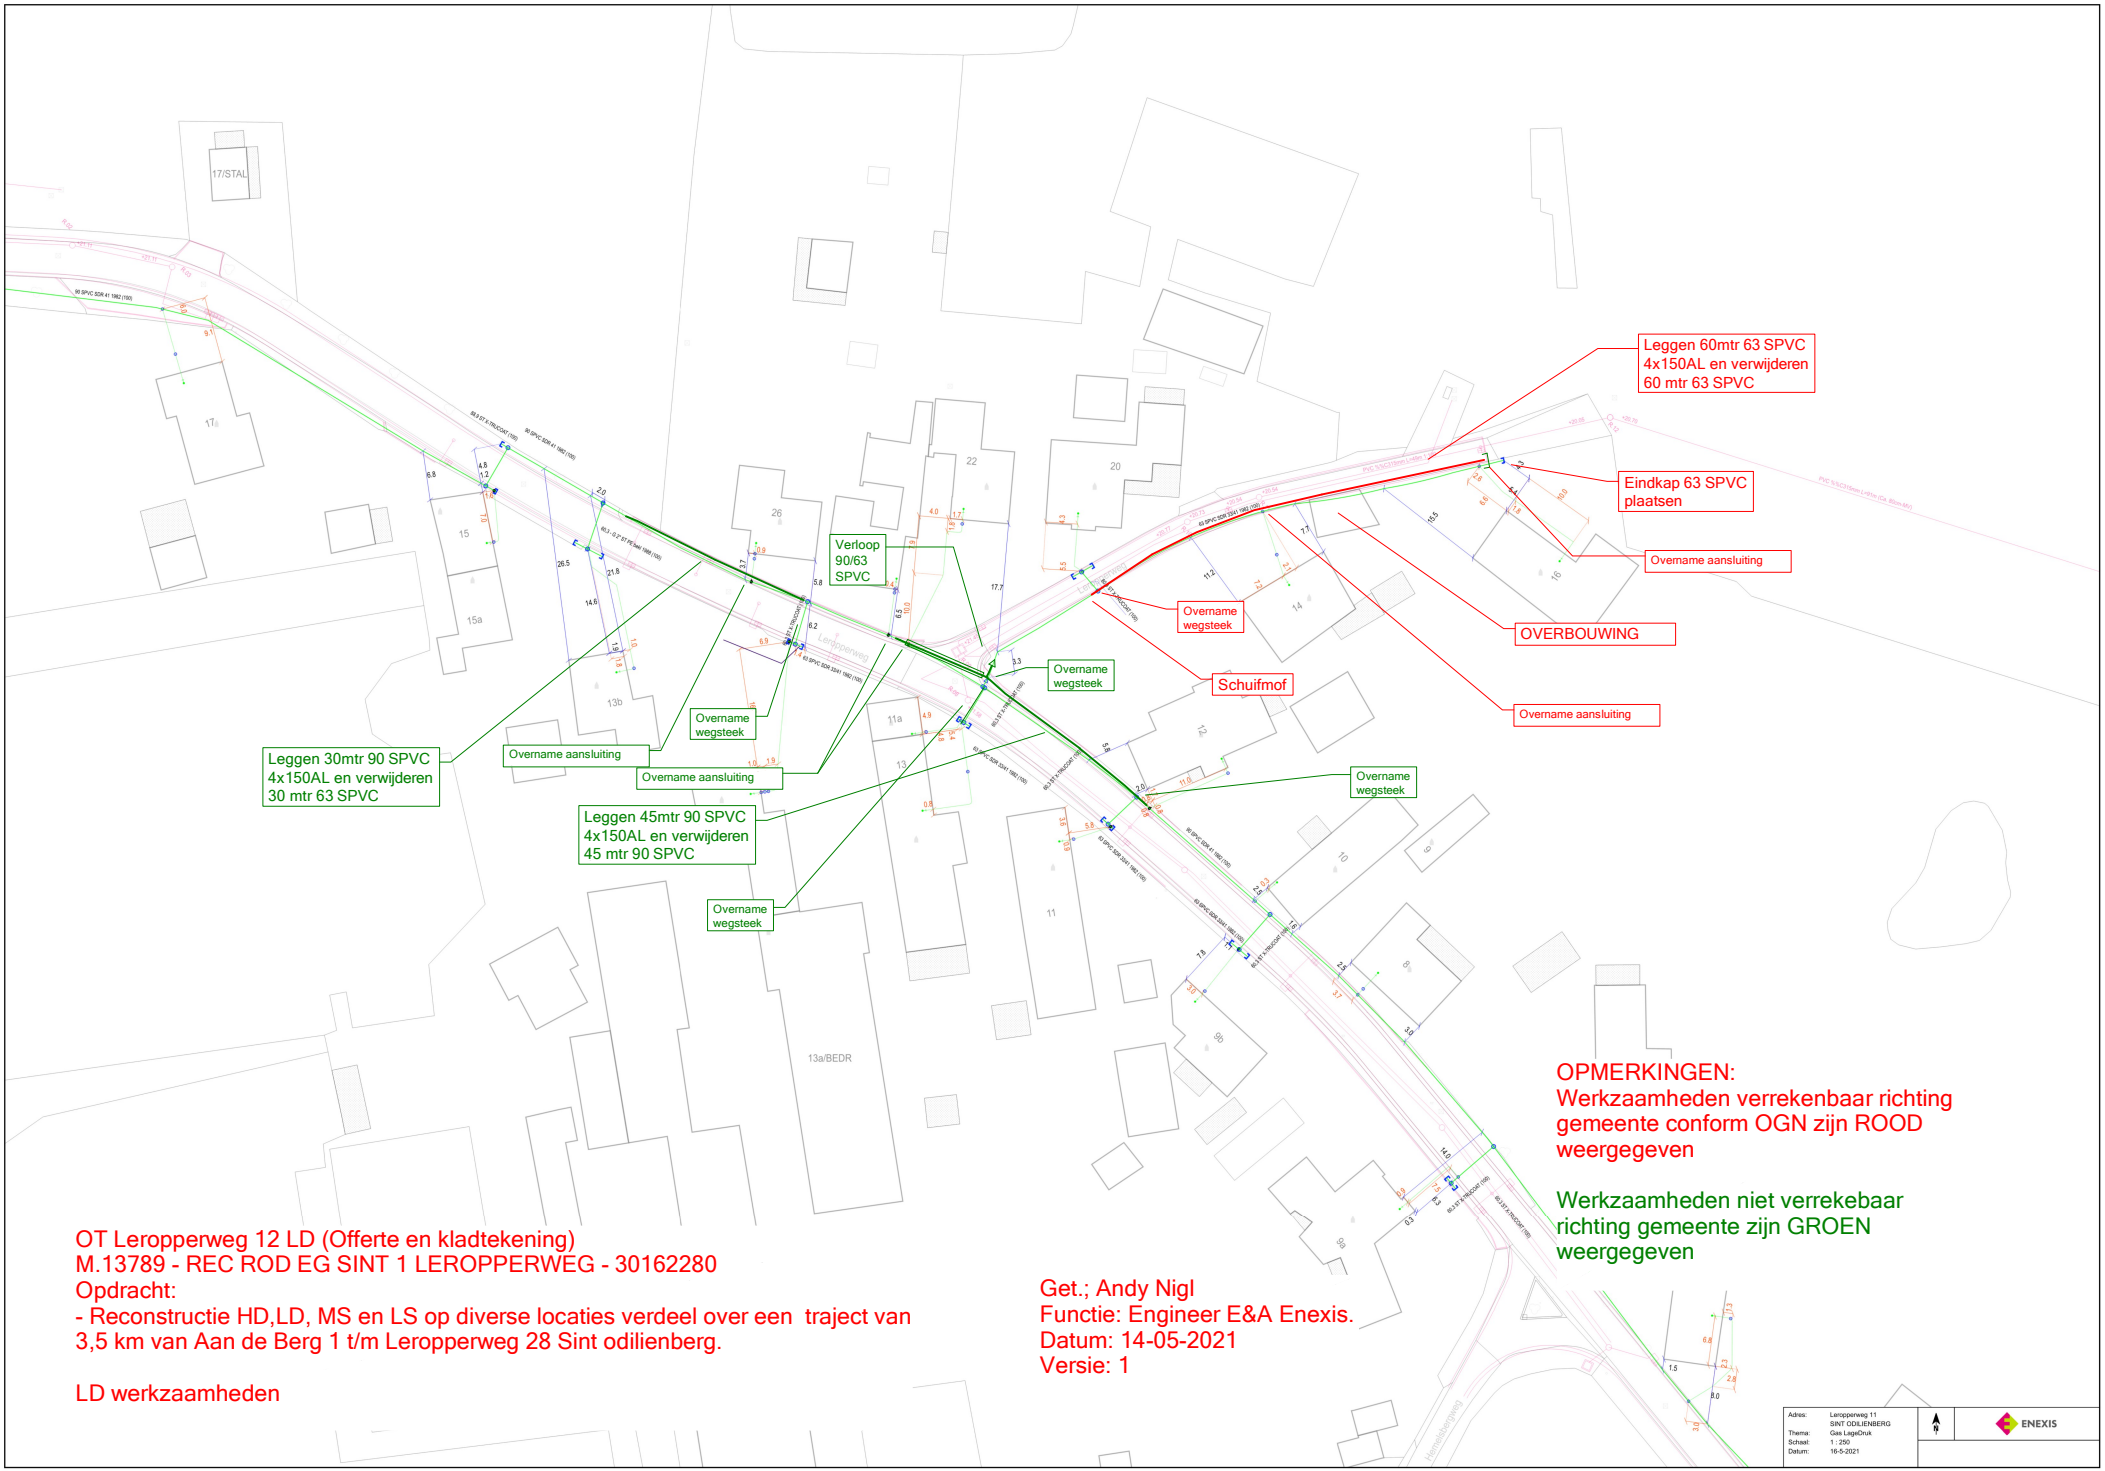

OT Leropperweg 12 LD (Offerte en kladtekening)
M.13789 - REC ROD EG SINT 1 LEROPPERWEG - 30162280
Opdracht:
- Reconstructie HD,LD, MS en LS op diverse locaties verdeel over een traject van 3,5 km van Aan de Berg 1 t/m Leropperweg 28 Sint odilienberg.

LD werkzaamheden

Get.; Andy Nigl
Functie: Engineer E&A Enexis.
Datum: 14-05-2021
Versie: 1