


locatie ①

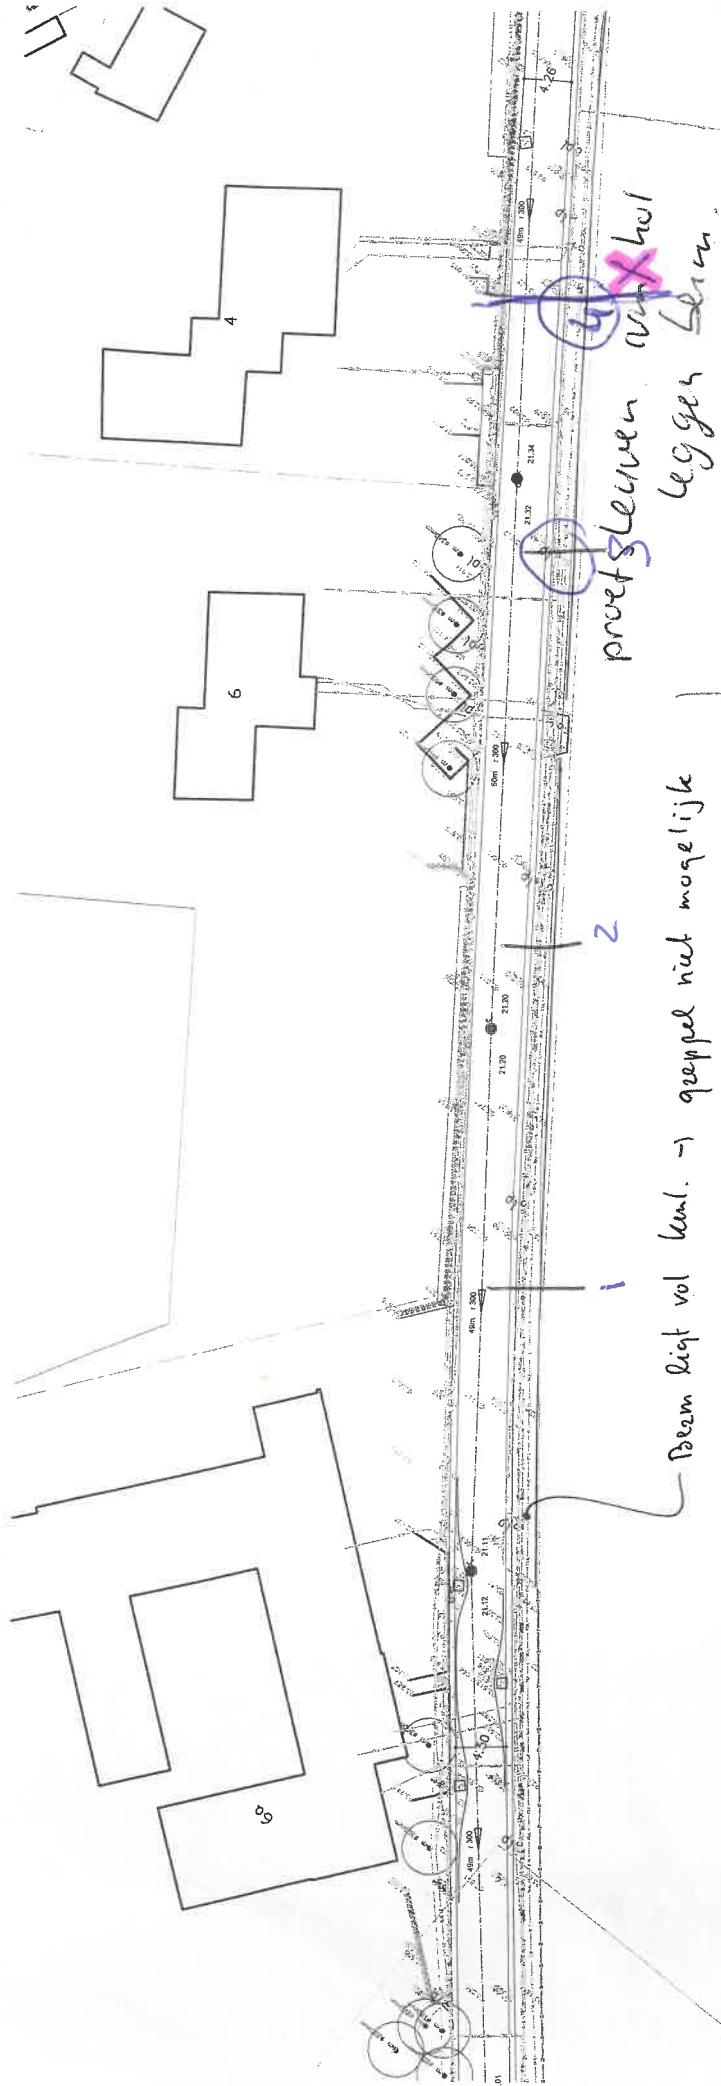

Voorstel:

Kulken in molgout. + beem ligt hd afwaken.

Kabels innemen
nap + kempt weg.

Thema / Theme

STRABAG
TEAMS WORK.

Ort / Place:

Datum / Date:

Projekt / Project:

①

Tegen over.

Huisnummer

4

U29

asfalt Rand.

