


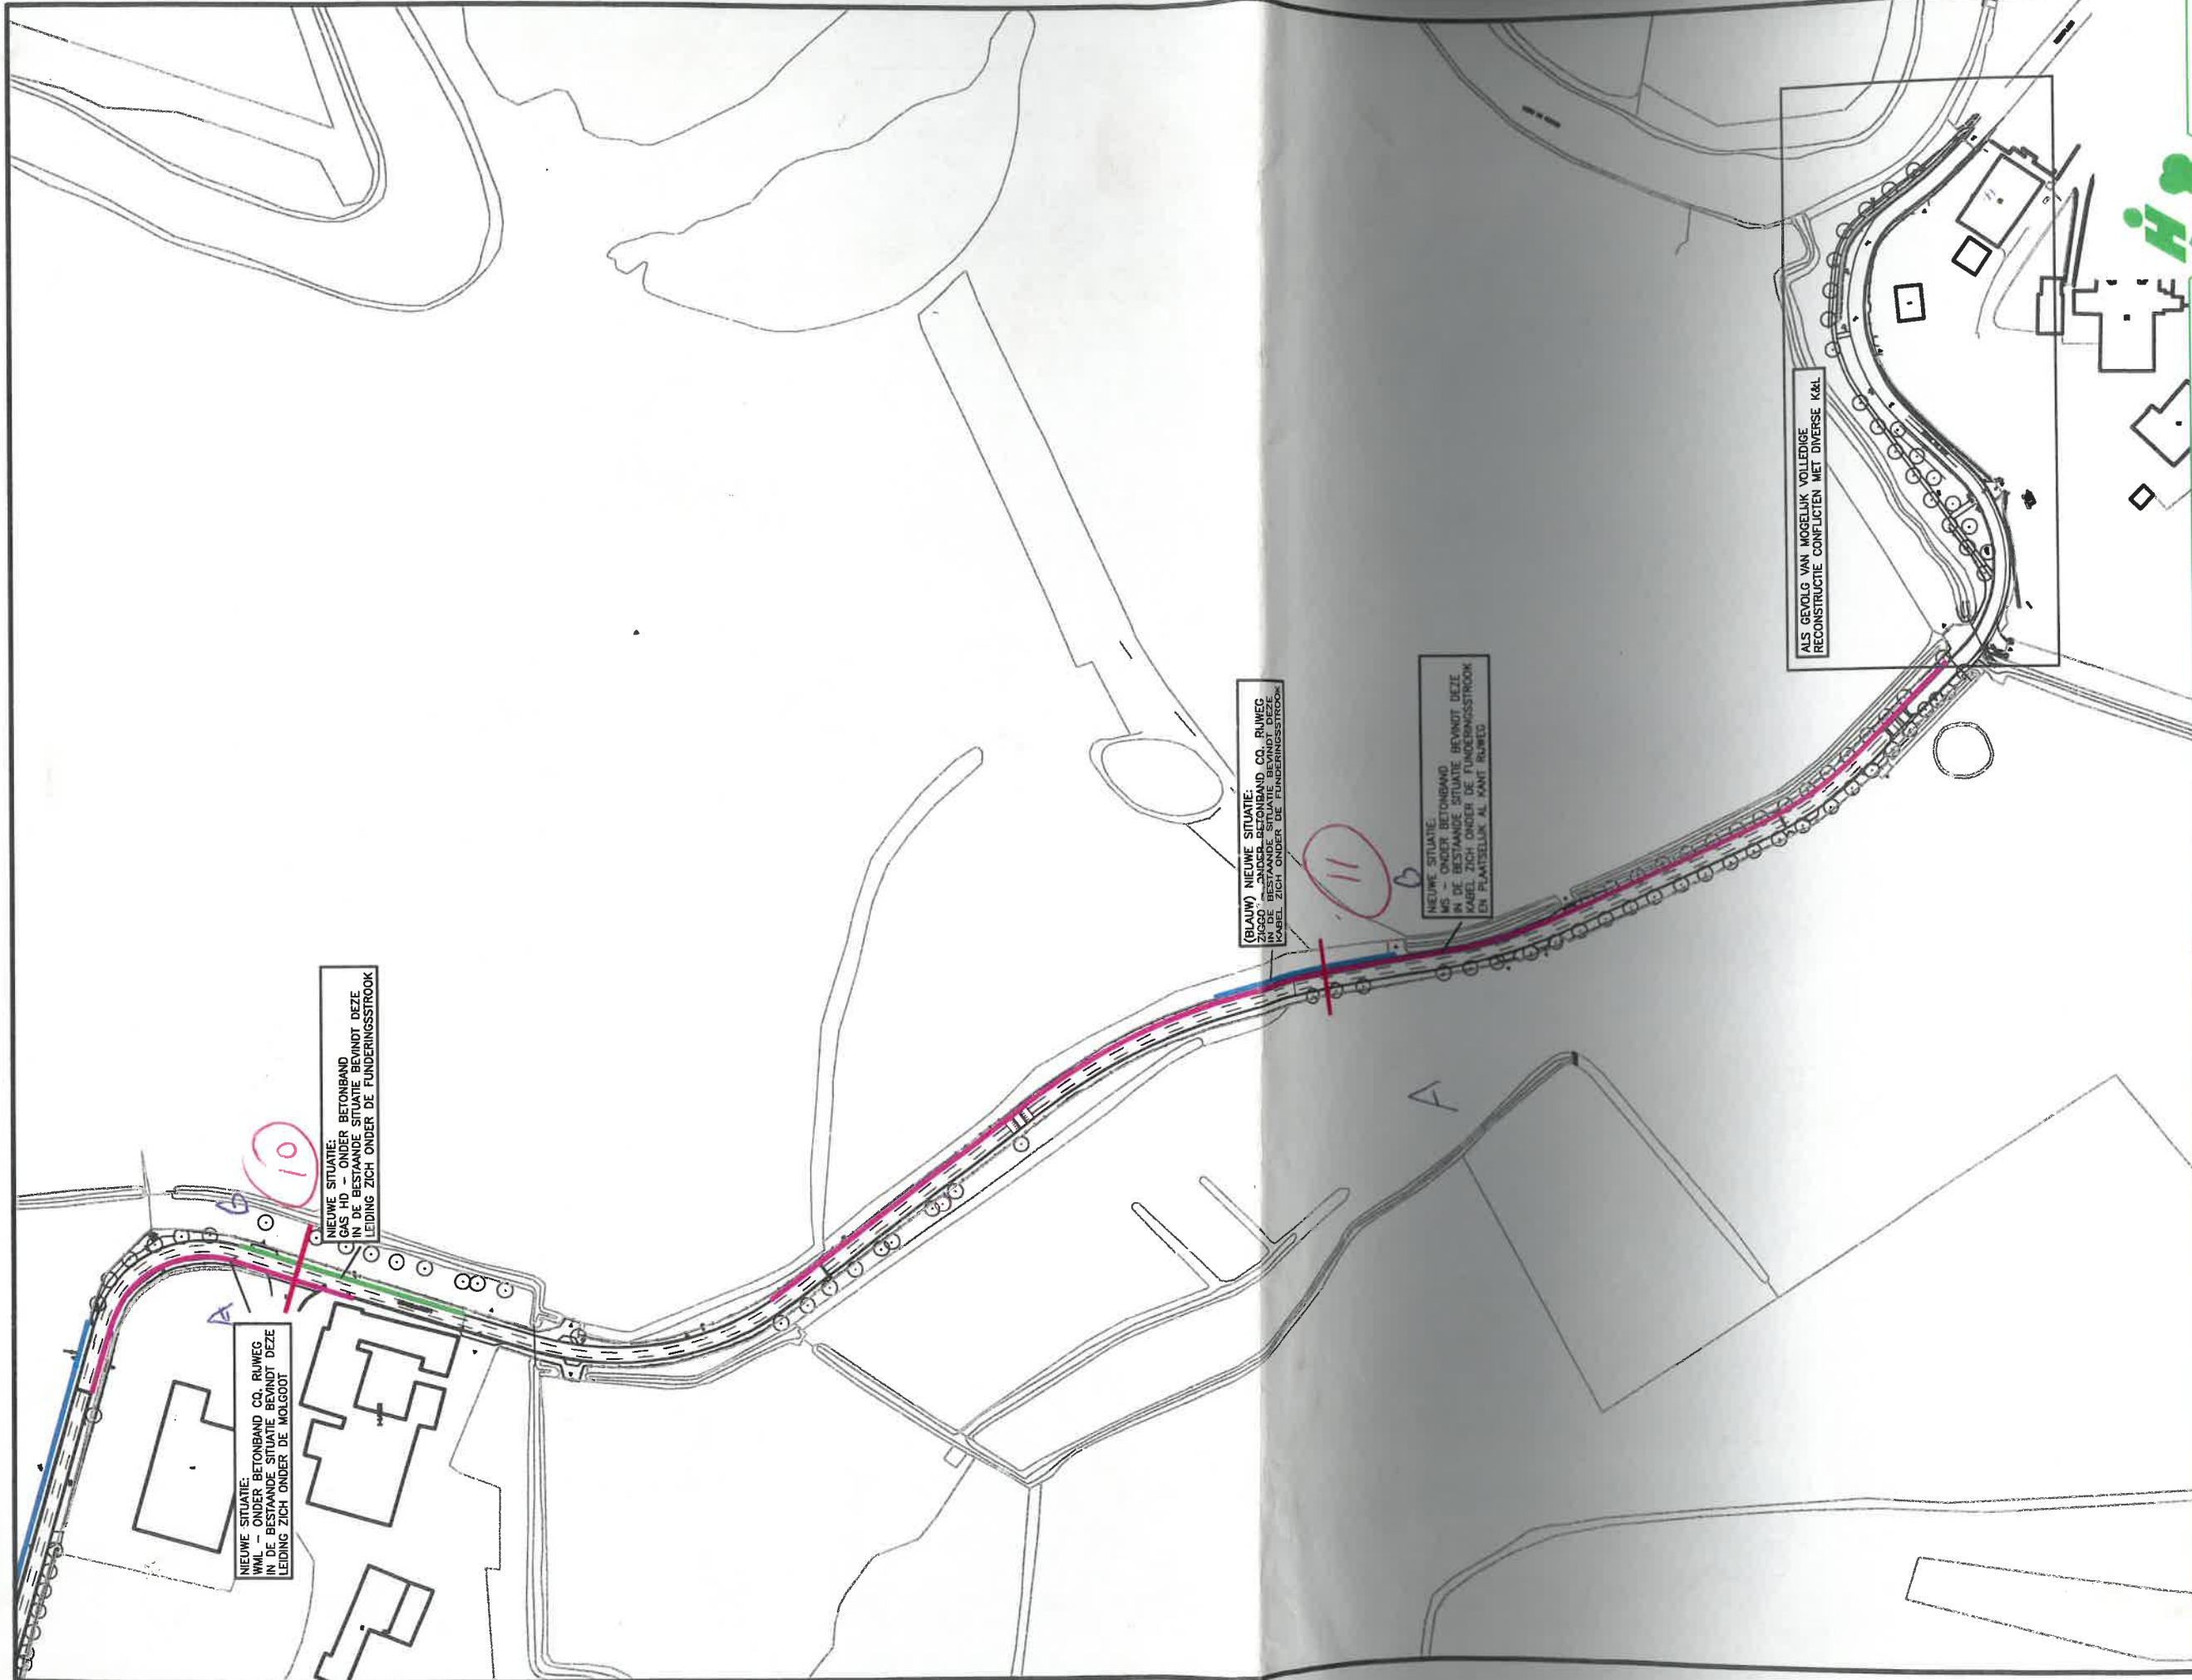

10+11

PLANGROEP HEGGEN B.V.

Onderdeel / Project:
Opdrachtgever:

Analyse kabels en leidingen
Gemeente Roerdalen

Projectnr: 20.045

PROEFSLEUF

bladnr: 04

Schaal

1:2000

datum:


31-07-2020

Thema / Theme Proefstenen.

Ort / Place: Sint oedenberg Datum / Date: _____


get $11a + 11b$

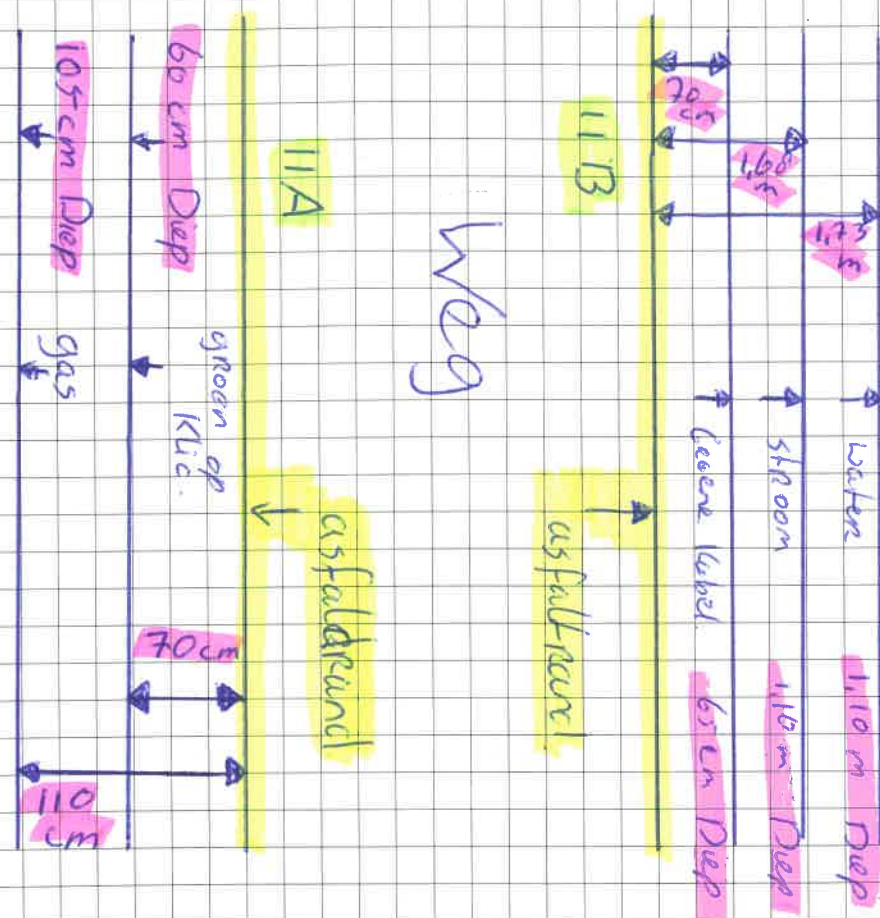

Thema / Theme

Thema / Theme Proefskeuren

Ort / Place: Sint Odilienberg Datum / Date: _____


Gat. $10A + 16B$

