

"1/2 wou
plein voor landbouwverkeer!"

locatie ②

DE ROER

reine bedden @ Luttrek.nl

eigendom
Berden-og
06-22449929 loopt
vraag hoe ried
vraag


Te weinig kolken!

thuis 26
pas weer
een kolke

Totodoverzicht
dvd 20-10-20
open school

kolken veestraat op
riod in berm binnenrijt
p200.

hoofd vee
veestraat
riod
IP →
check buis

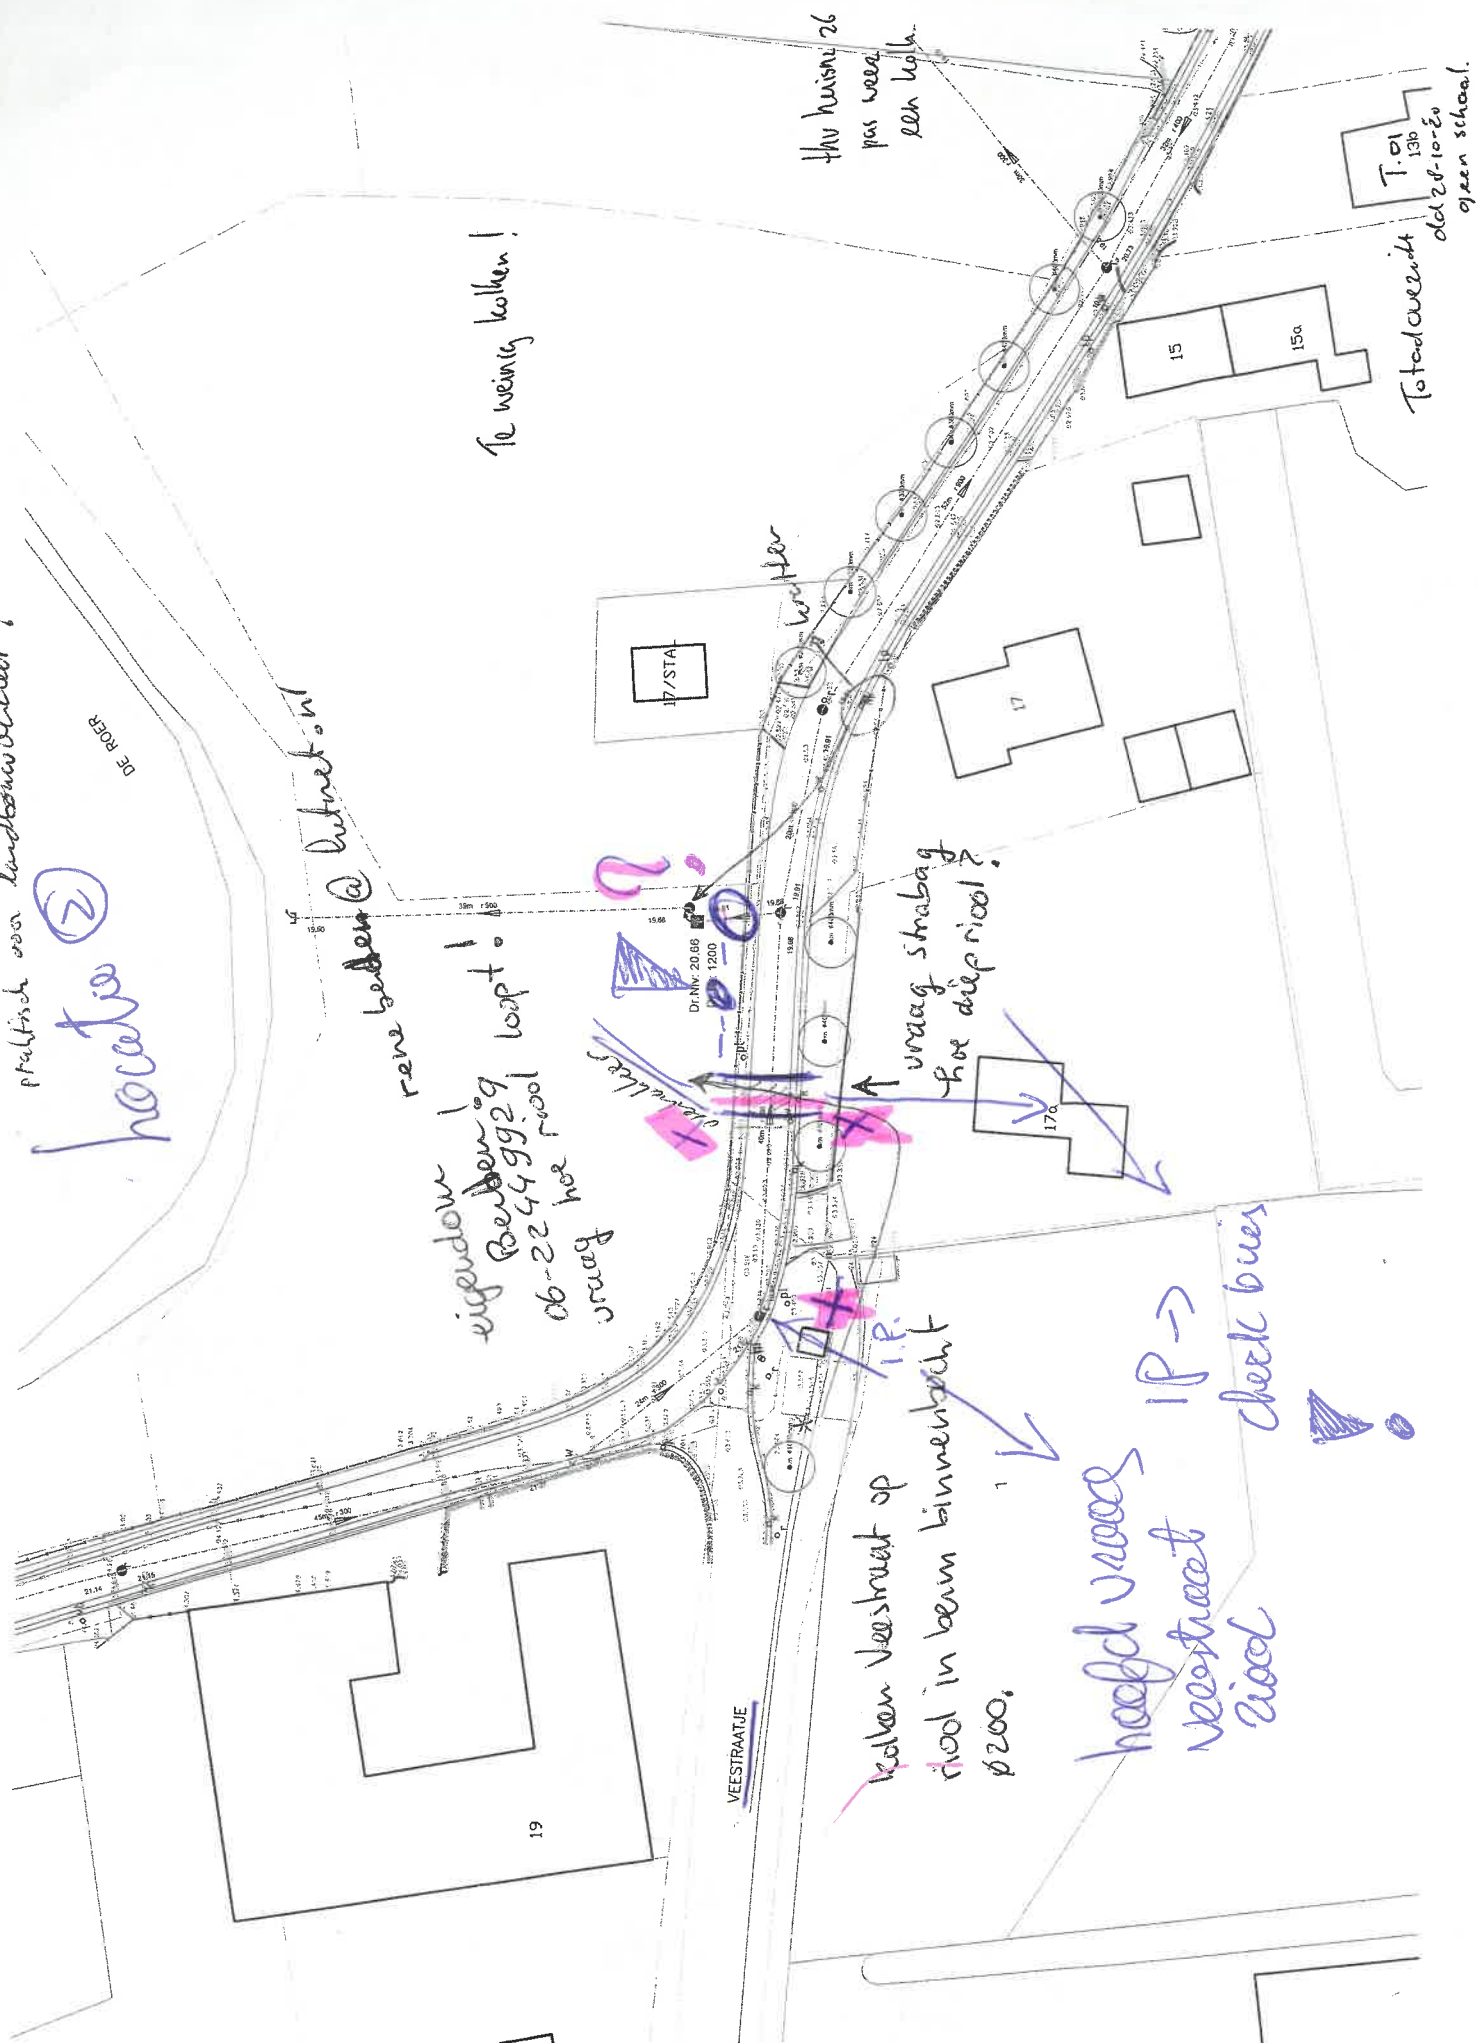

Thema/Theme Proef slenven

Ort / Place: Sint odilienberg

Datum / Date:

Projekt / Project: Lenovo ppc

STRABAG
TEAMS WORK.

