


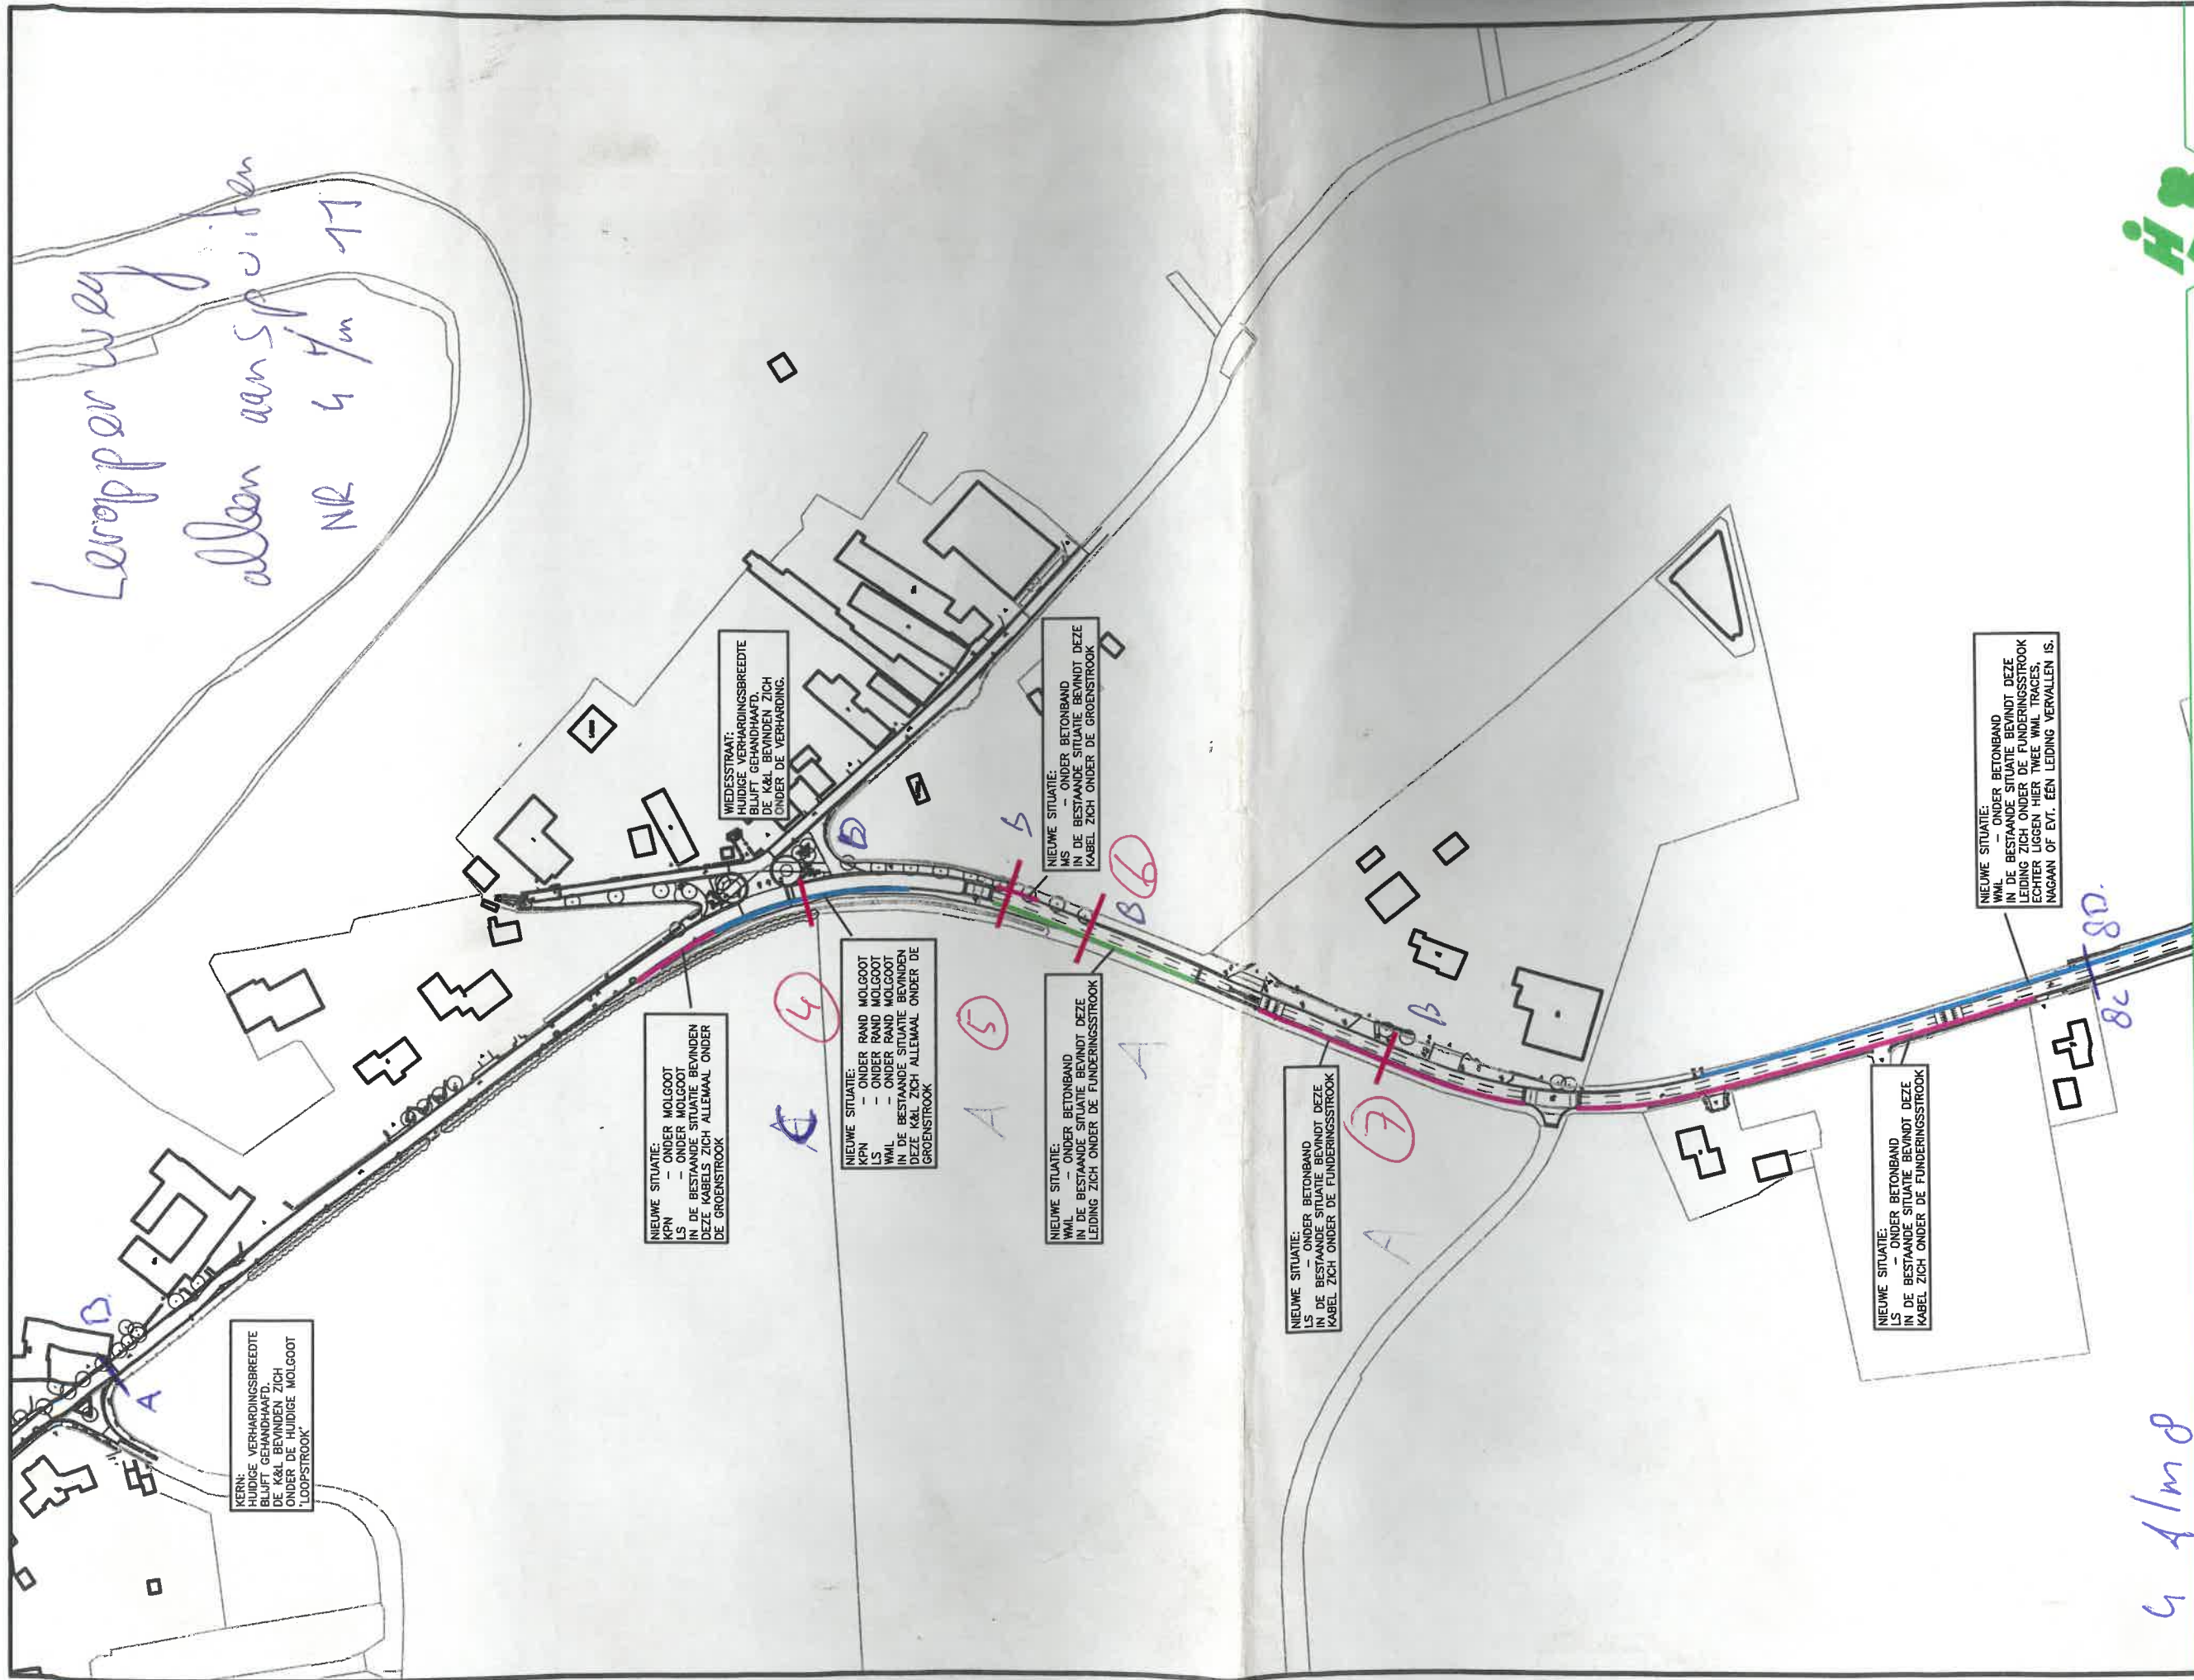

PLANGROEP HEGGEN B.V.

Projectnr:	20.045
bladnr:	02
datum:	31-07-2020

Onderdeel / Project: Analyse kabels en leidingen
Opdrachtgever: Gemeente Roerdalen


Schaal 1:2000

Thema / Theme Proefsluizen

Ort / Place: Sint Odilienberg Datum / Date: _____

Projekt / Project: heropprake weg

Gut 4a

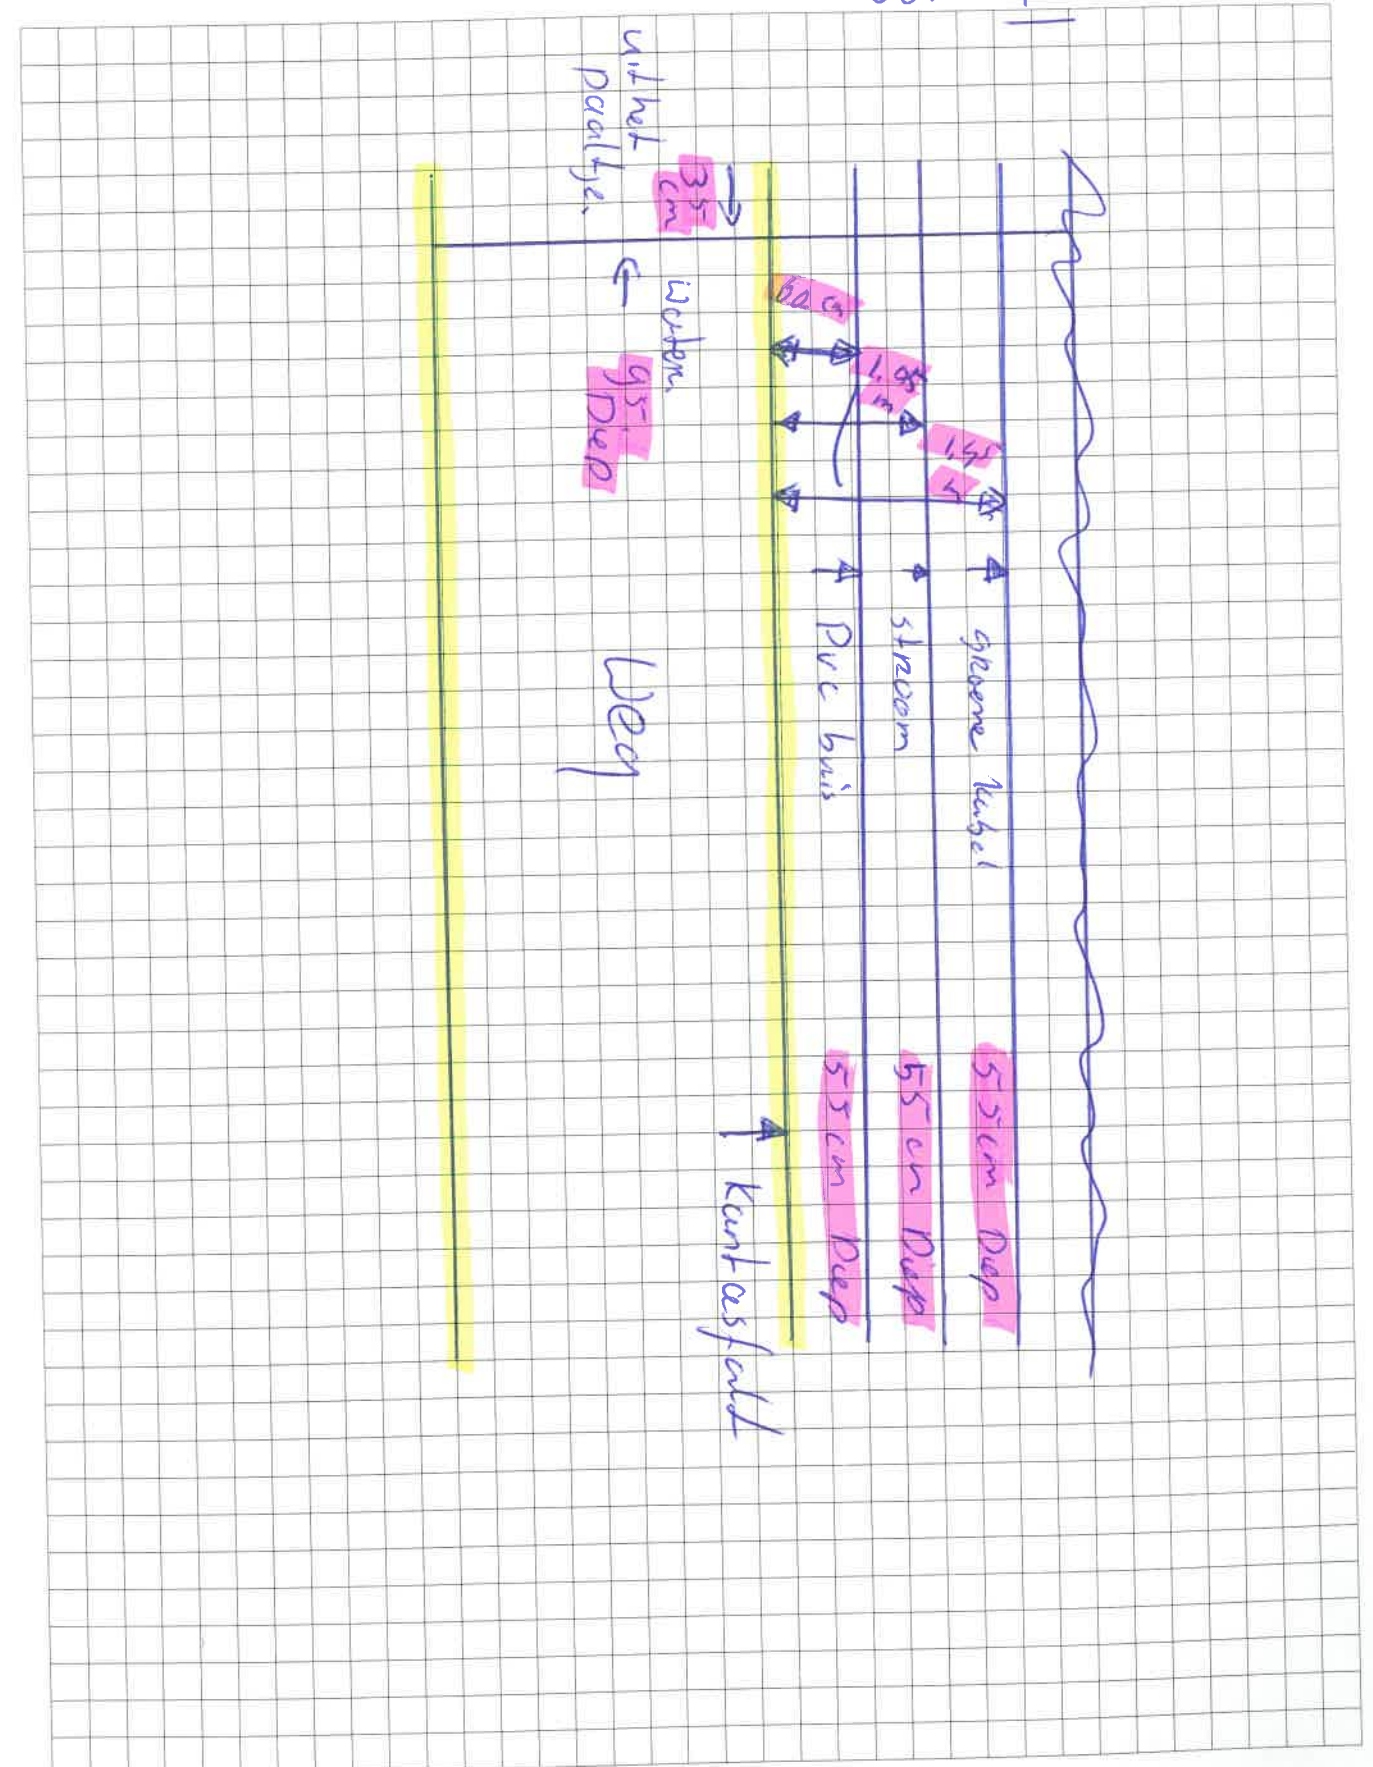

Thema / Theme

Proefsluizen.


Ort / Place: Sint Odiliënberg

Datum / Date:

Projekt / Project: Heropperweg

STRABAG
TEAMS WORK.

gat 4C + 4D

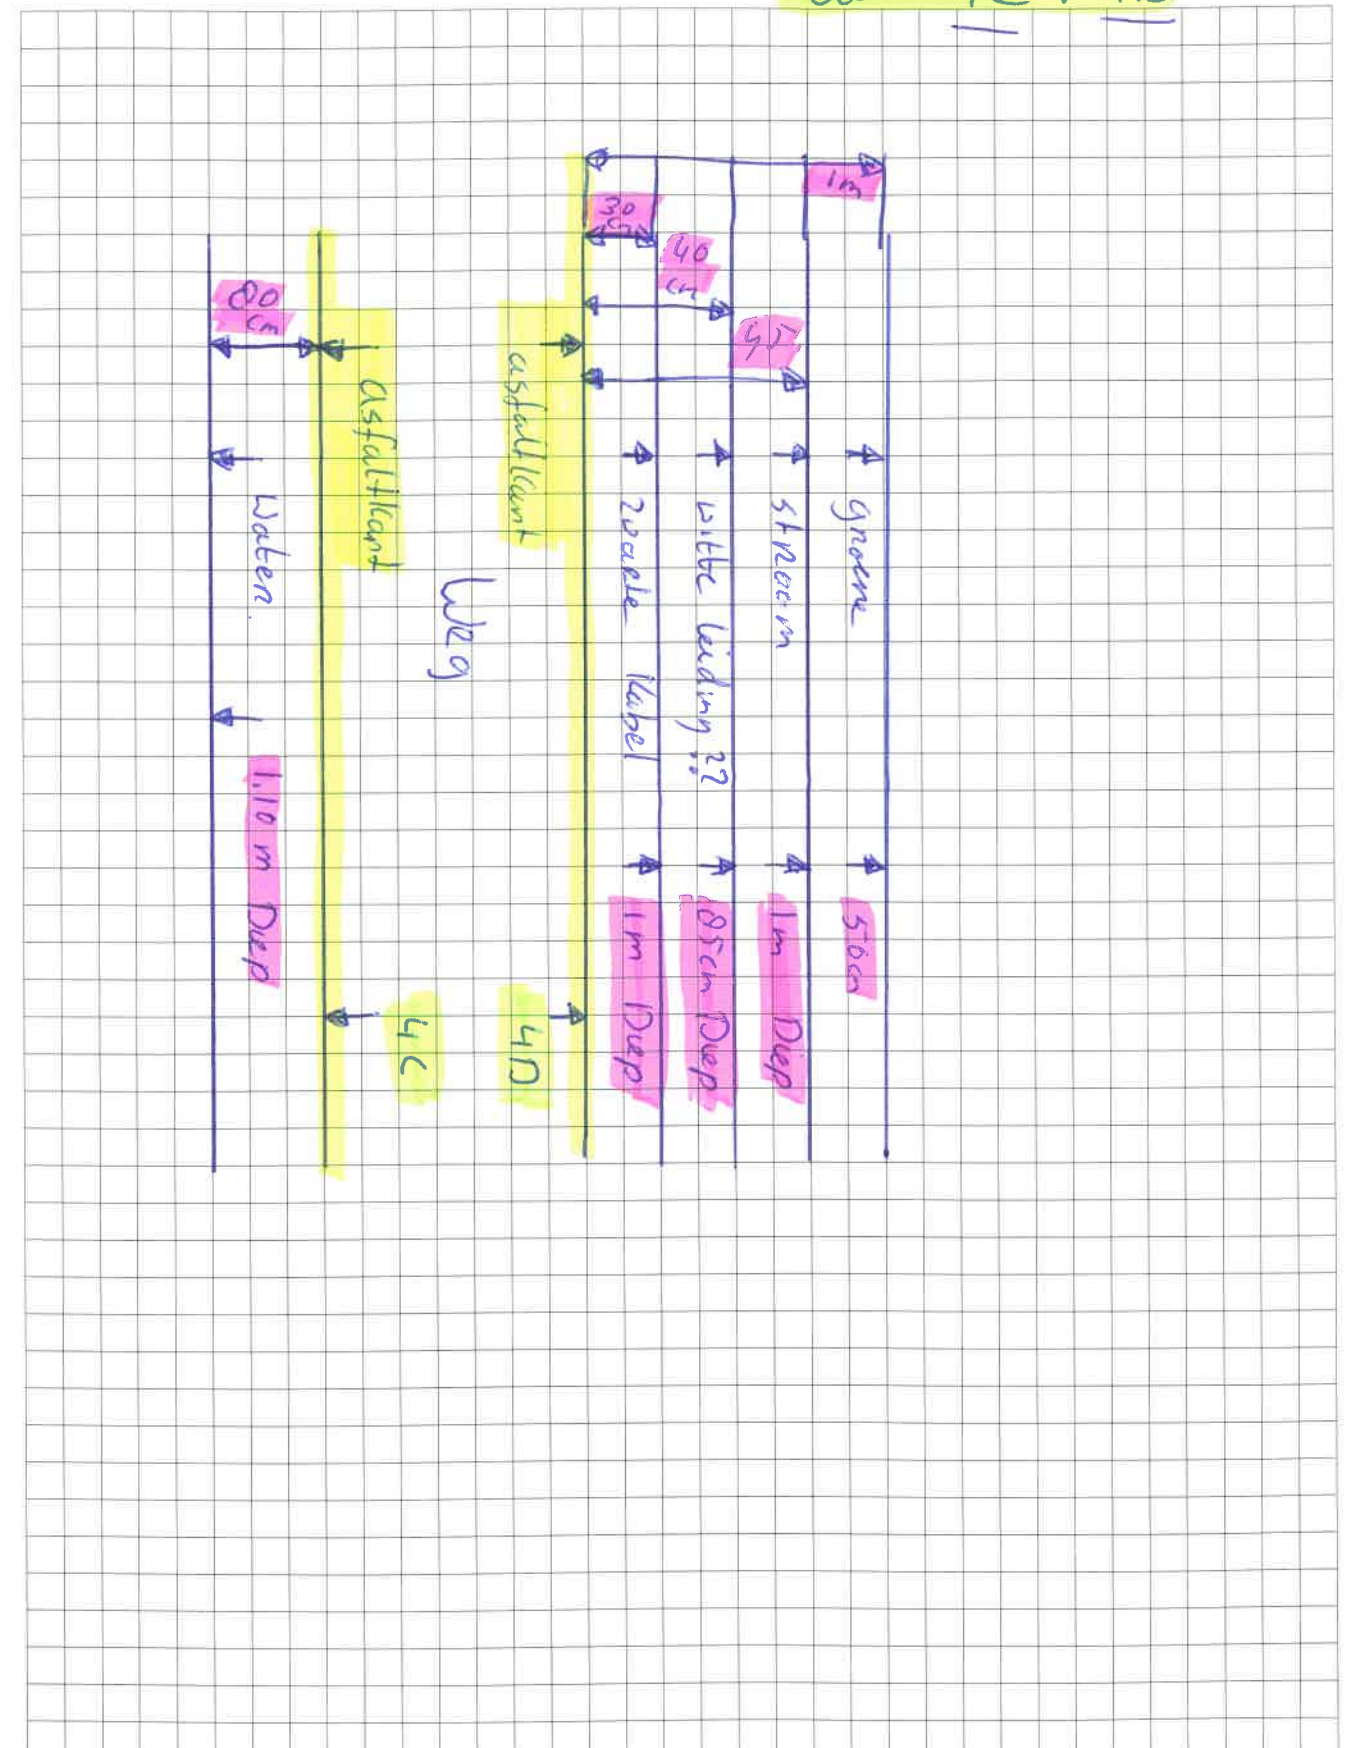

Thema / Theme

Proefskoven


Ort / Place: Sint Odilienberg

Datum / Date:

Projekt / Project: Heropruwing

STRABAG
TEAMS WORK.

5A + 5B

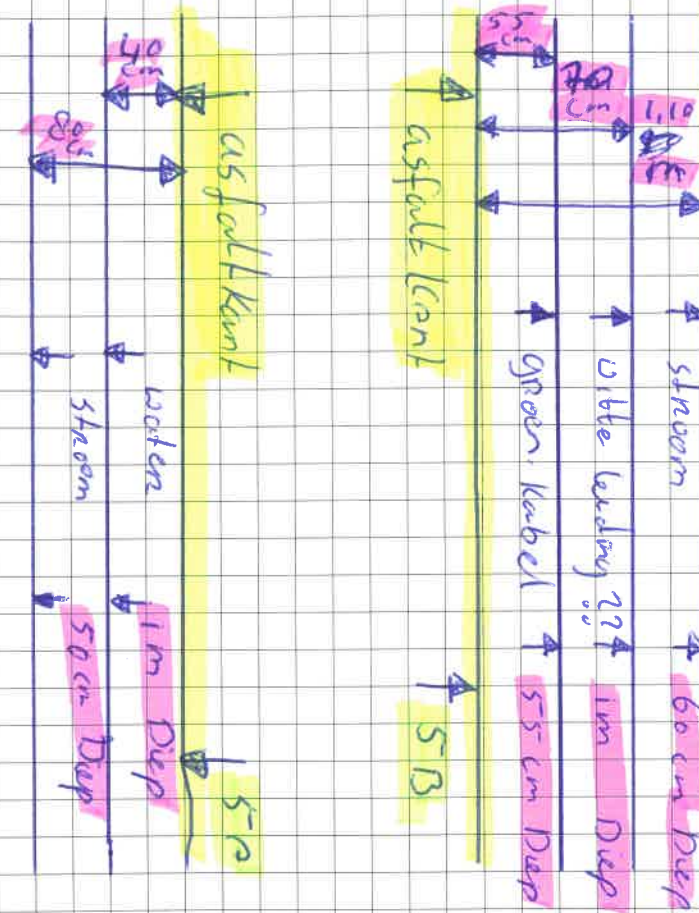


Thema / Theme Proefskruiven

Ort / Place: Sint odilienberg Datum / Date: _____


STRABAG
TEAMS WORK.

gal 6A 2 6B

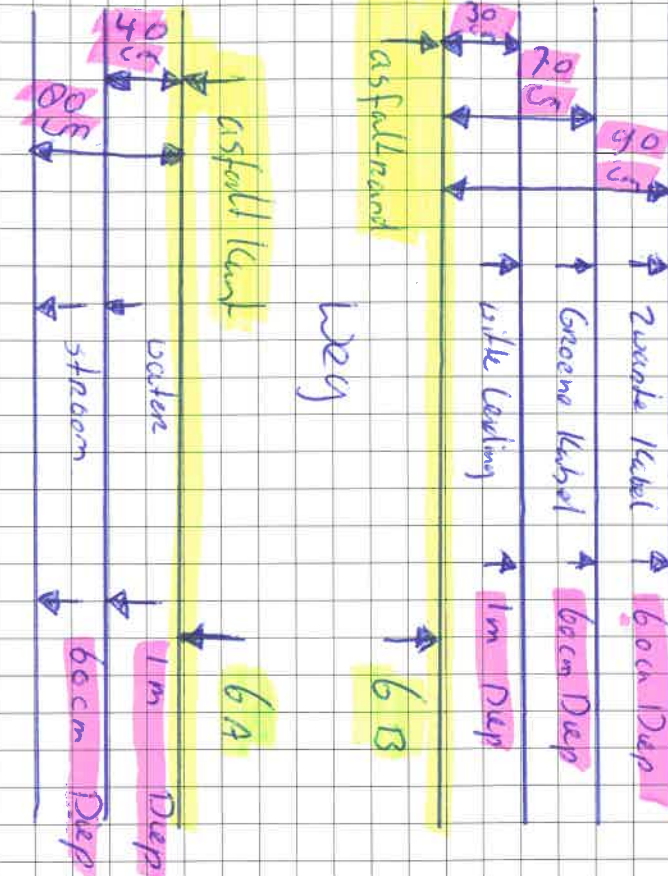

Thema / Theme

Proefsluizen

Ort / Place: Sint Odilienberg

Datum / Date:

Projekt / Project: Heroppraveg

STRABAG
TEAMS WORK.

Gat 7a + 7b

