



PLANGROEP HEGGEN B.V.

Onderdeel / Project:
Opdrachtgever:

Analyse kabels en leidingen
Gemeente Roerdalen

Projectnr: 20.045

PROEFSLEUF

Schaal

1:2000

bladnr: 03

datum: 31-07-2020

Thema / Theme

Prøf skuren.


Ort / Place: Sint Odilienberg

Datum / Date:

Projekt / Project: Heropruyweg

STRABAG
TEAMS WORK.

Gat 9A + 9B

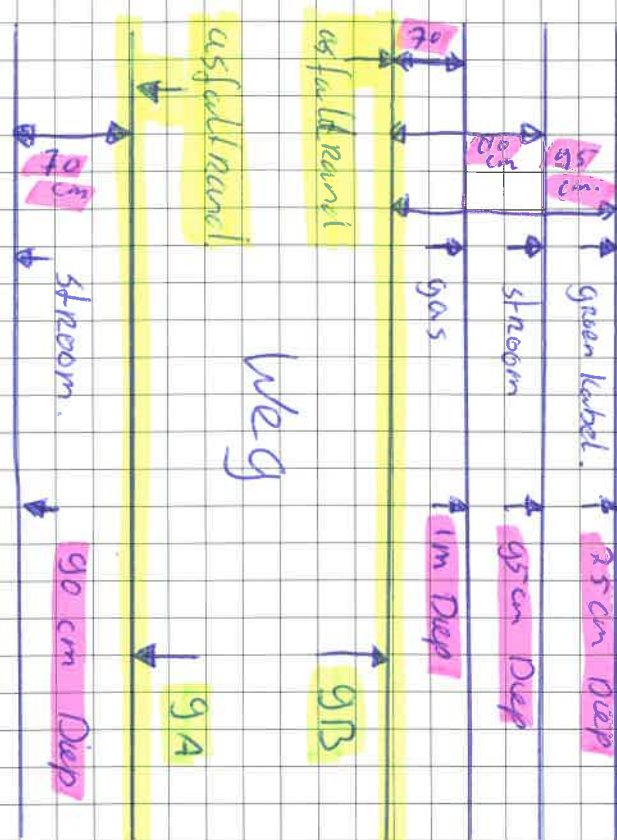

Thema / Theme

Prøf skuren.

Ort / Place: Sint Odilienberg

Datum / Date:

Projekt / Project: Heropruyweg

STRABAG
TEAMS WORK.

Gat 8A + 8B

