
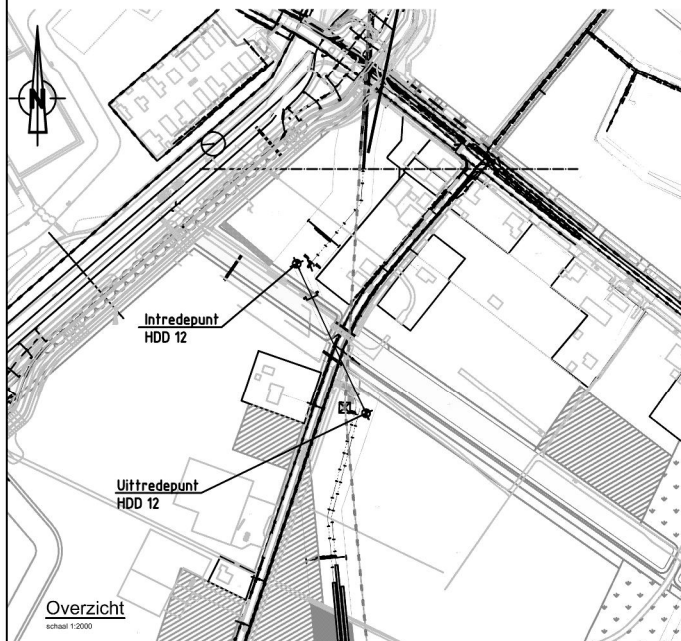
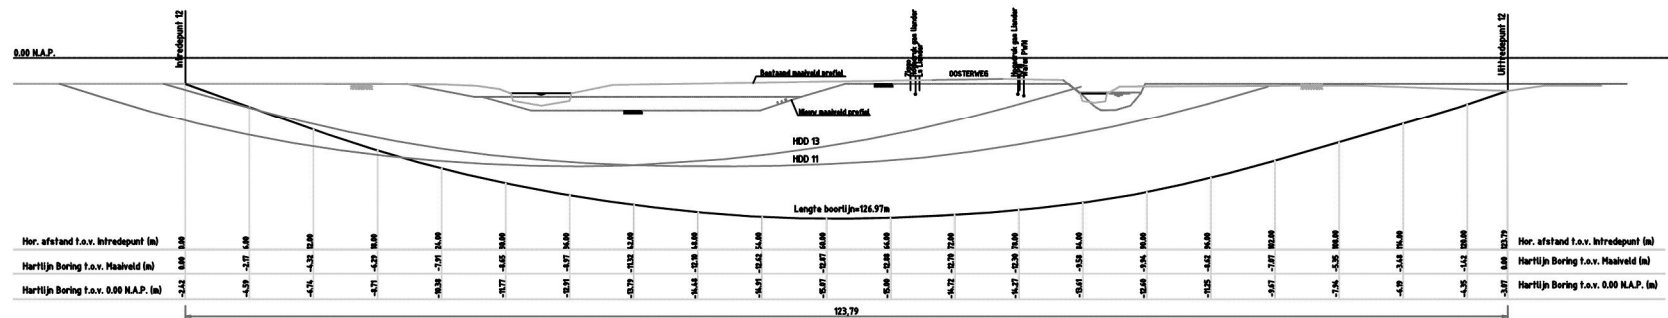
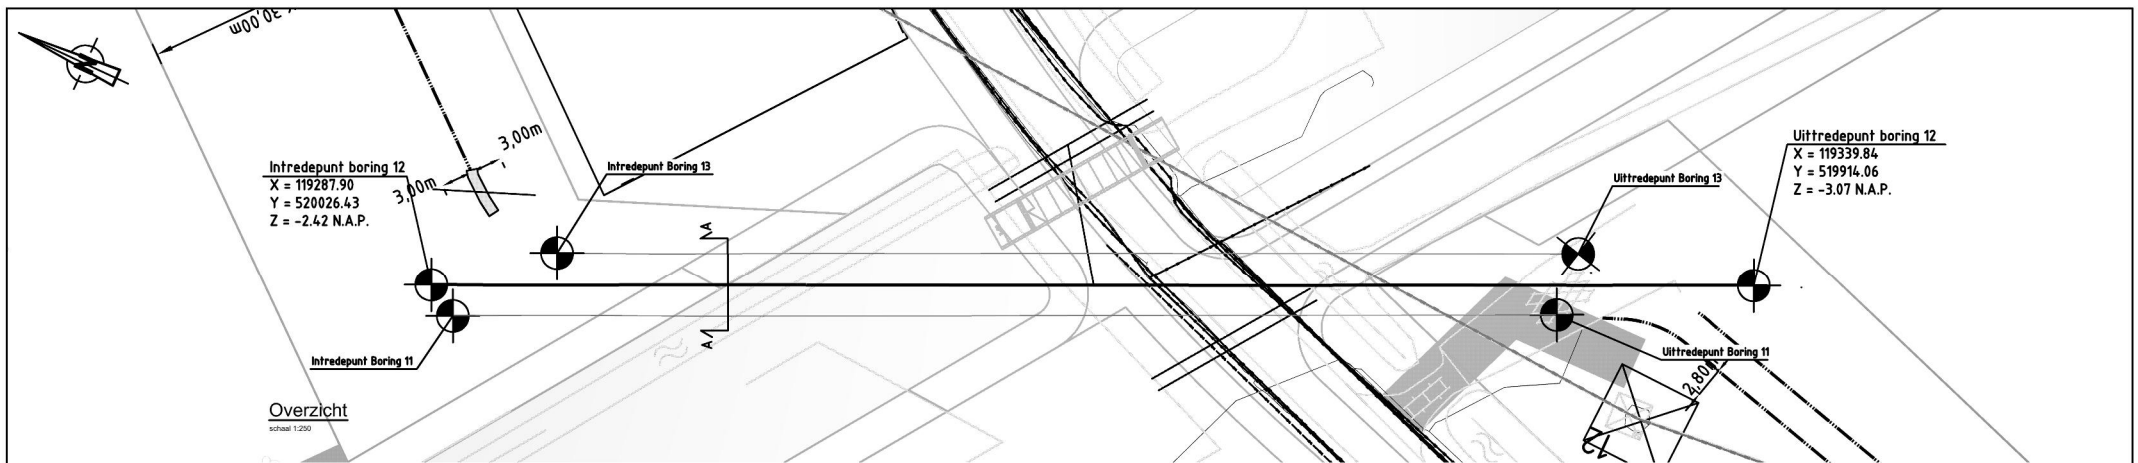


Doorsnede bundel
Boring 12
schaal 1:10

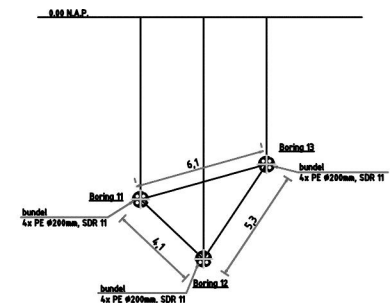

Doorsnede A - A

IC			
D			
A			
A. Hak Drilling B.V.			
Opdrachtgever: Landon			
De Draai Heerhugowaard			
Oosterweg boring 12			
3 HDD boringen bundel 4x200 HDPE SDR11 PE100			
Revisie			
a.hak		13530213-12-R	

Formaat: A1-B1	Status: Definitief	150KV-Kabel Oterleek - Anna Paulowna	Gesteunde Boring 13530213-12-R		
Gesteunde Boringen			1318-78-12		
Rev.	Wijziging	Datum	Ont.	Overp.	Veru.