
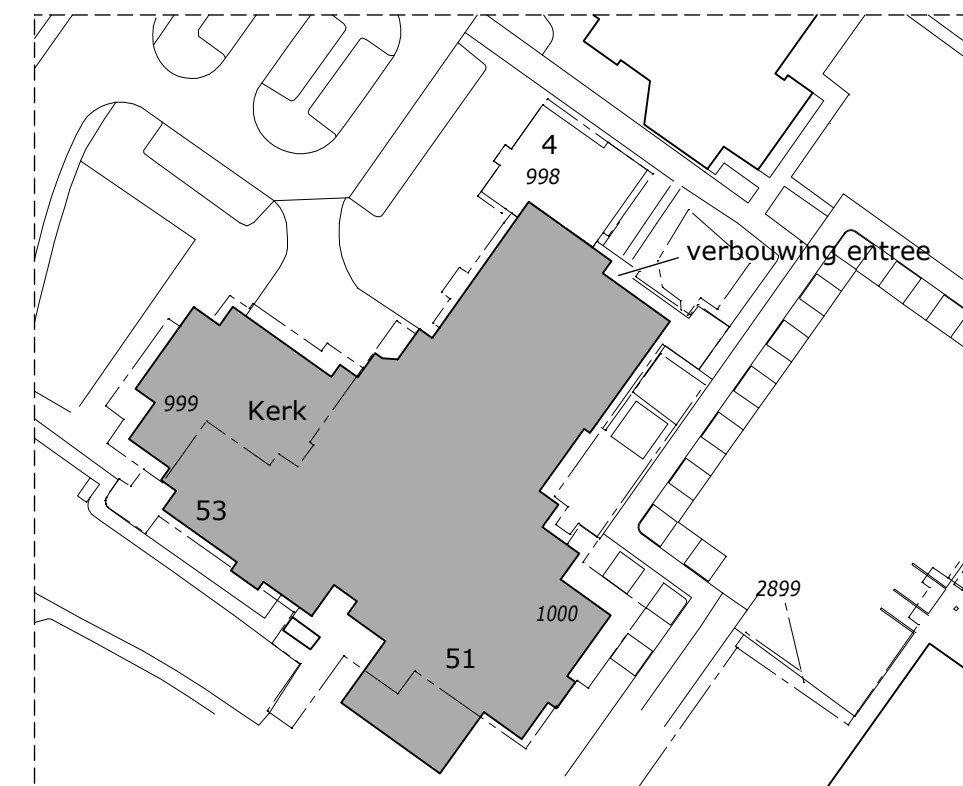
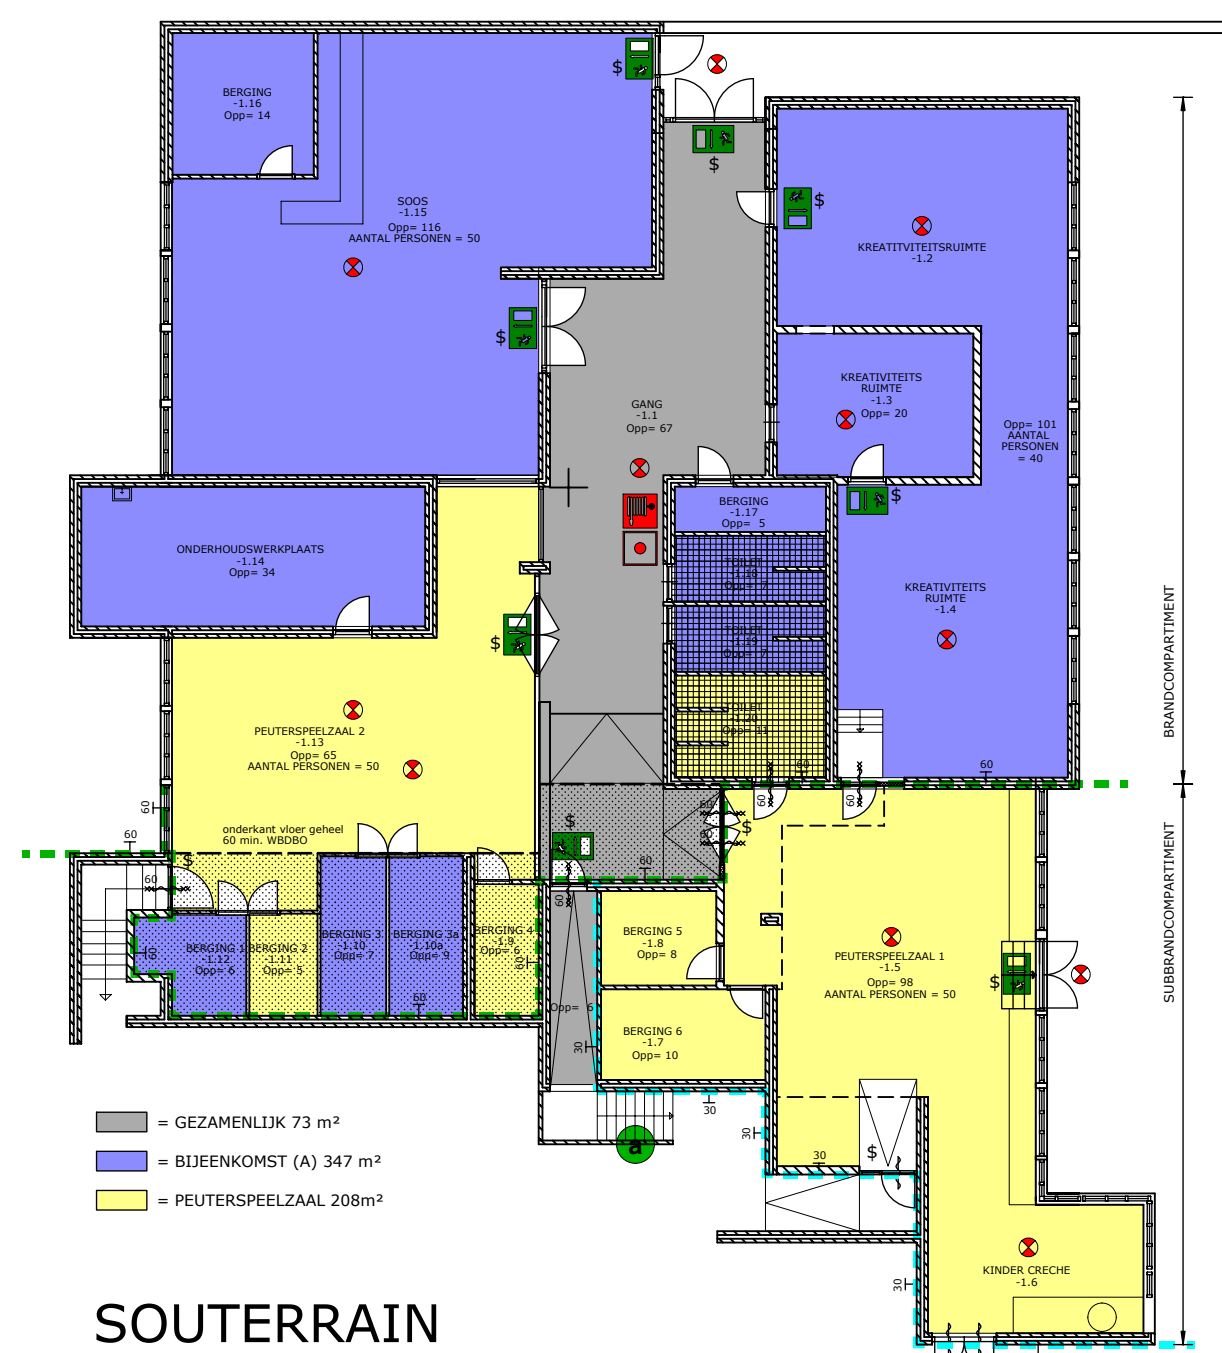
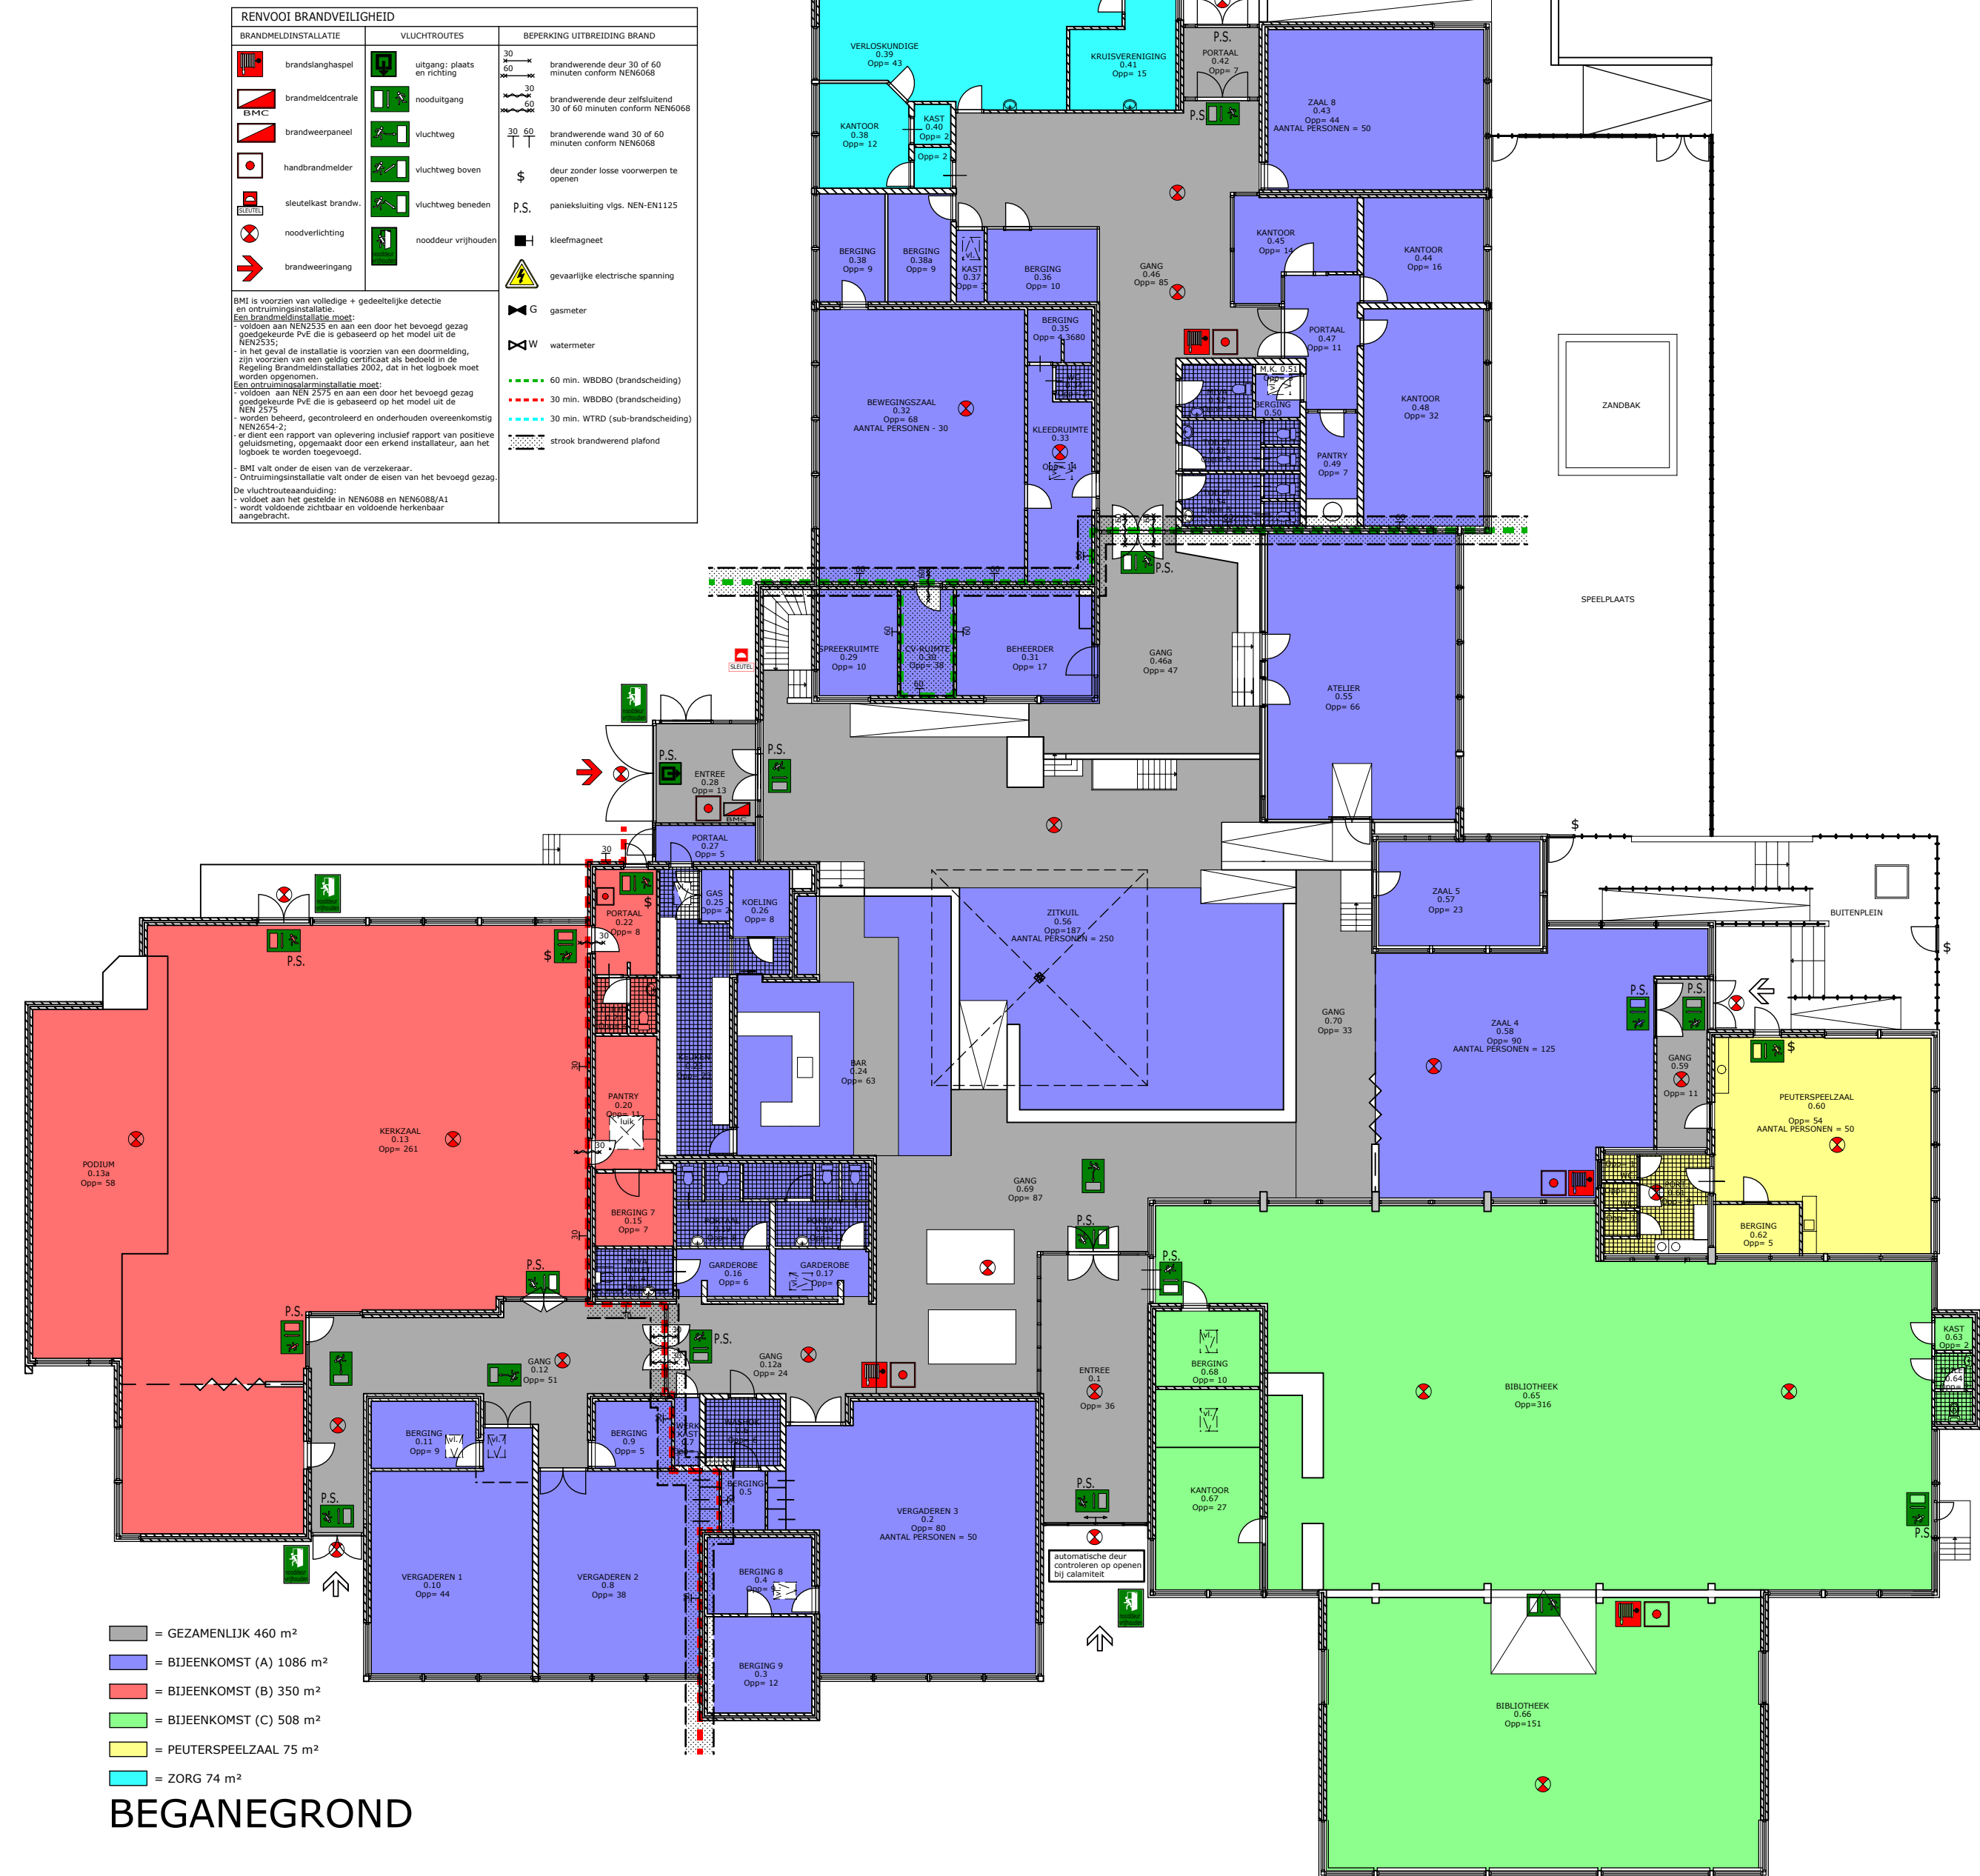


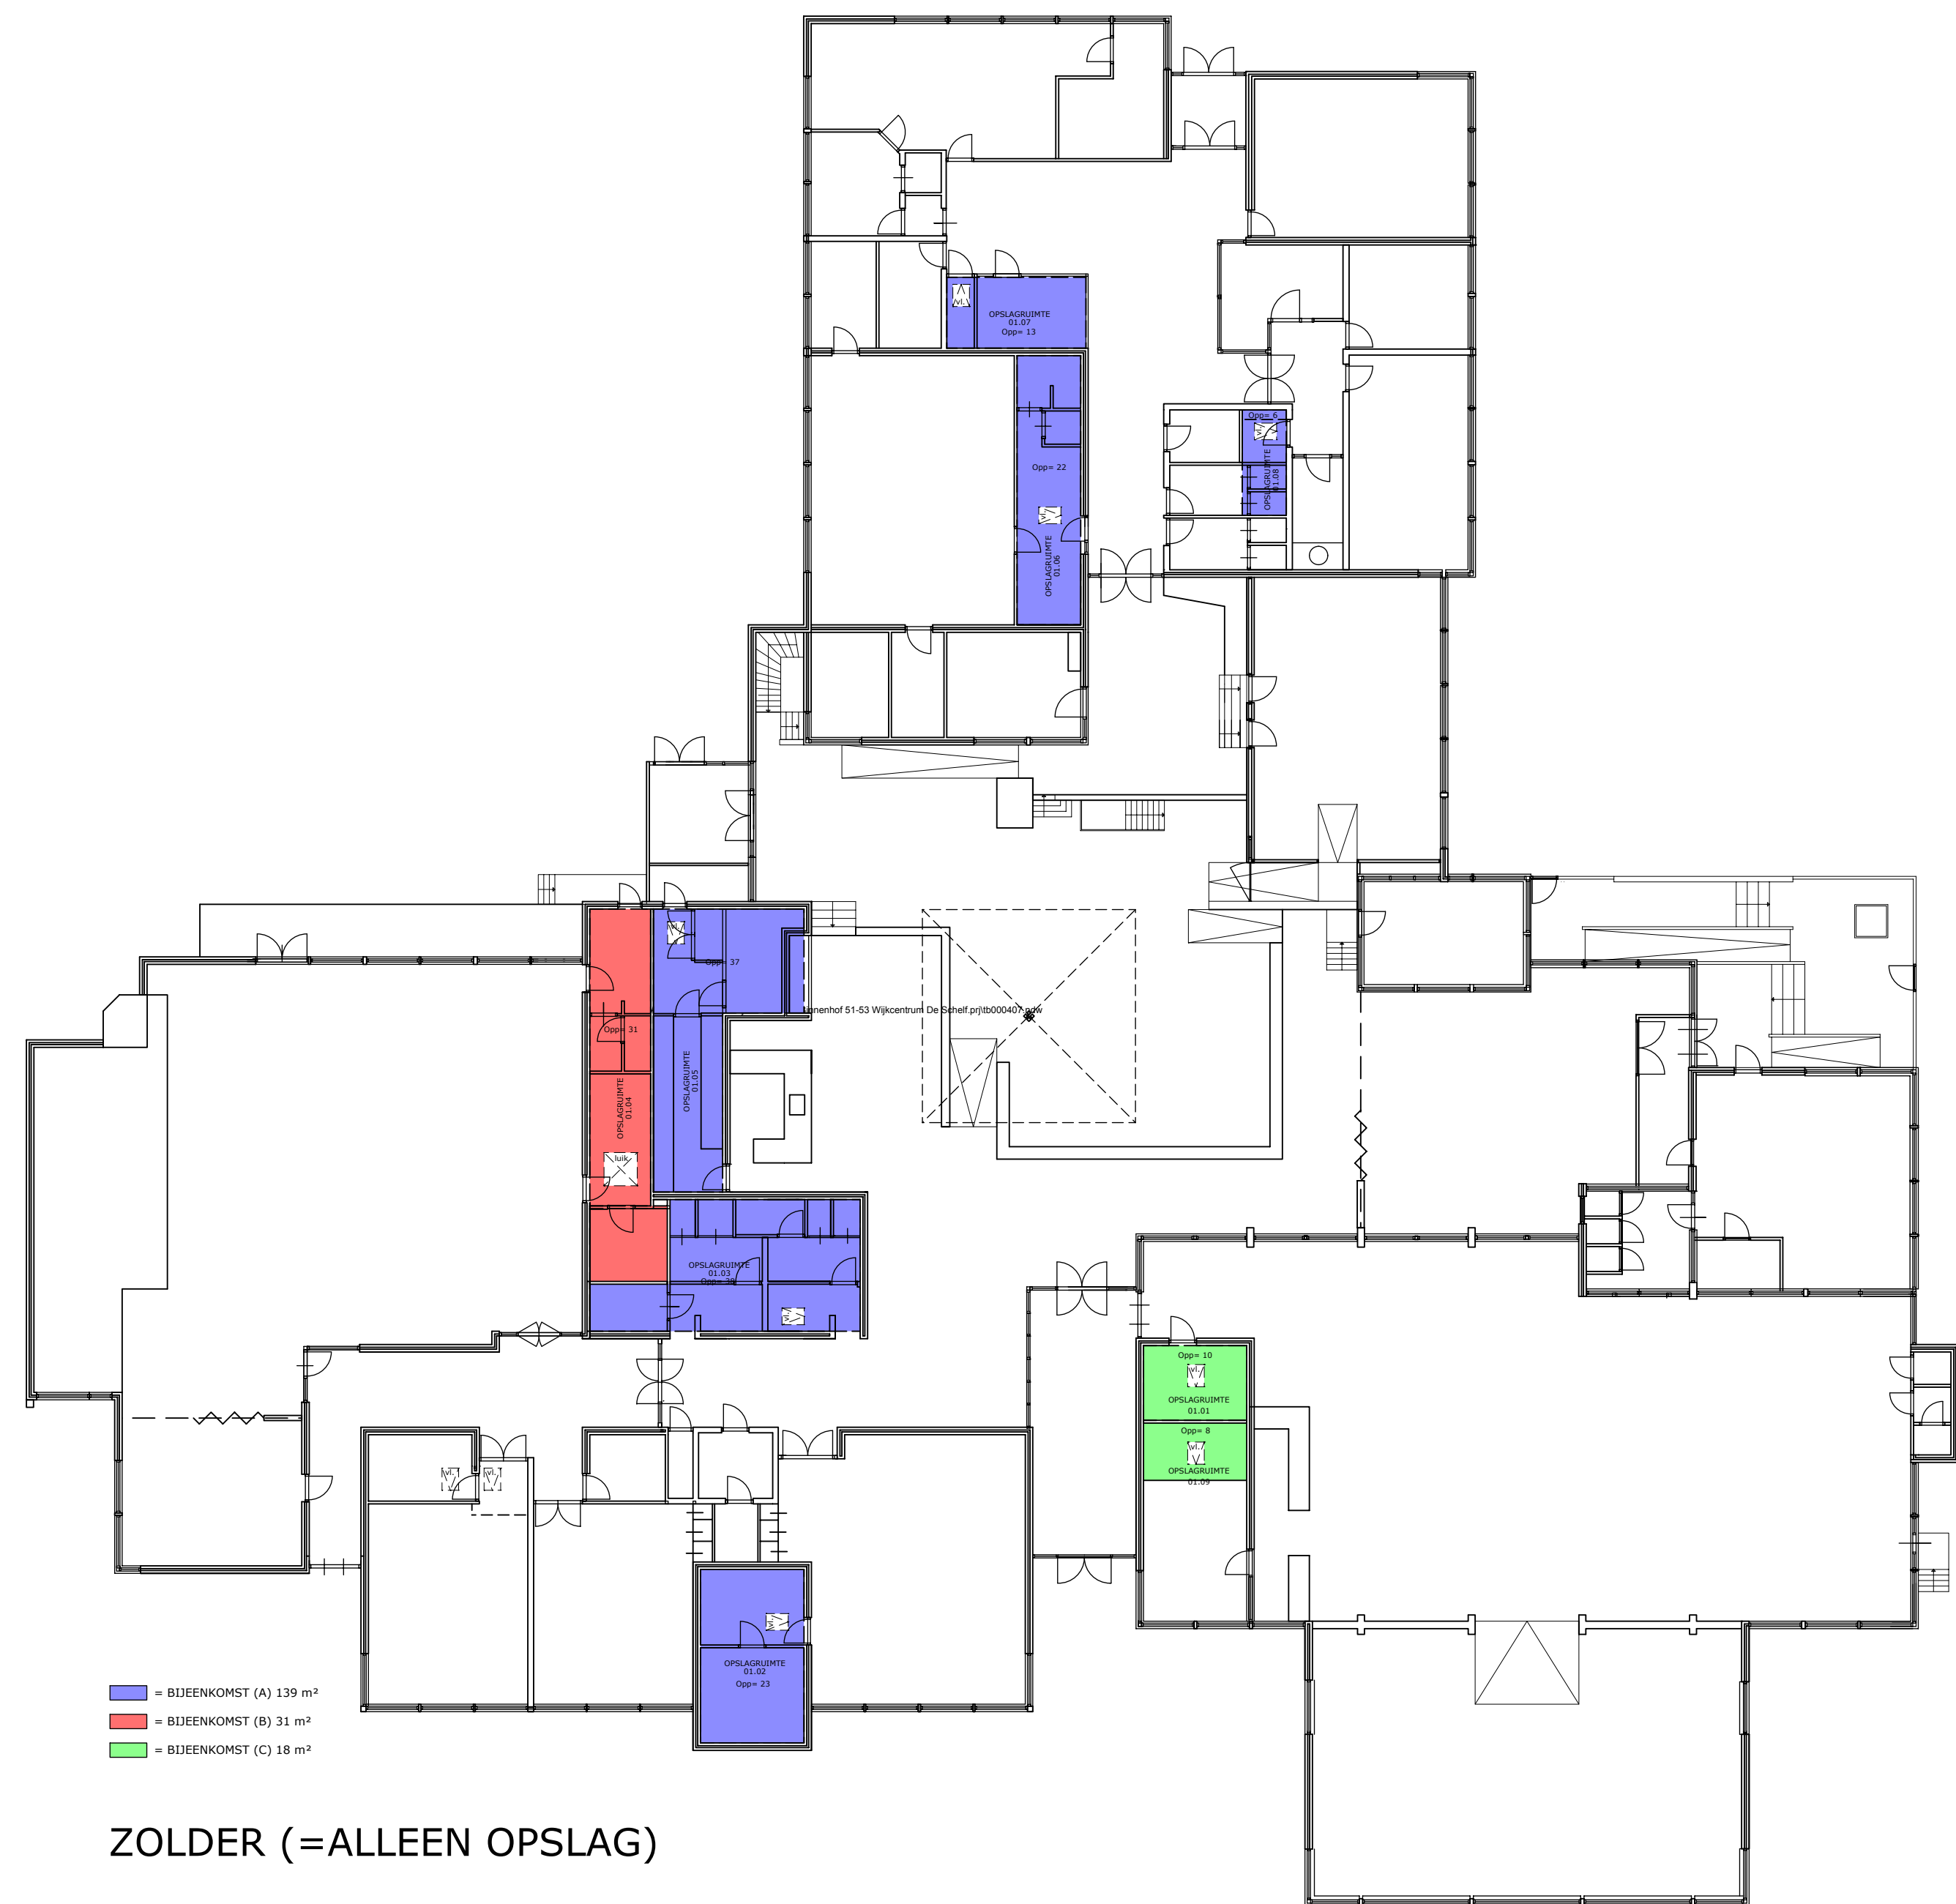

schaal : 1:1000  
kad.bek. gemeente : Ambt Almelo  
sectie : M  
nr. : 999 / 1000

| MAATVOERING IN HET WERK TE CONTROLEREN EN TE METEN  |                                       |                    |          |
|-----------------------------------------------------|---------------------------------------|--------------------|----------|
| nr.                                                 | omschrijving                          | wijzigingsdatum    | getekend |
| a                                                   | Wijziging rookscheiding in Souterrain | 19-11-2014         | LB       |
|                                                     |                                       |                    |          |
|                                                     |                                       |                    |          |
| project: <b>DE SCHELF</b>                           |                                       |                    |          |
| BINNENHOF 51-53 TE ALMELO                           |                                       |                    |          |
| onderdeel: <b>SOUTERRAIN + BEGANEGROND + ZOLDER</b> |                                       |                    |          |
| getekend: L.G.H. Bekhuis                            | status: GEBRUIKSMELDING               | projectnr.: 09.106 |          |
| datum: 06-10-2014                                   |                                       | tekeningnr.: GM01a |          |
| schaal: 1:200 / 1:20                                |                                       |                    |          |
| formaat: A1                                         |                                       |                    |          |