




Proefsleuf 1 en 38

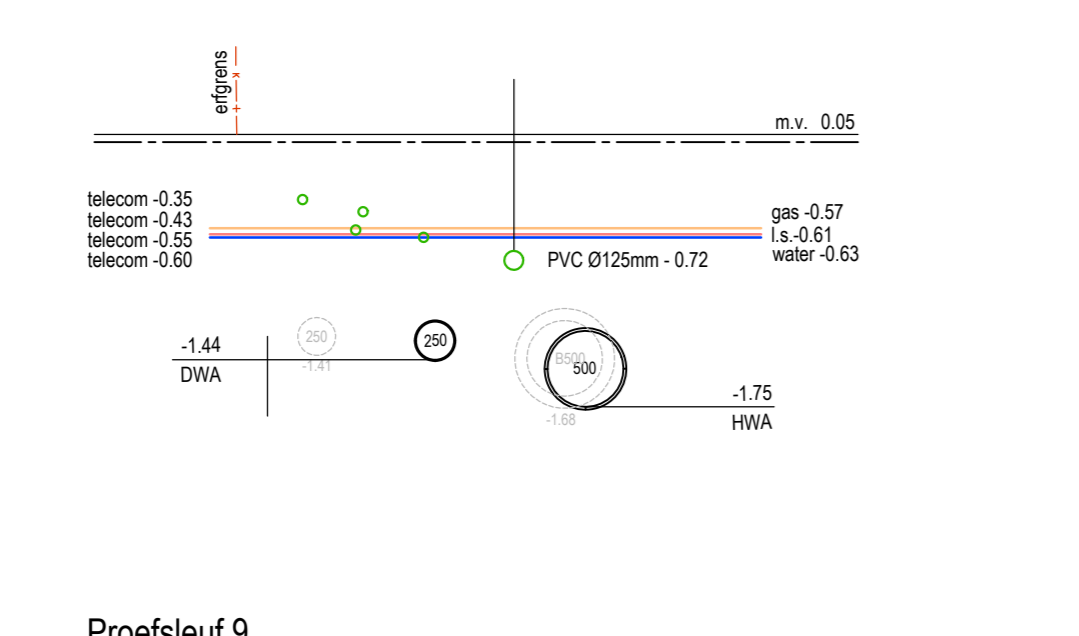


Proefsleuf 9

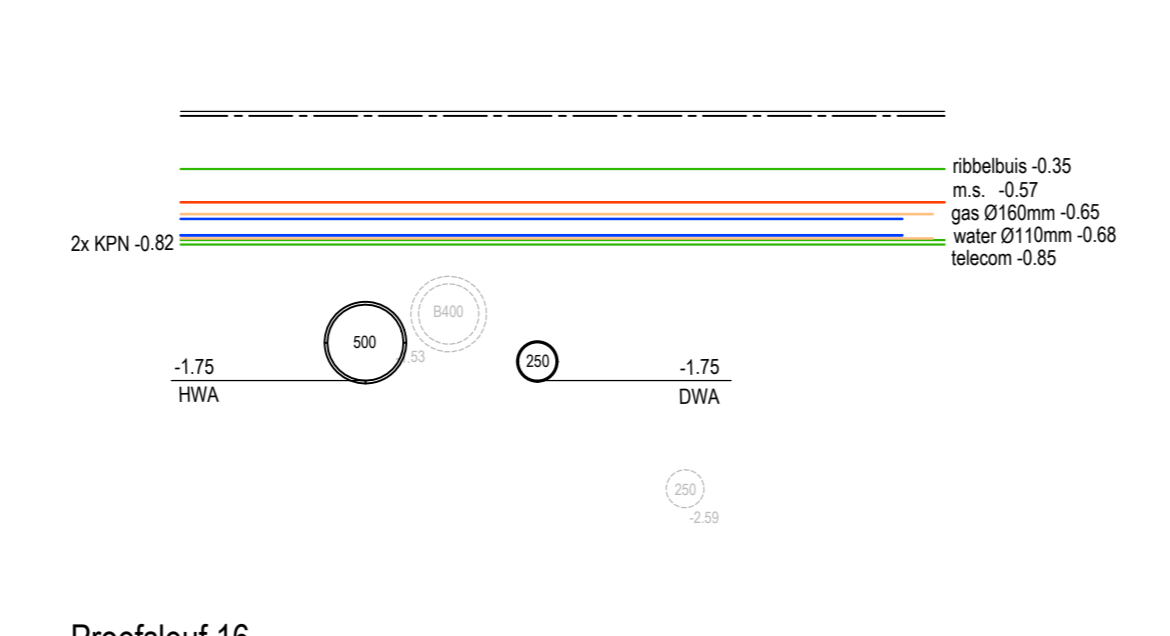


Proefsleuf 16

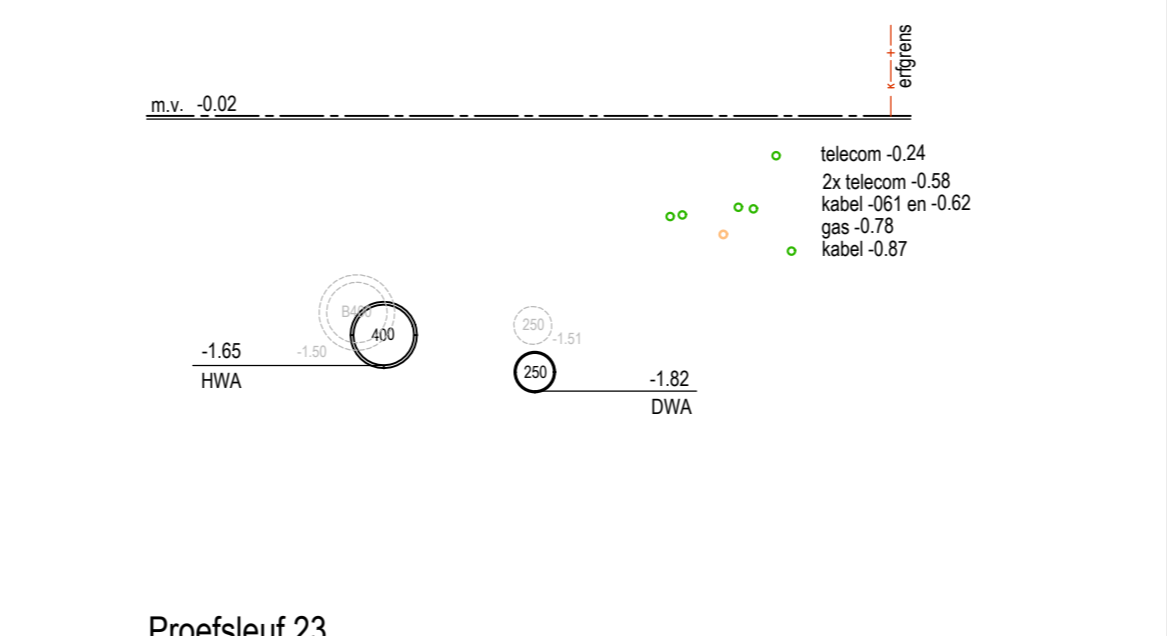


Proefsleuf 23

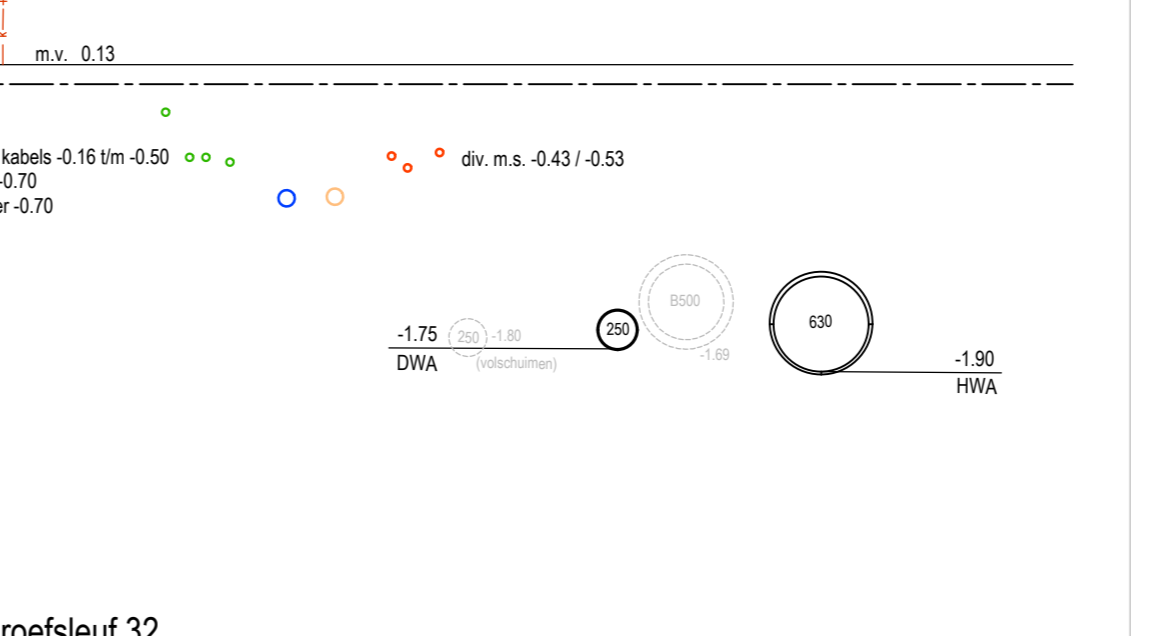


Proefsleuf 32

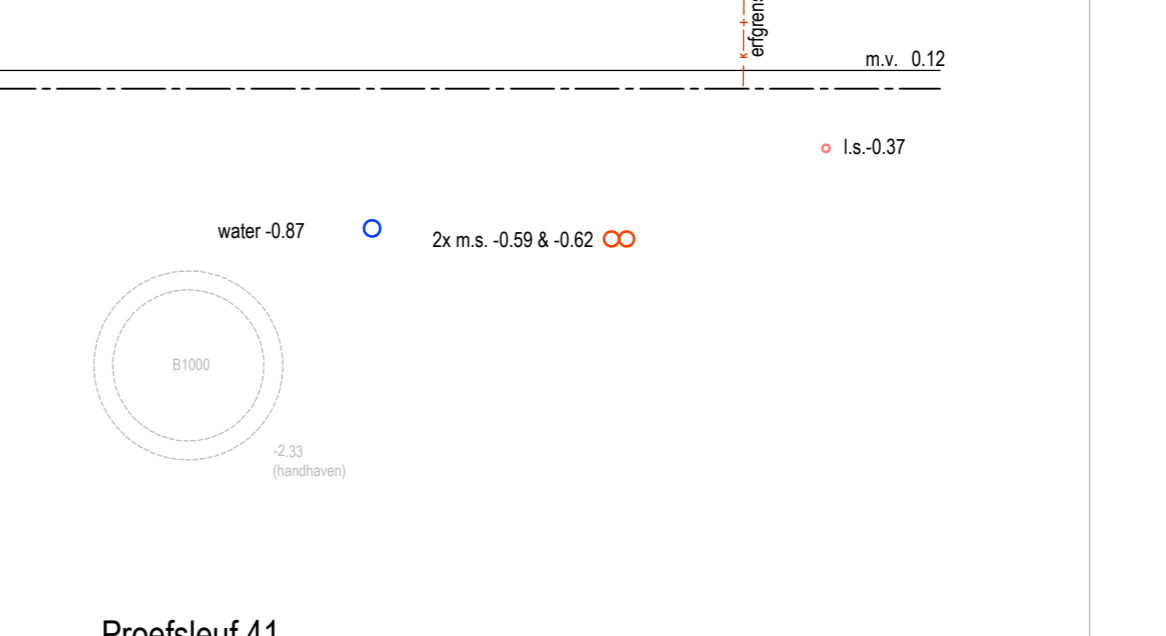


Proefsleuf 41

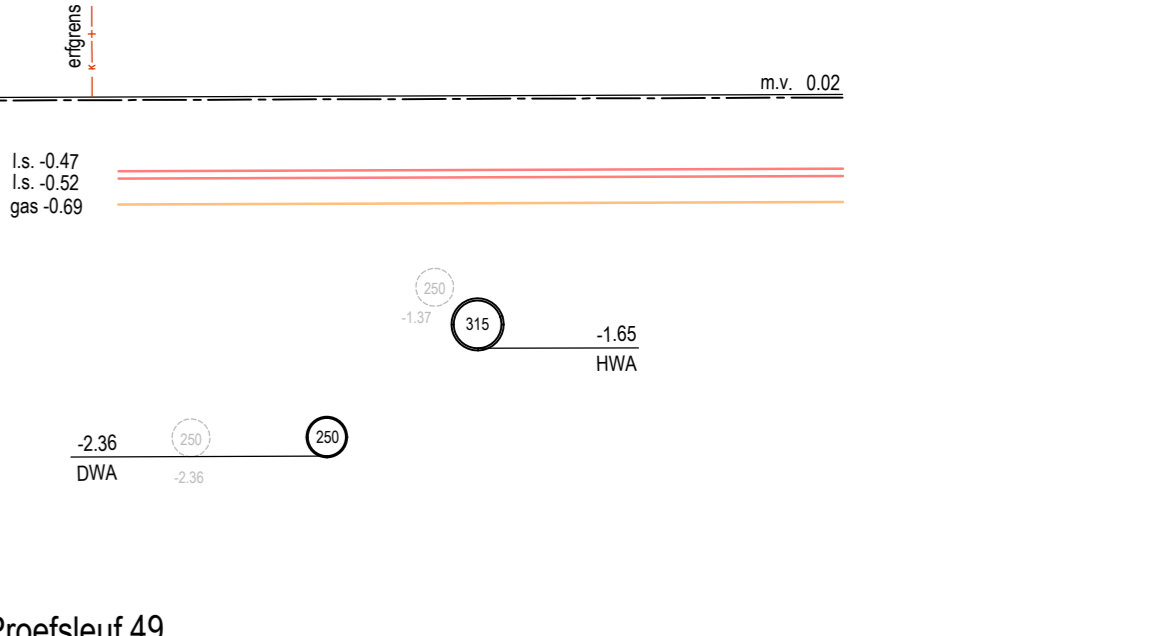


Proefsleuf 49

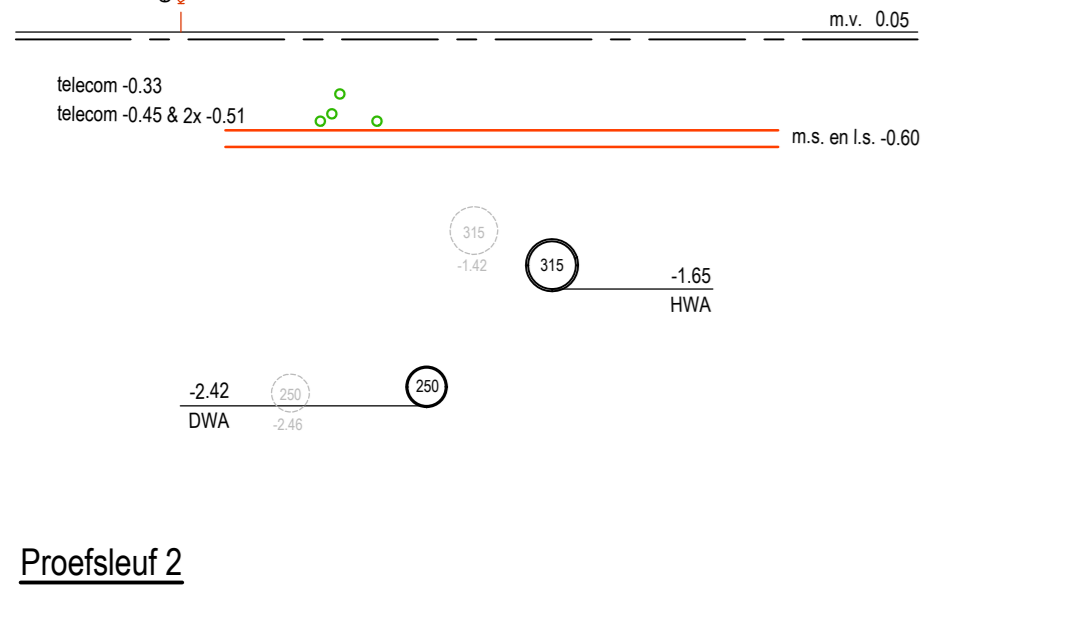


Proefsleuf 2

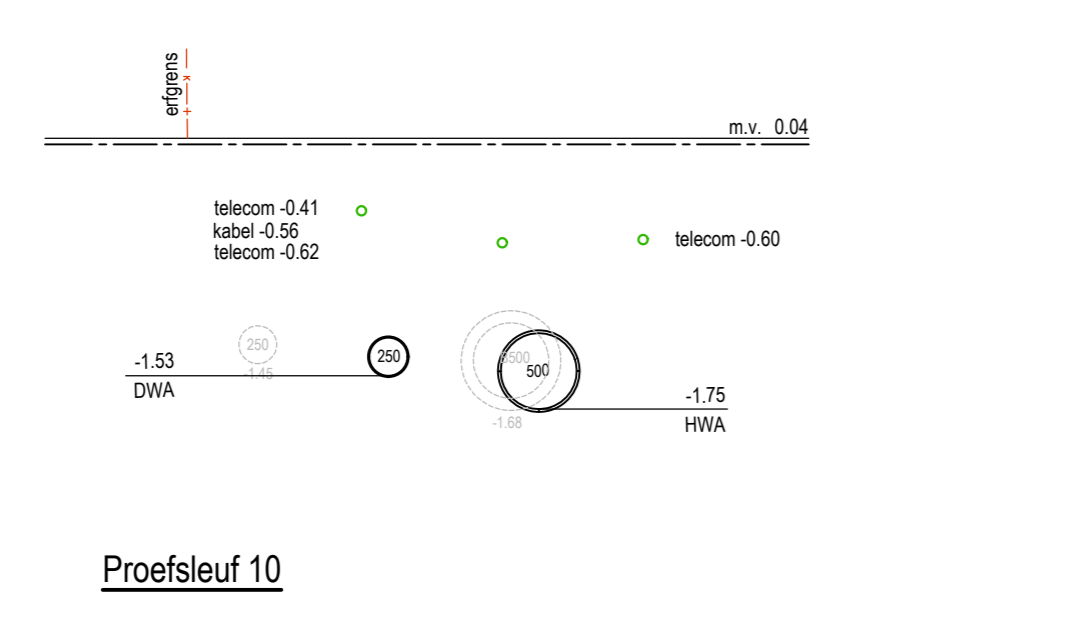


Proefsleuf 10

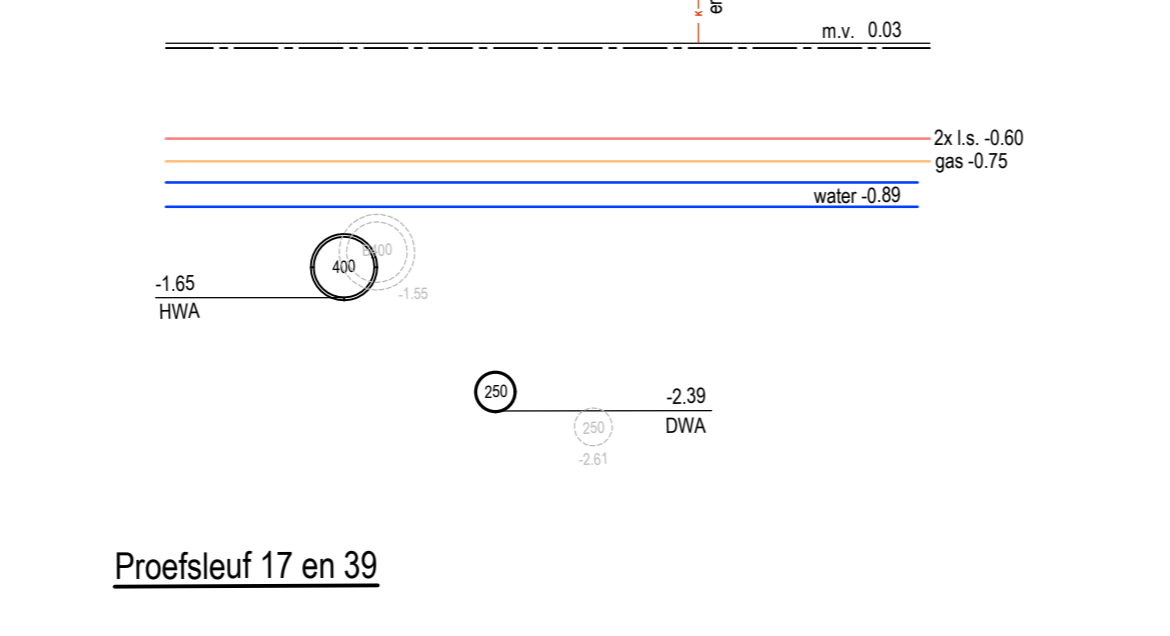


Proefsleuf 17 en 39

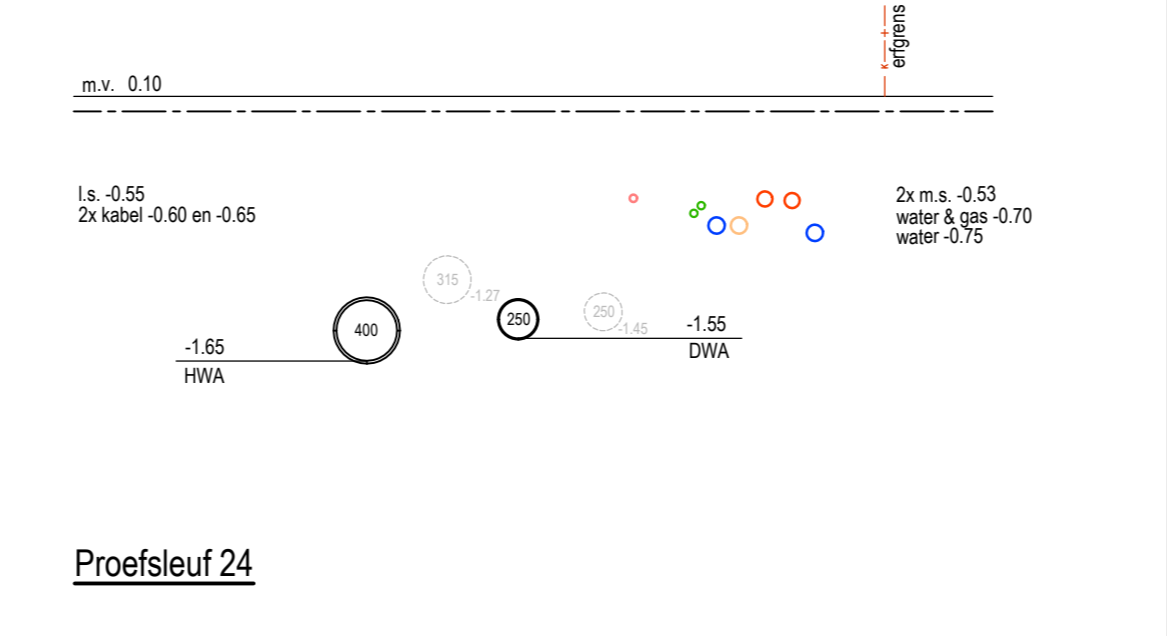


Proefsleuf 24

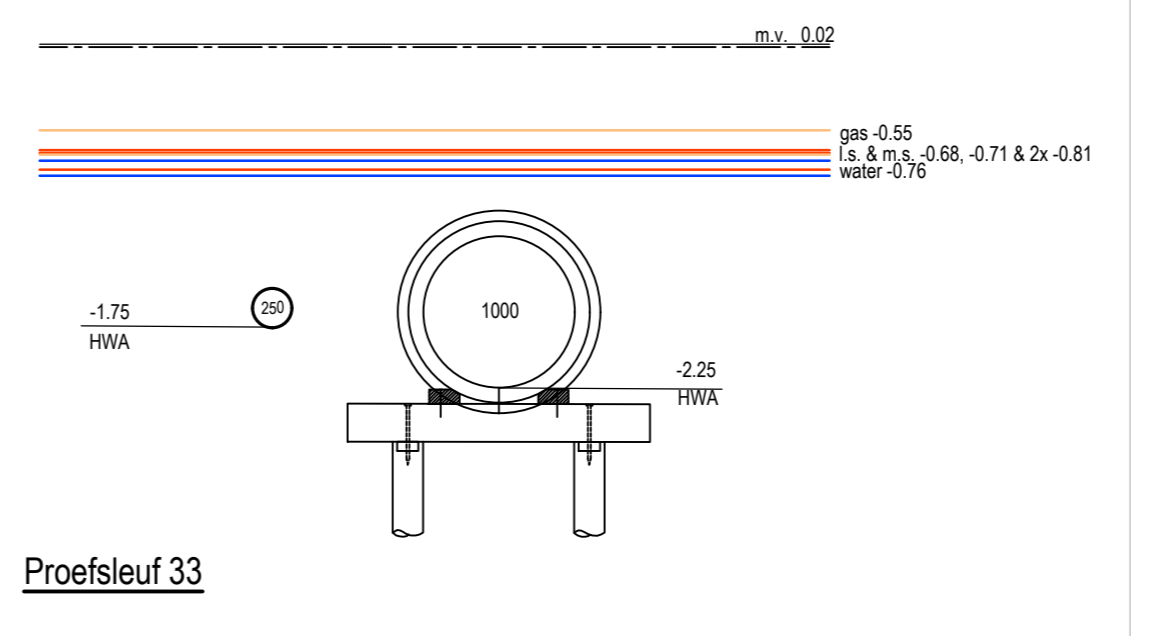


Proefsleuf 33

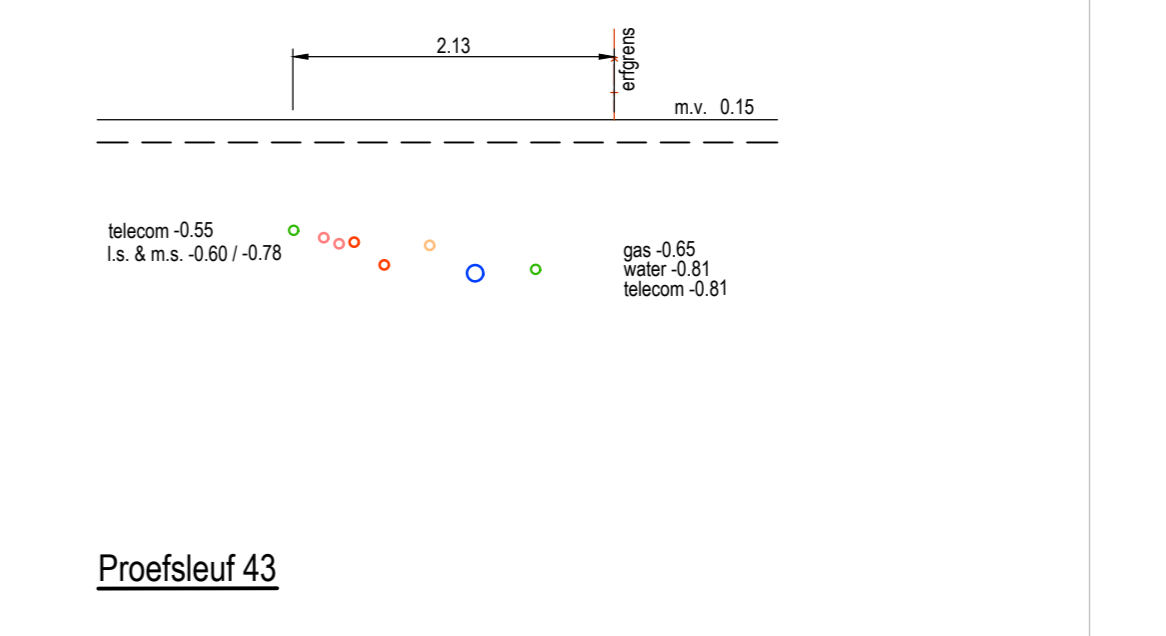


Proefsleuf 43

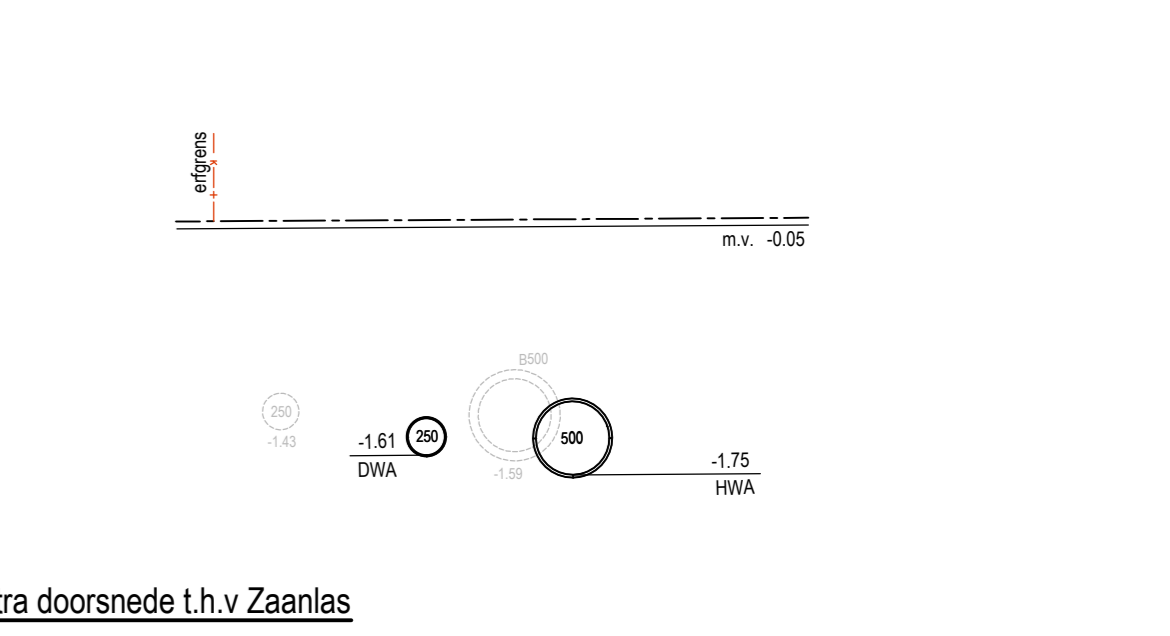


Extra doorsnede 1 h.v Zaanlaas

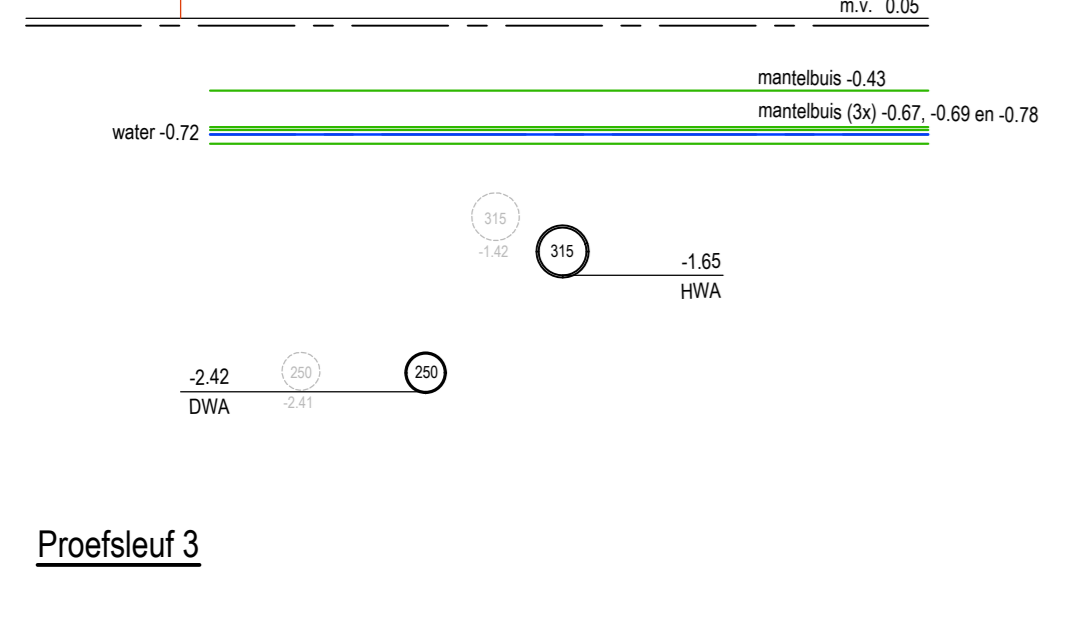


Proefsleuf 3

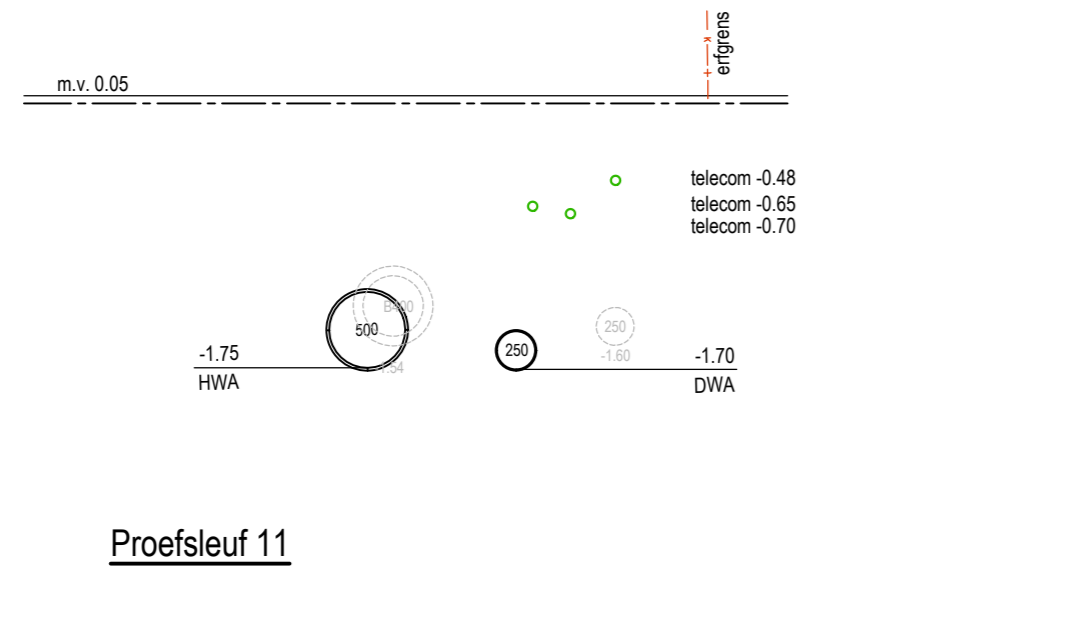


Proefsleuf 11

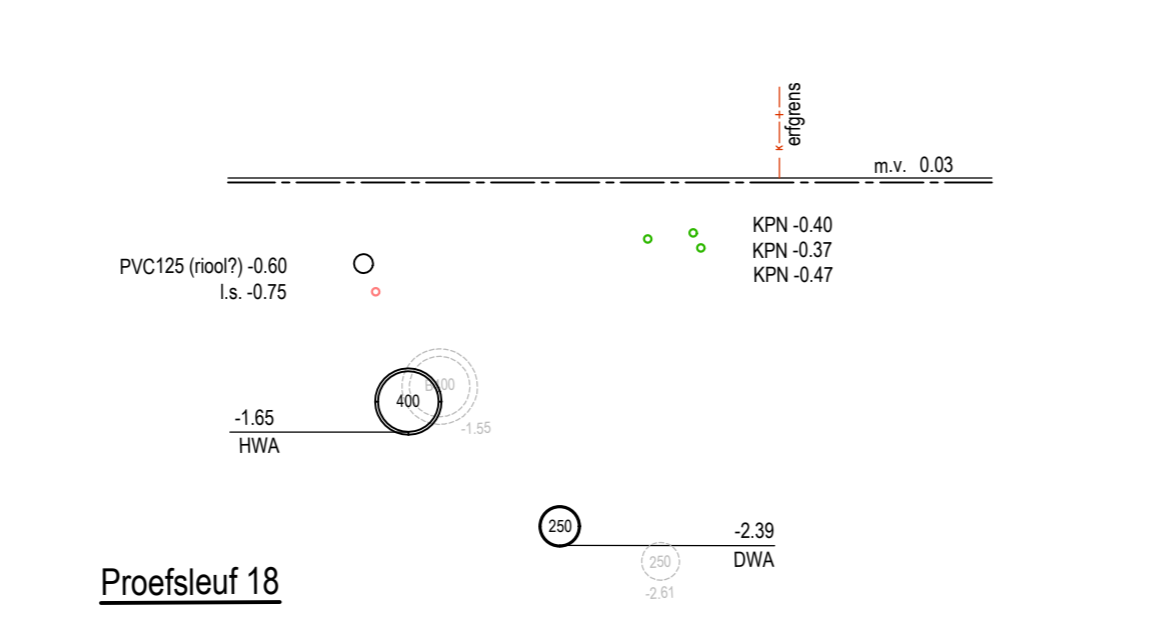


Proefsleuf 18

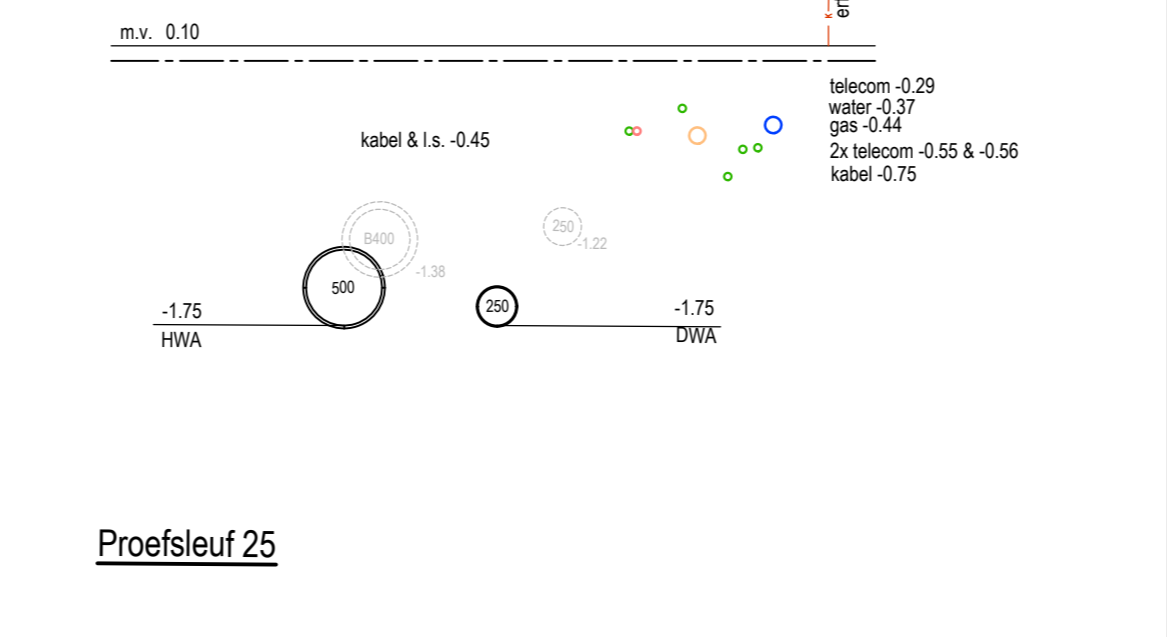


Proefsleuf 25

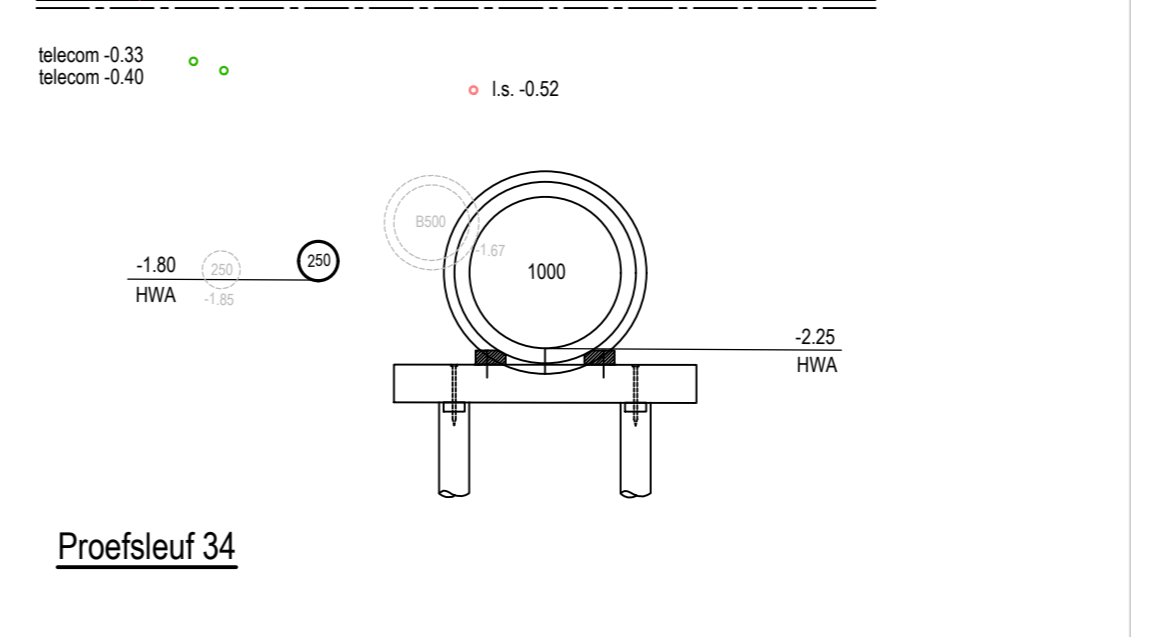


Proefsleuf 34

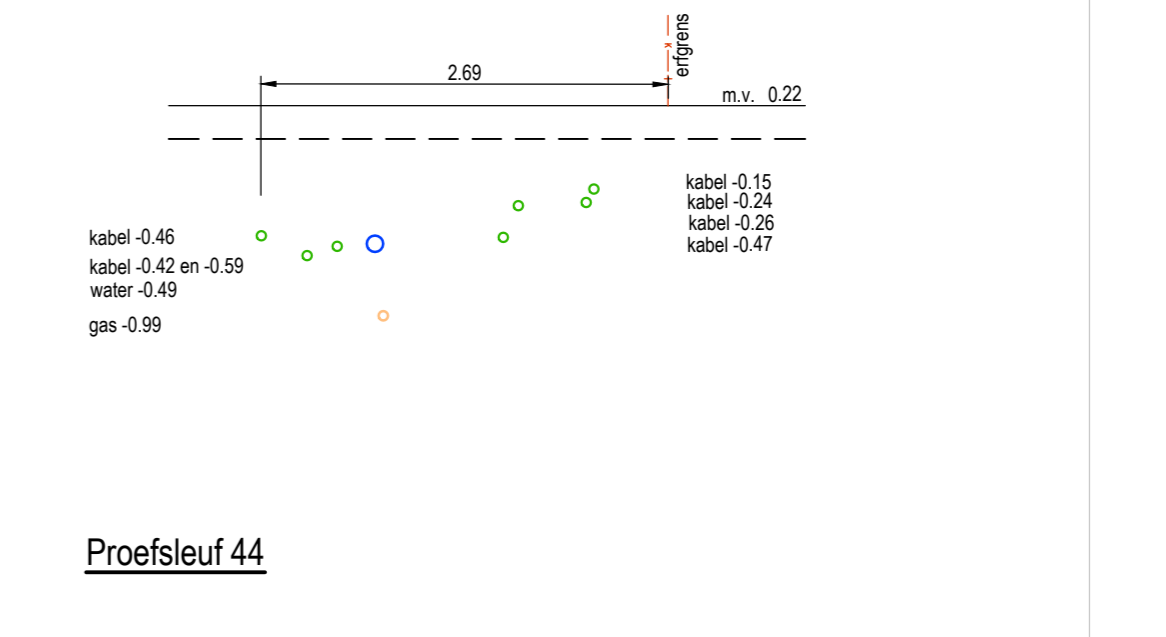


Proefsleuf 44

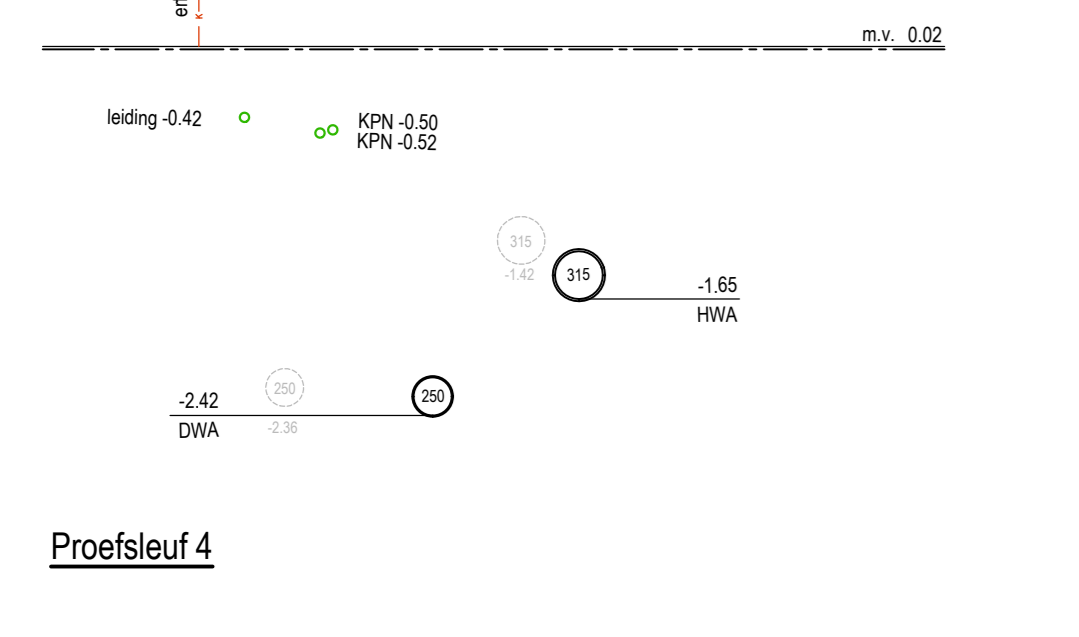


Proefsleuf 4

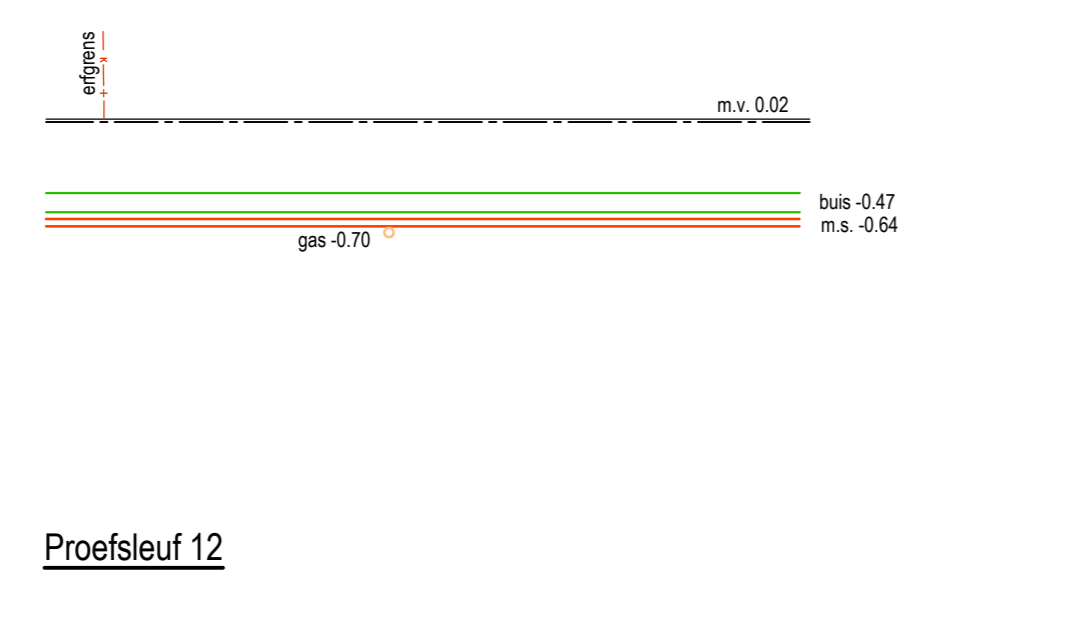


Proefsleuf 12

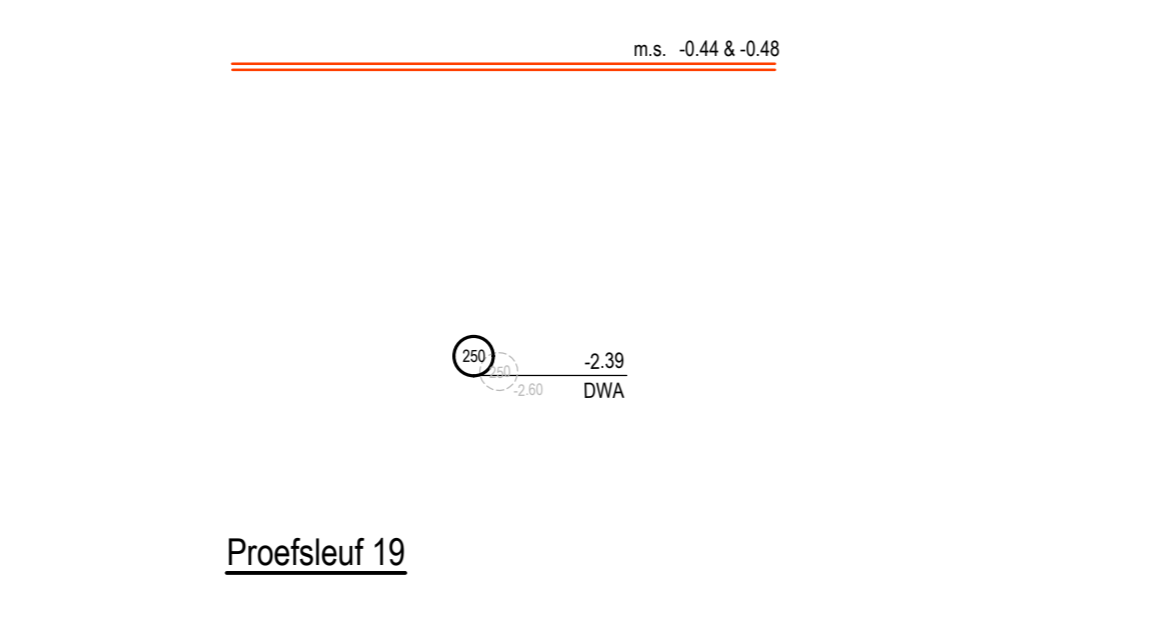


Proefsleuf 19

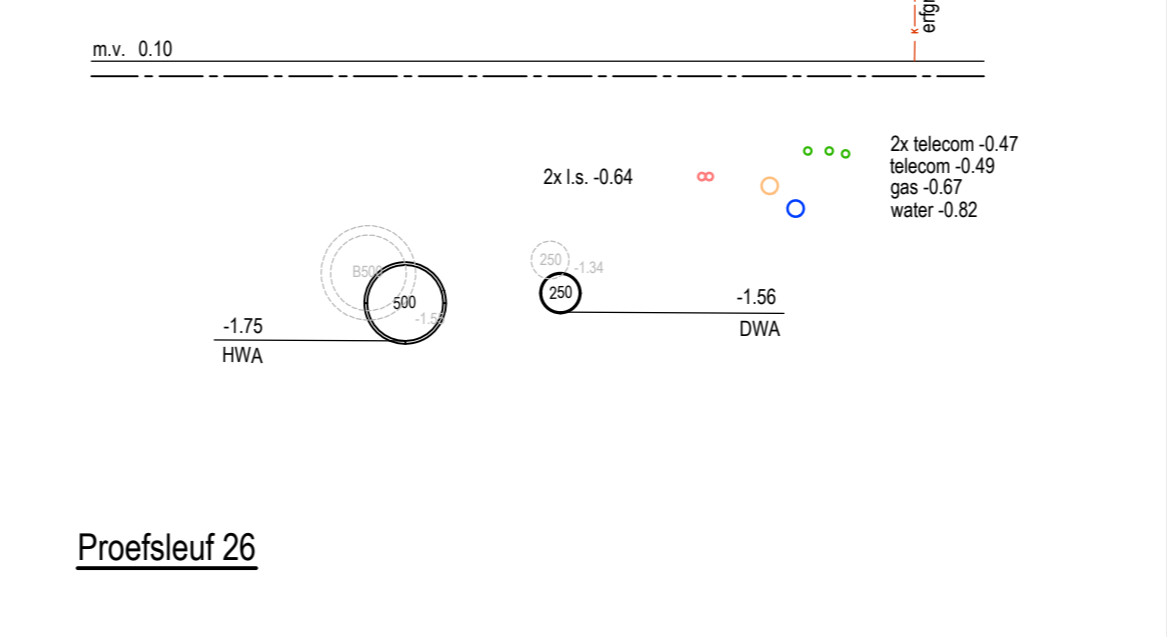


Proefsleuf 26

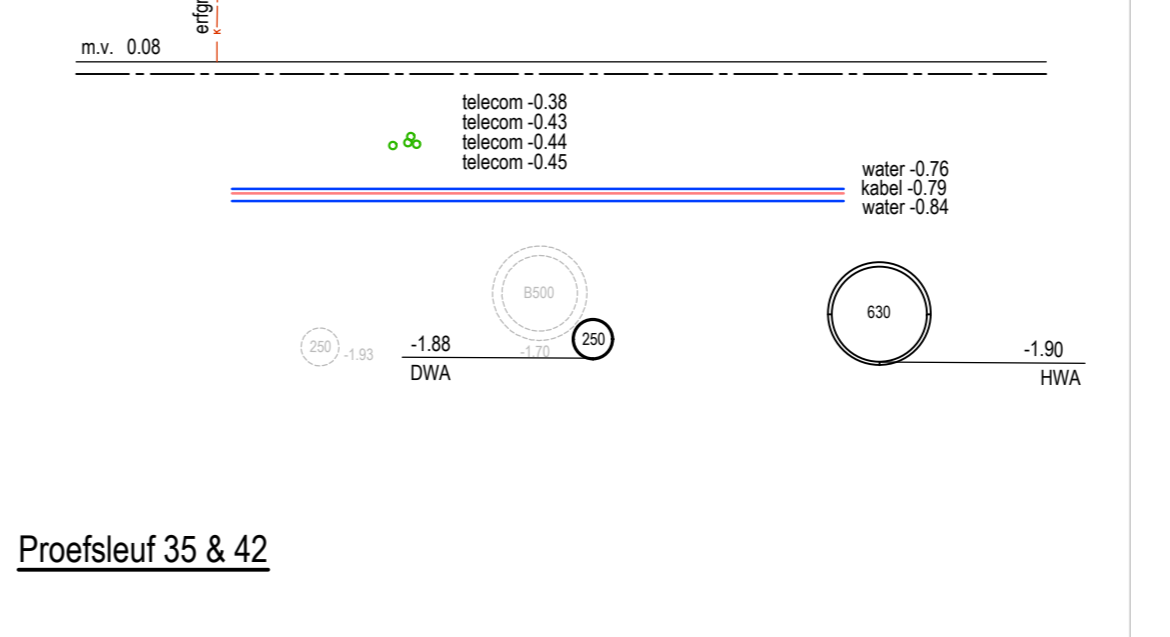


Proefsleuf 35 & 42

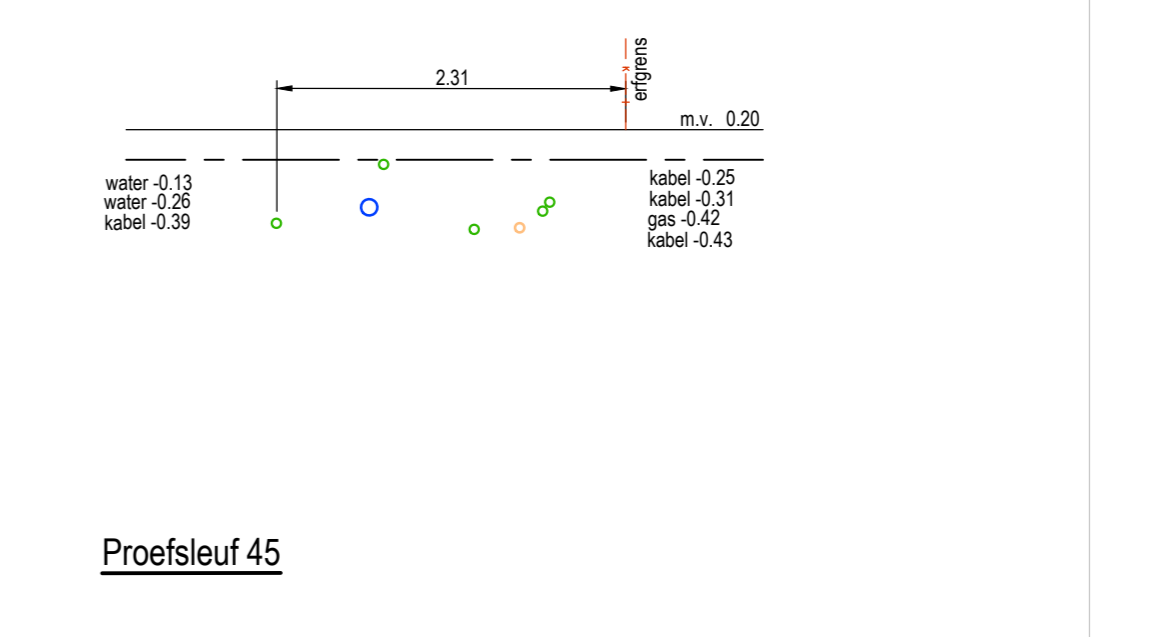


Proefsleuf 45

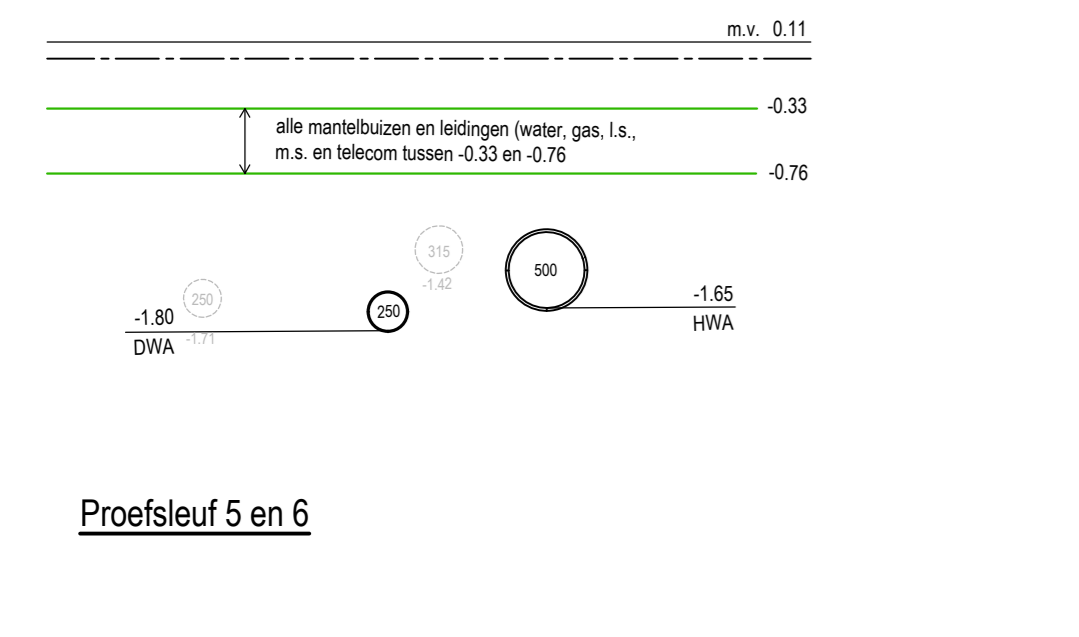


Proefsleuf 5 en 6

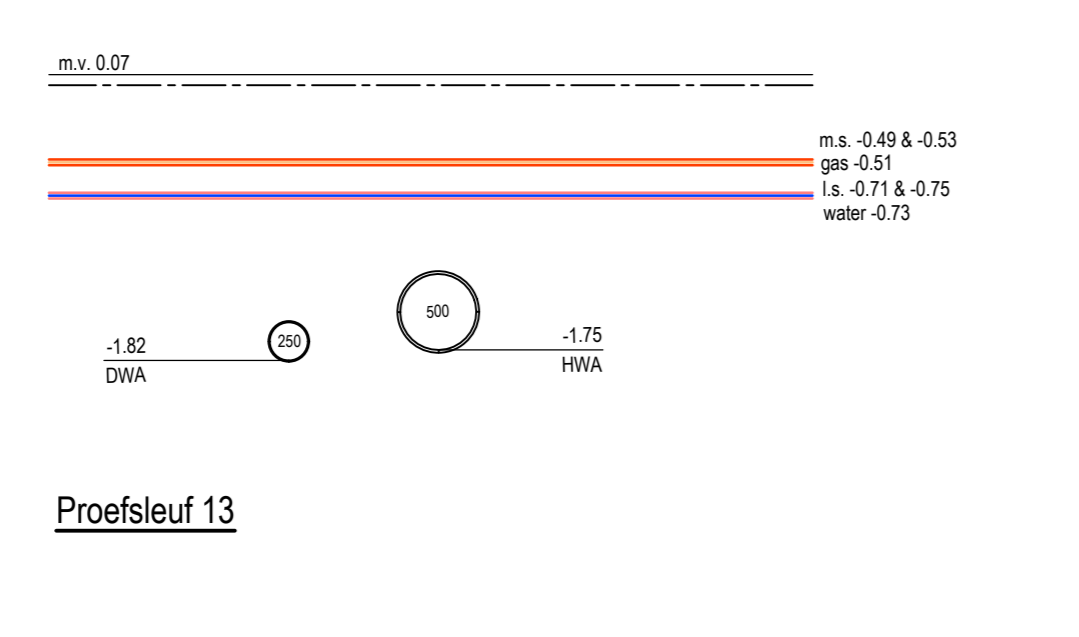


Proefsleuf 13

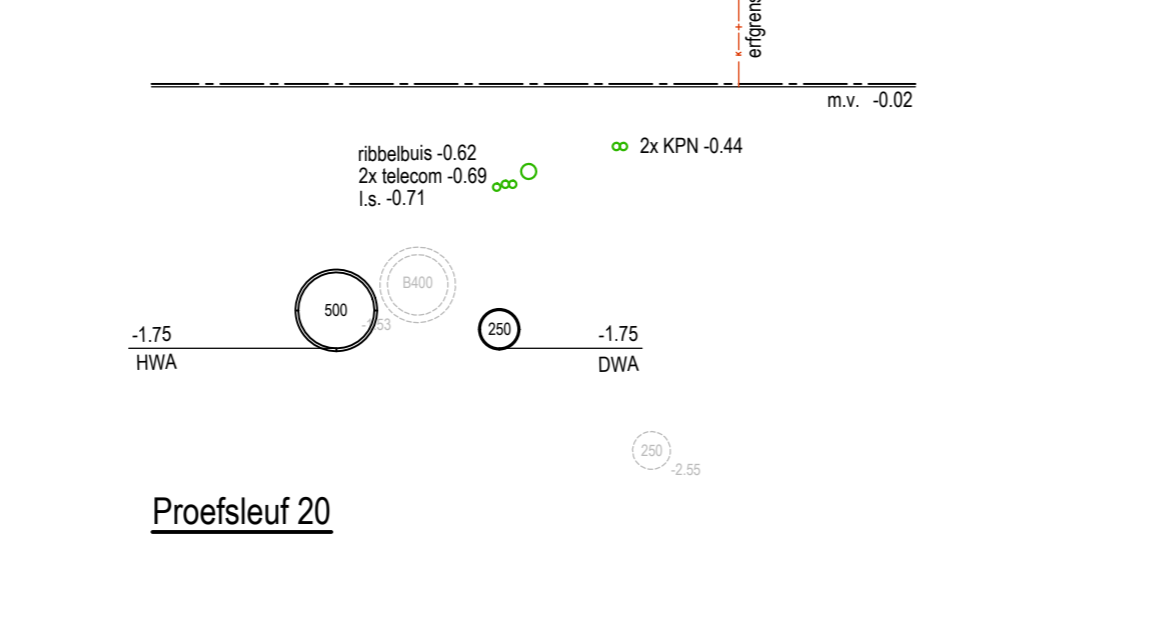


Proefsleuf 20

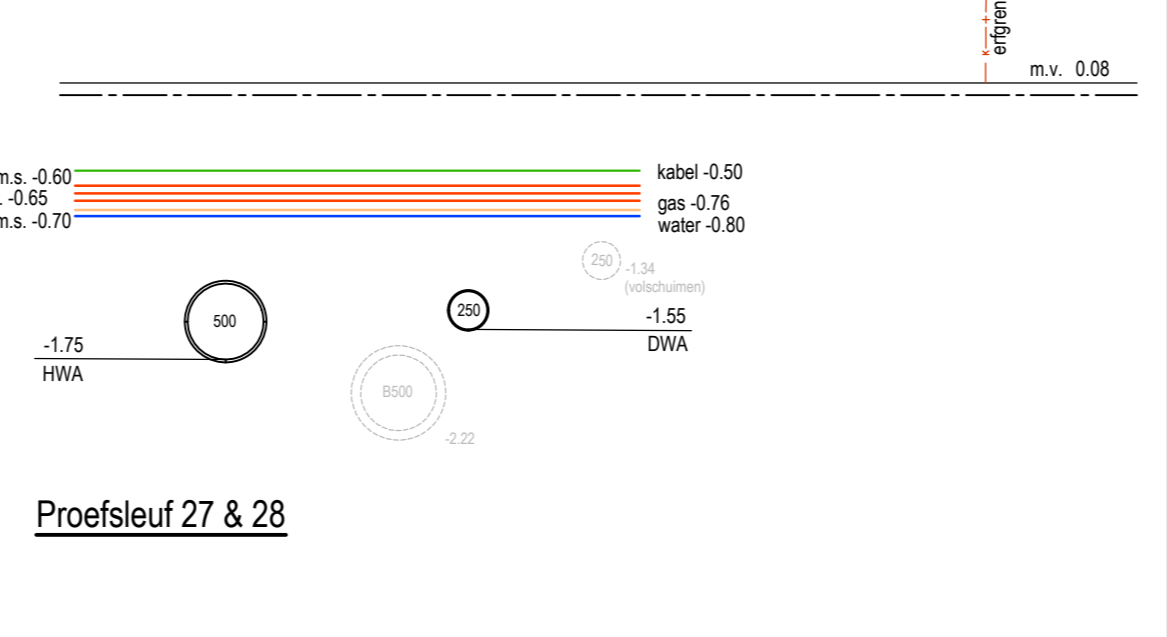


Proefsleuf 27 & 28

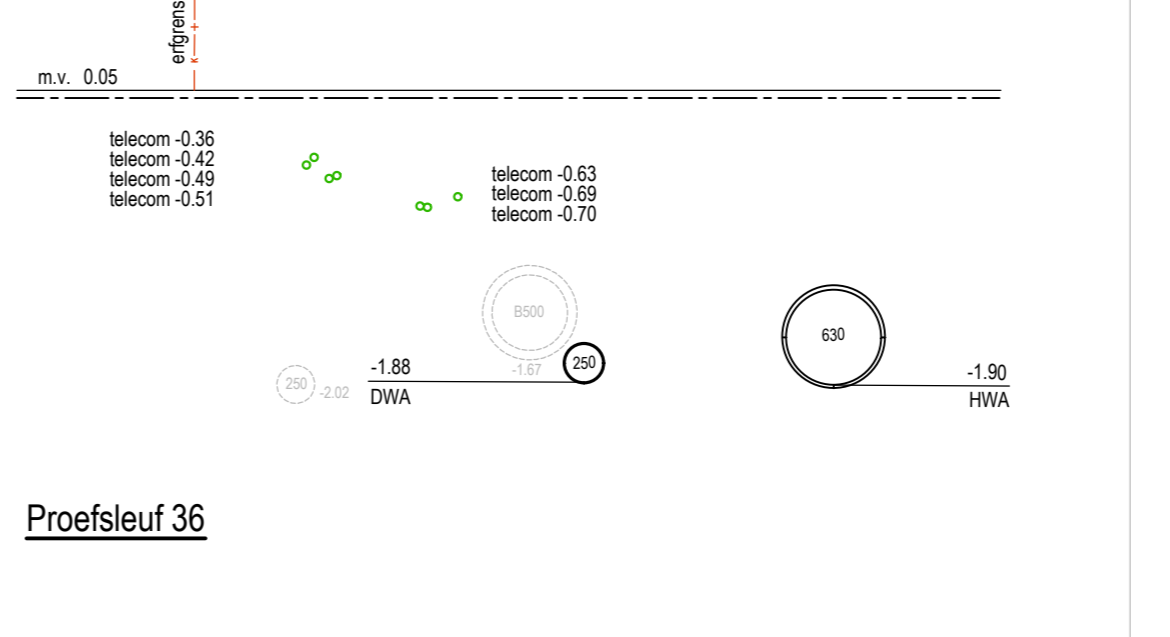


Proefsleuf 36

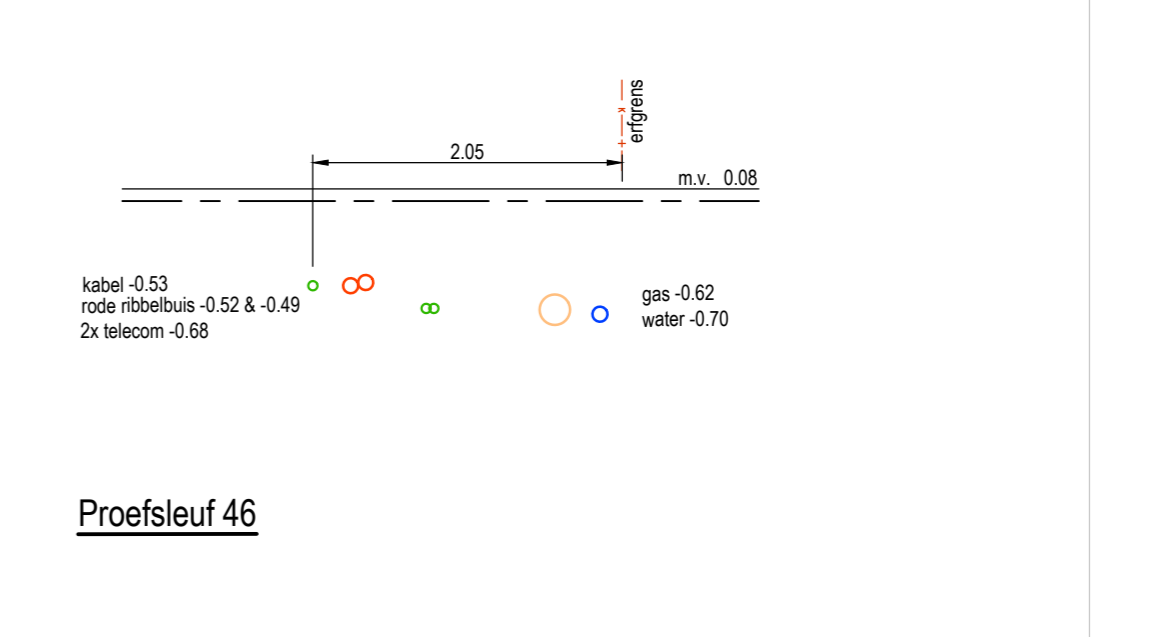


Proefsleuf 46

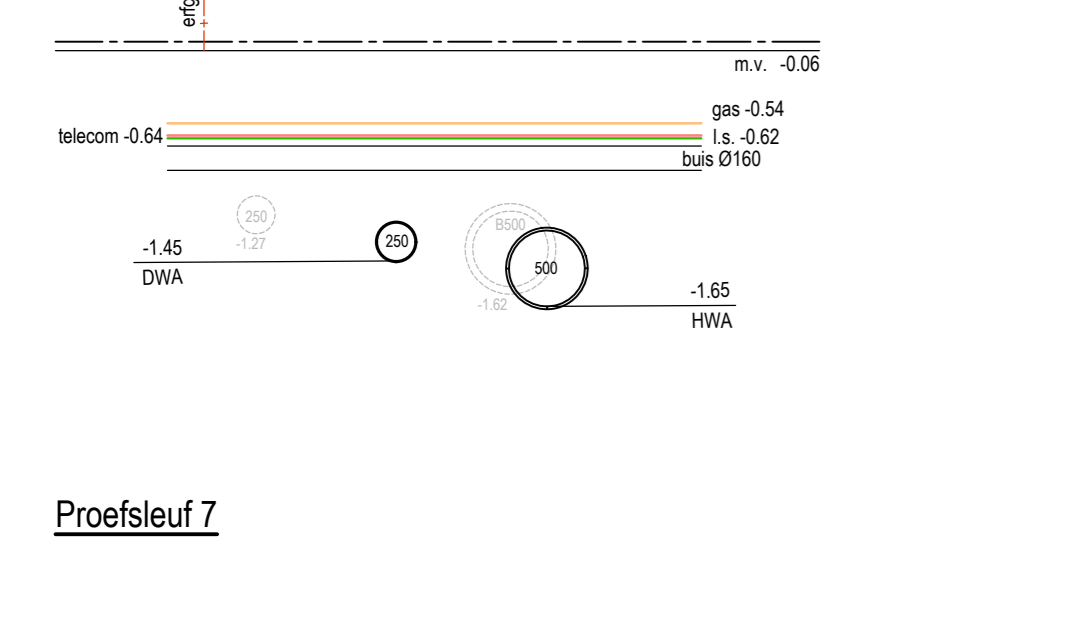


Proefsleuf 7

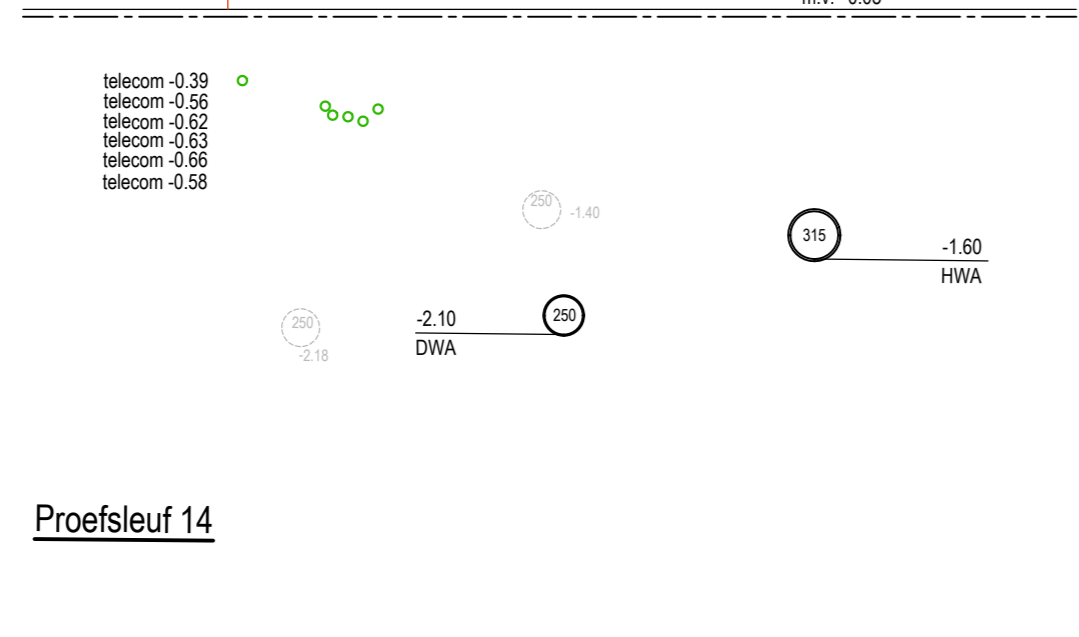


Proefsleuf 14

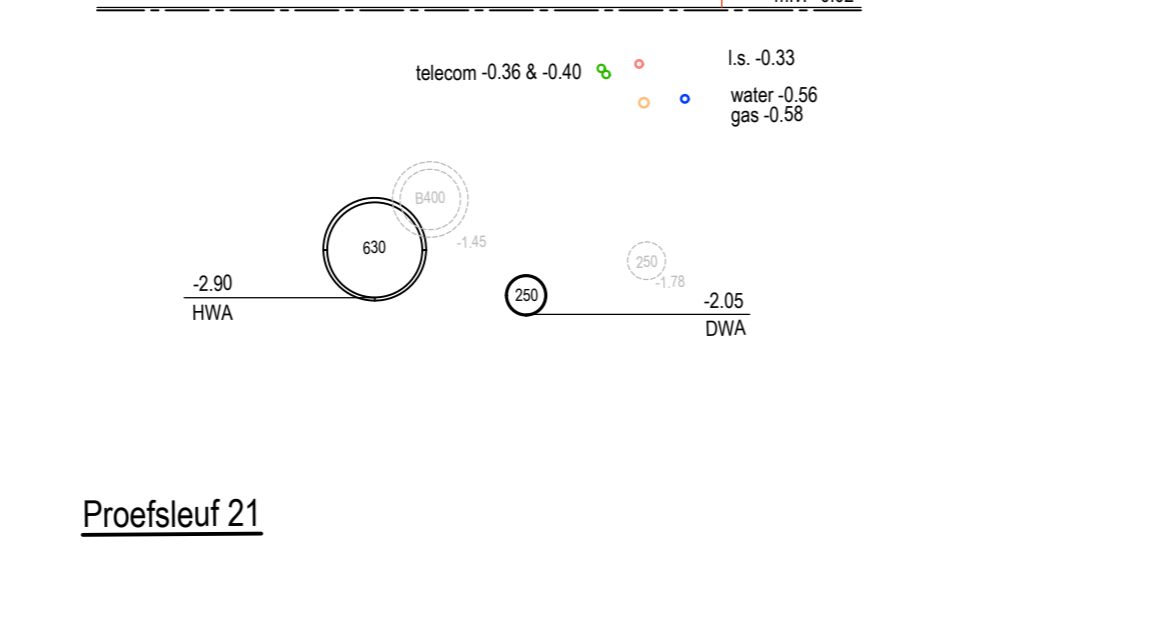


Proefsleuf 21

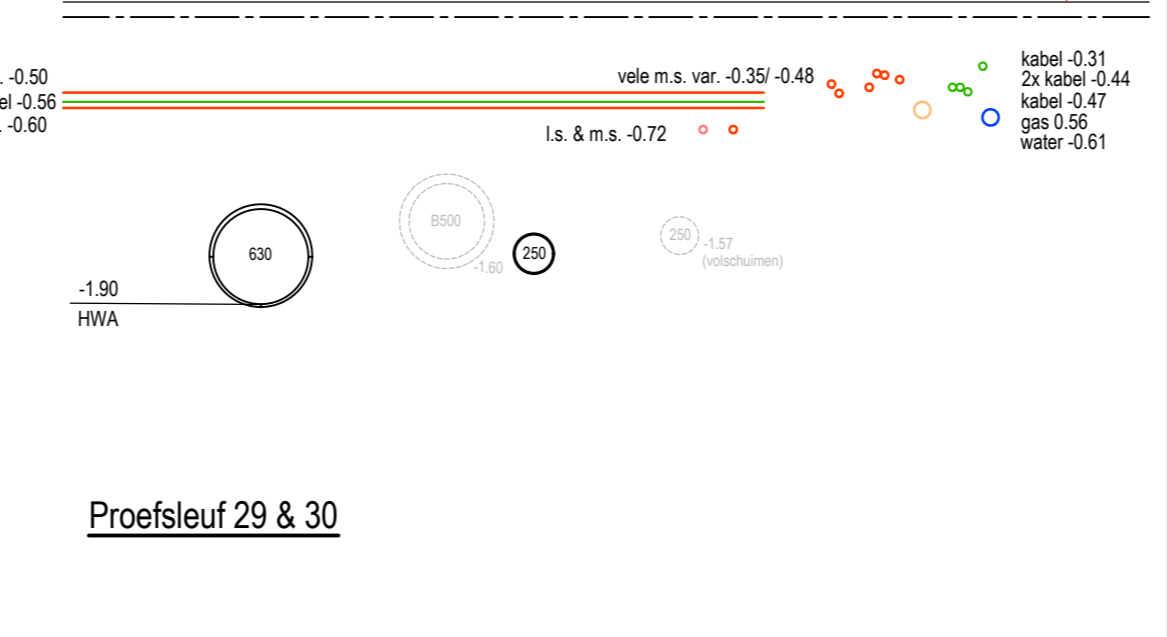


Proefsleuf 29 & 30

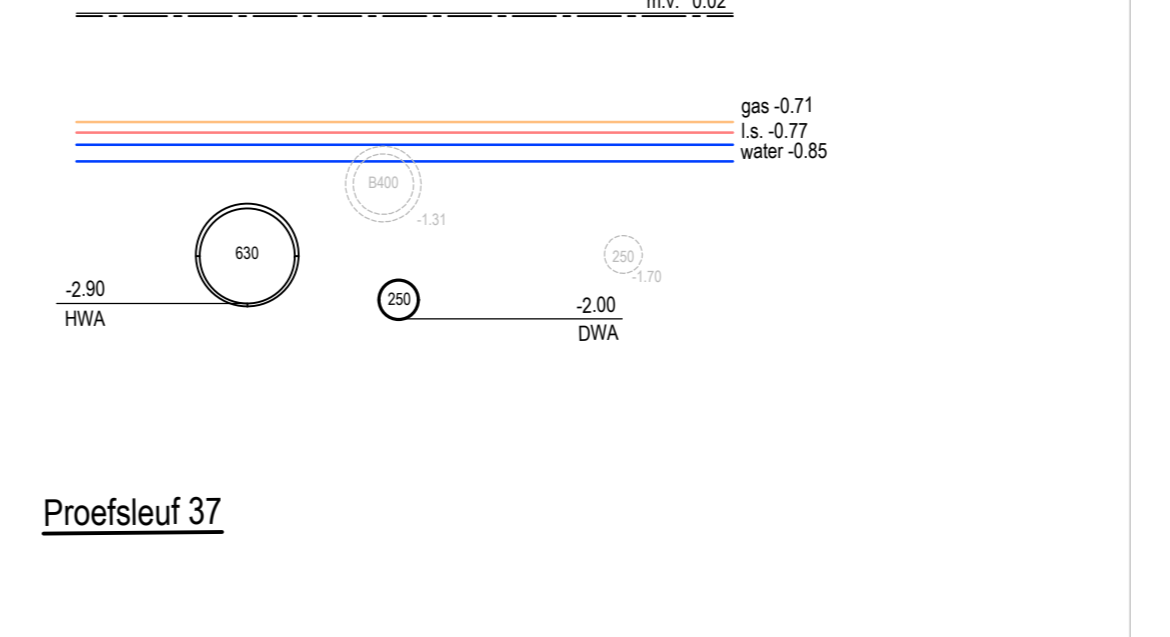


Proefsleuf 37

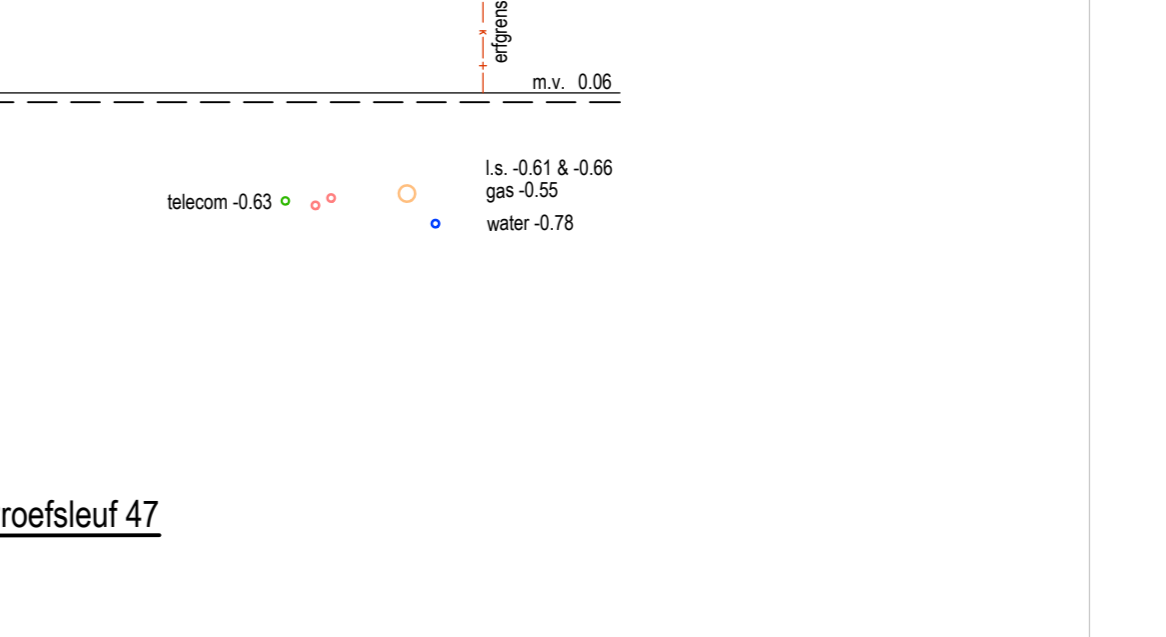


Proefsleuf 47

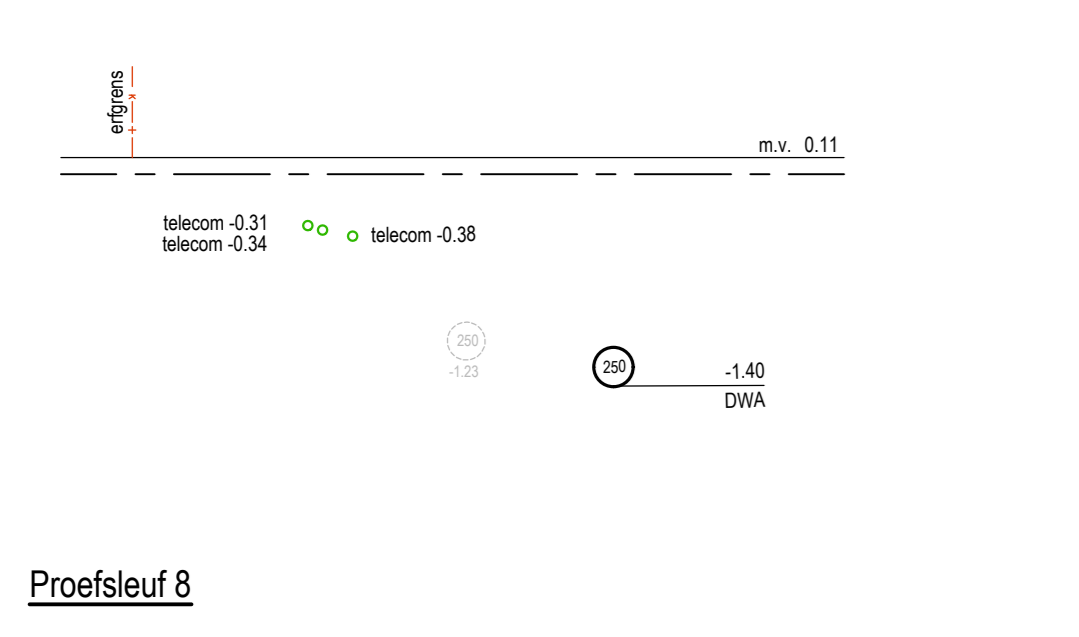


Proefsleuf 8

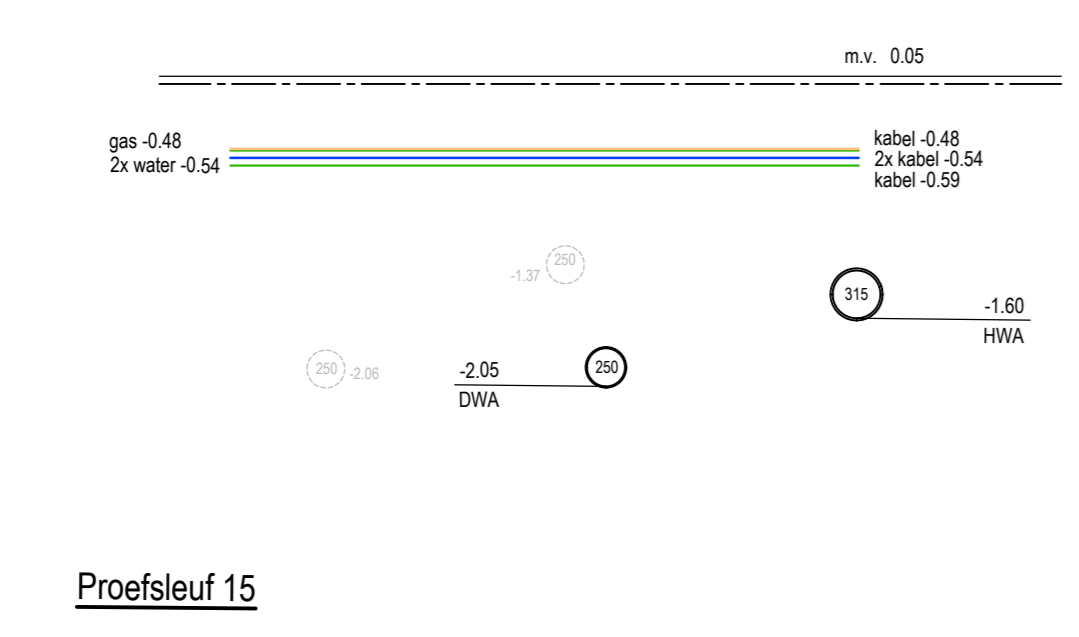


Proefsleuf 15

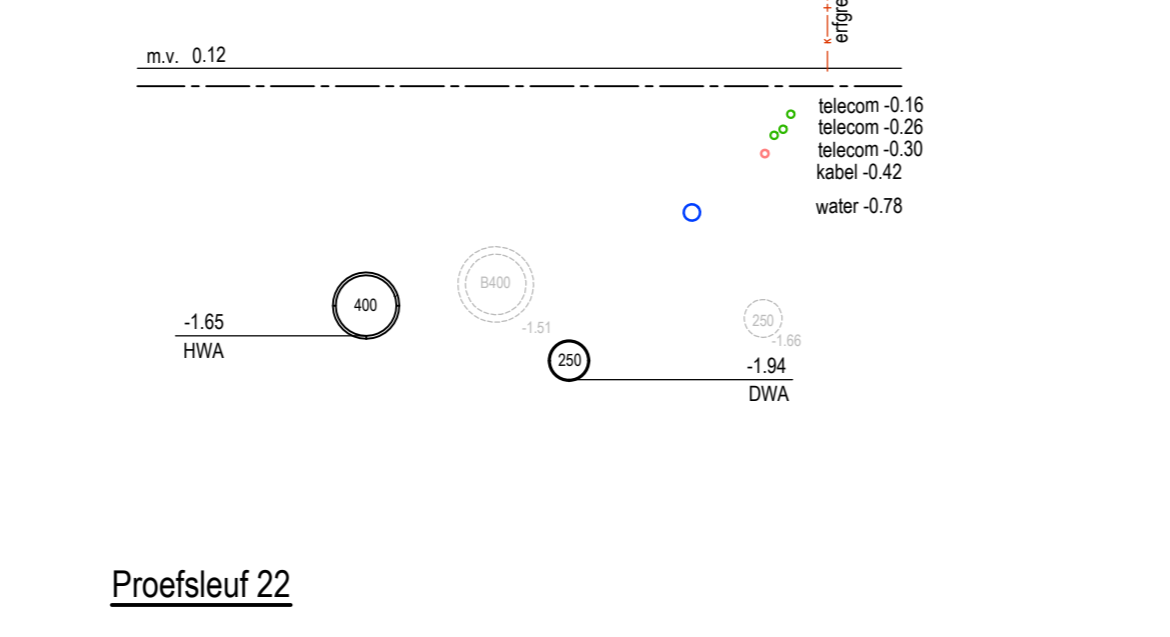


Proefsleuf 22

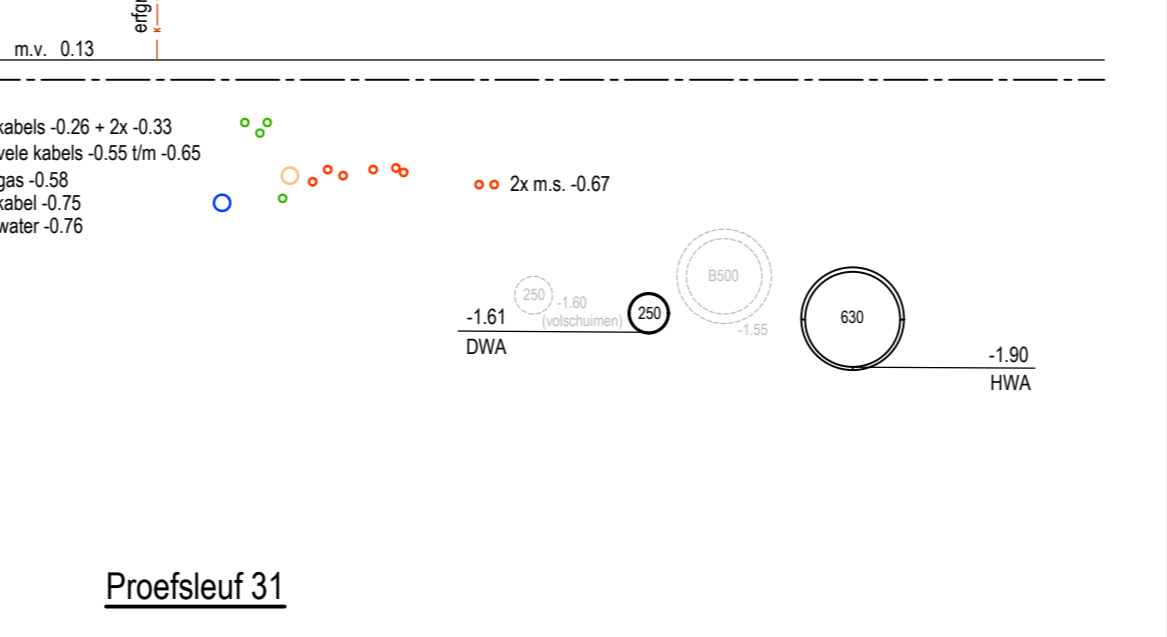


Proefsleuf 31

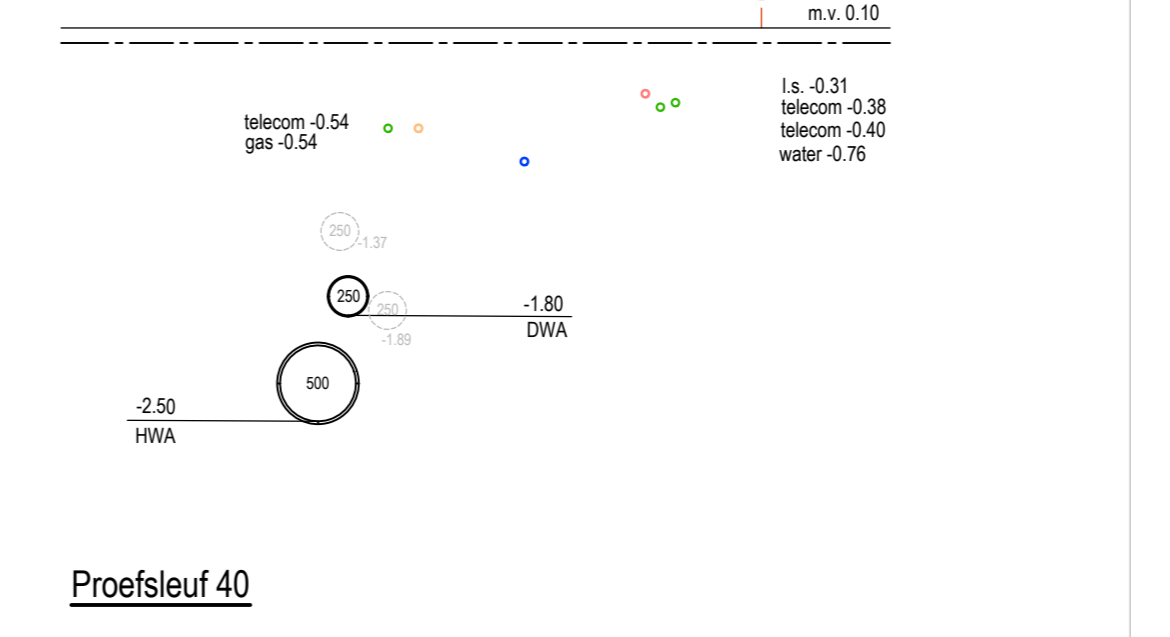

Proefsleuf 40

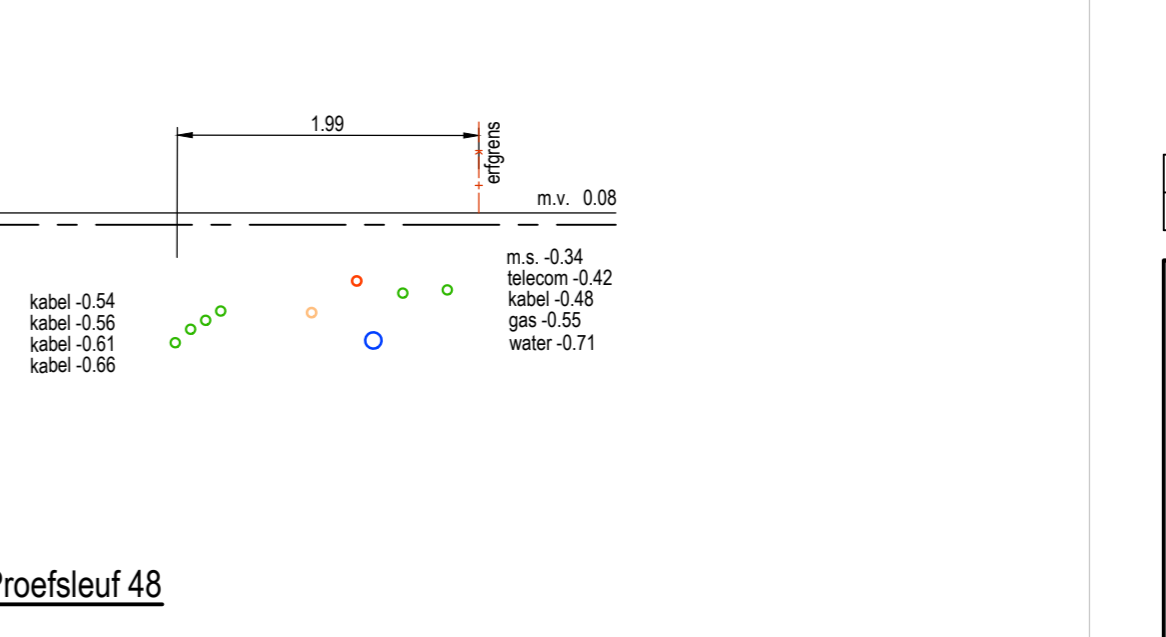

Proefsleuf 48

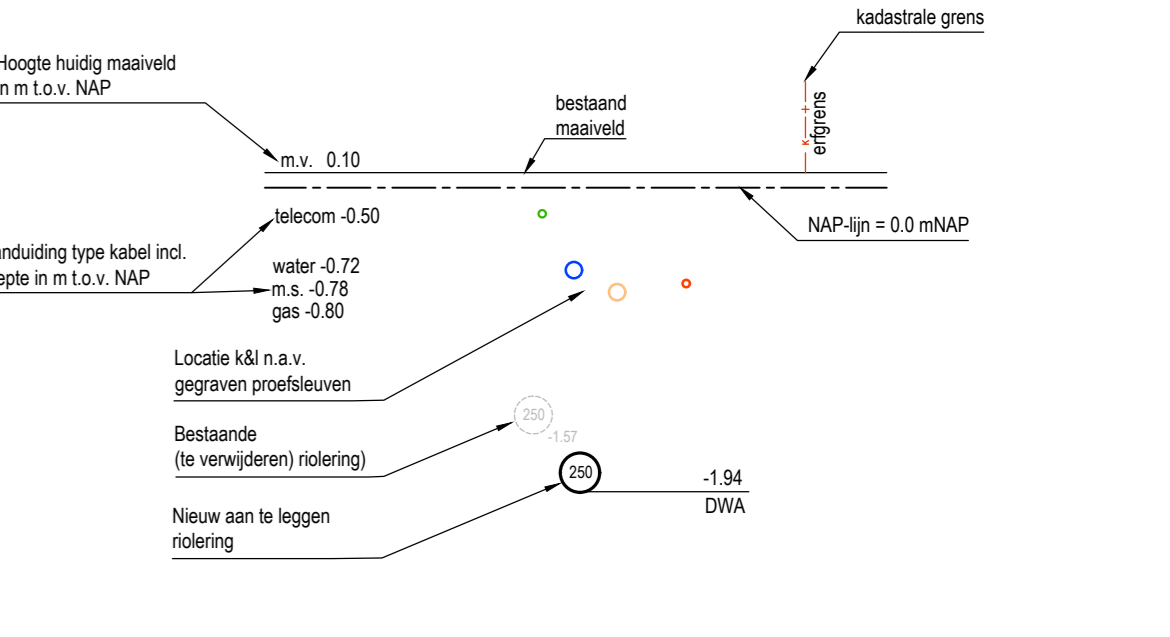

Beschrijving proefsleuf

WIJZ	DATUM	OMSCHRIJVING	TEKENAAR
PROEFSLEUF	10/12/20	Heinriching en vervangen riolering Grote Tocht e.o.	J. Veenboer
ONDERWERP		Uitwerking proefsleuven	1000000000
TEKENINGNUMMER	WIJZING	BLAD	GENEENTE ZAANSTAD
Bijlage 5-2		1	gemeente Zaanstad
30-09-2021	SCHAAL	FORMAAT	1000000000
	1:50	A0	1000000000

