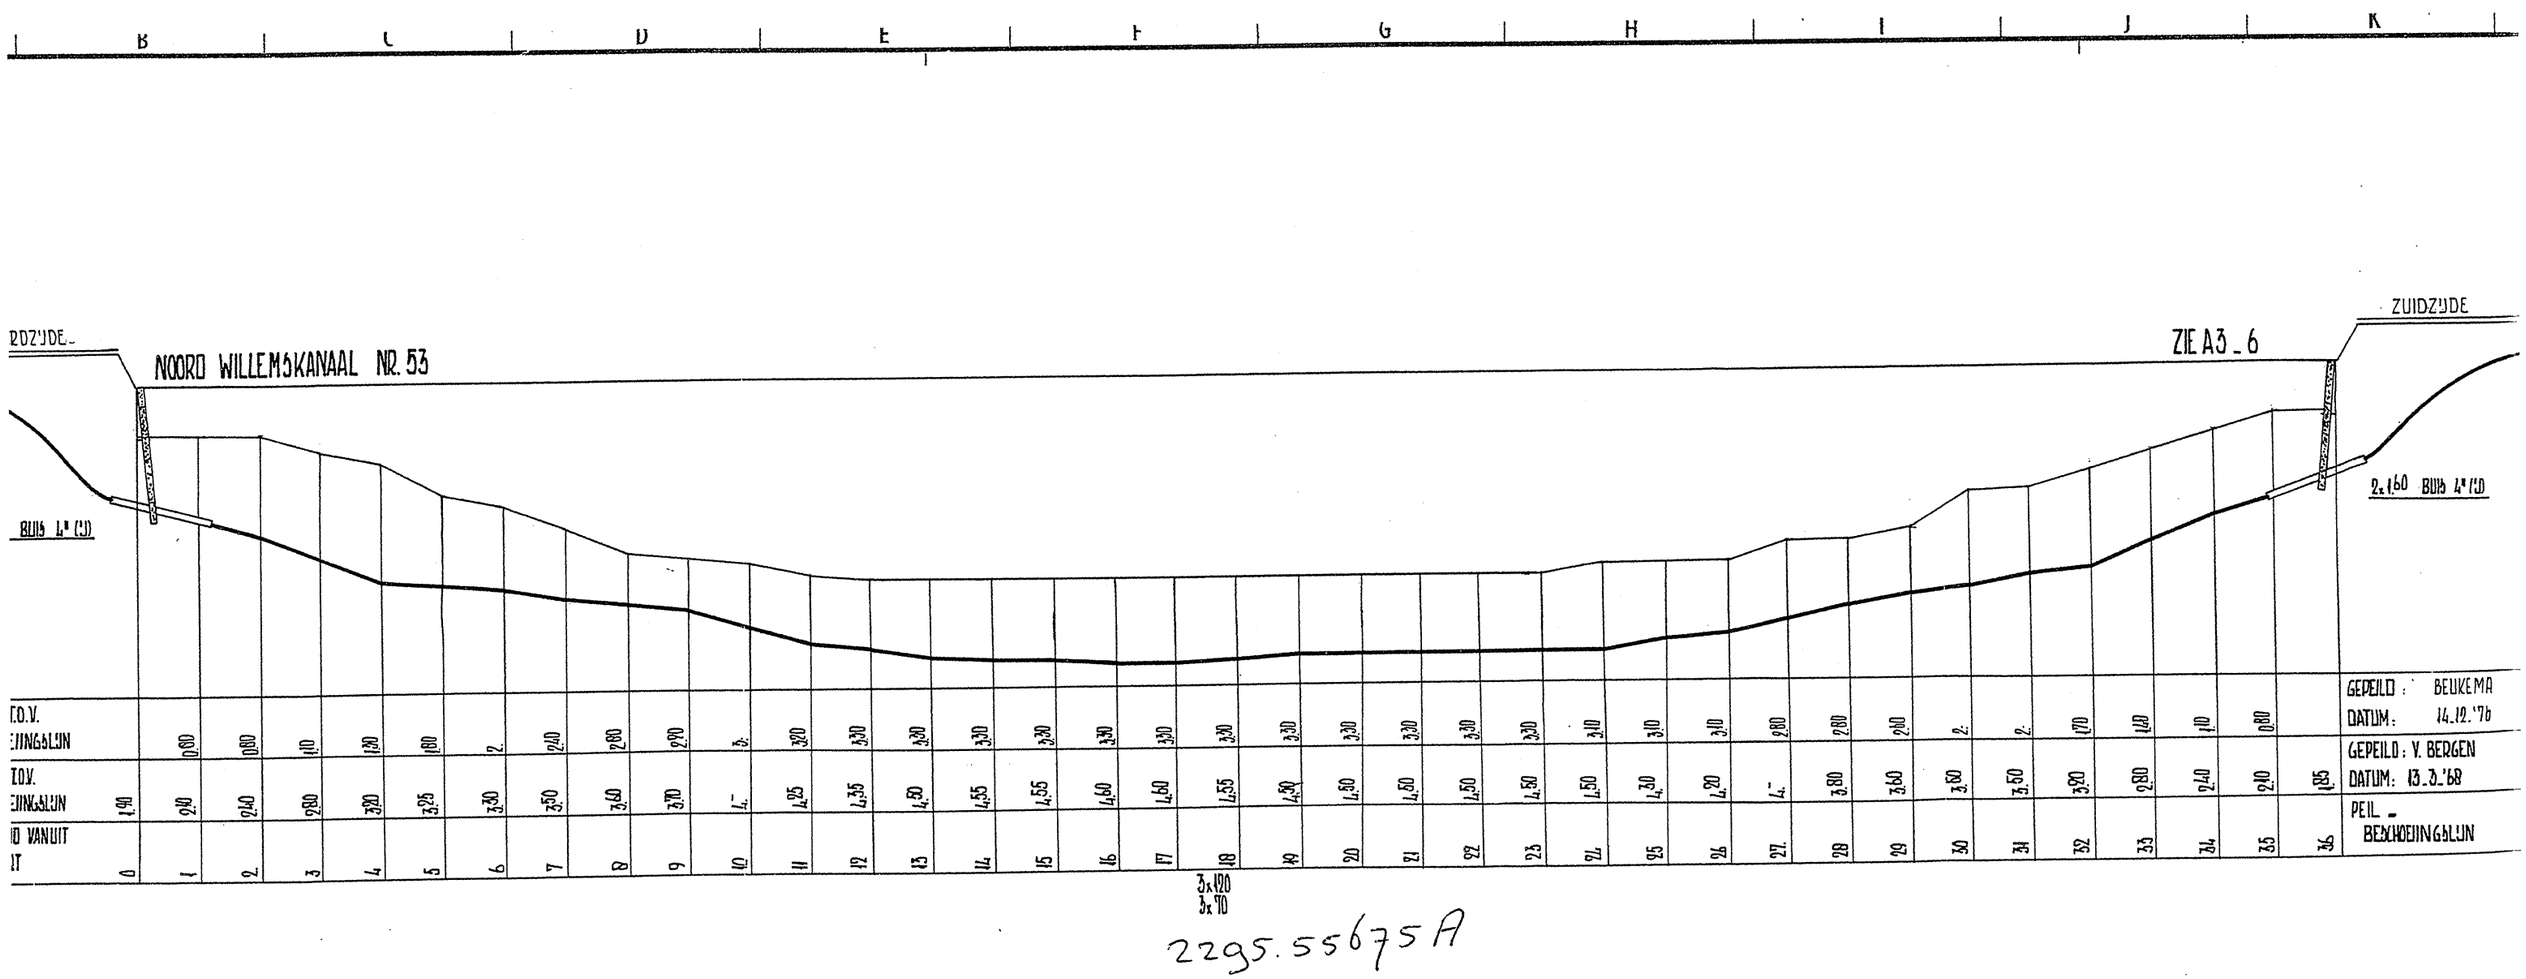
B
C
D
E
F
G
H
I
J
K
RDZ'YDE
NOORD WILLEMSKANAAL NR. 53
ZIE A3_6
ZUIDZYDE
BUIS 4" (ID)
2x160 BUIS 4" (ID)
T.O.V. EIJNGSLIJN
T.O.V. EIJNGSLIJN
ID VANUIT IT
GEPEILD: BEUKEMA
DATUM: 14.12.'76
GEPEILD: V. BERGEN
DATUM: 13.3.'68
PEIL = BESCHOEIINGSLIJN
3x120
3x70
ZUIDZYDE

2295.55675A