


Berekende diepte boorkop
per 3 meter boorstang

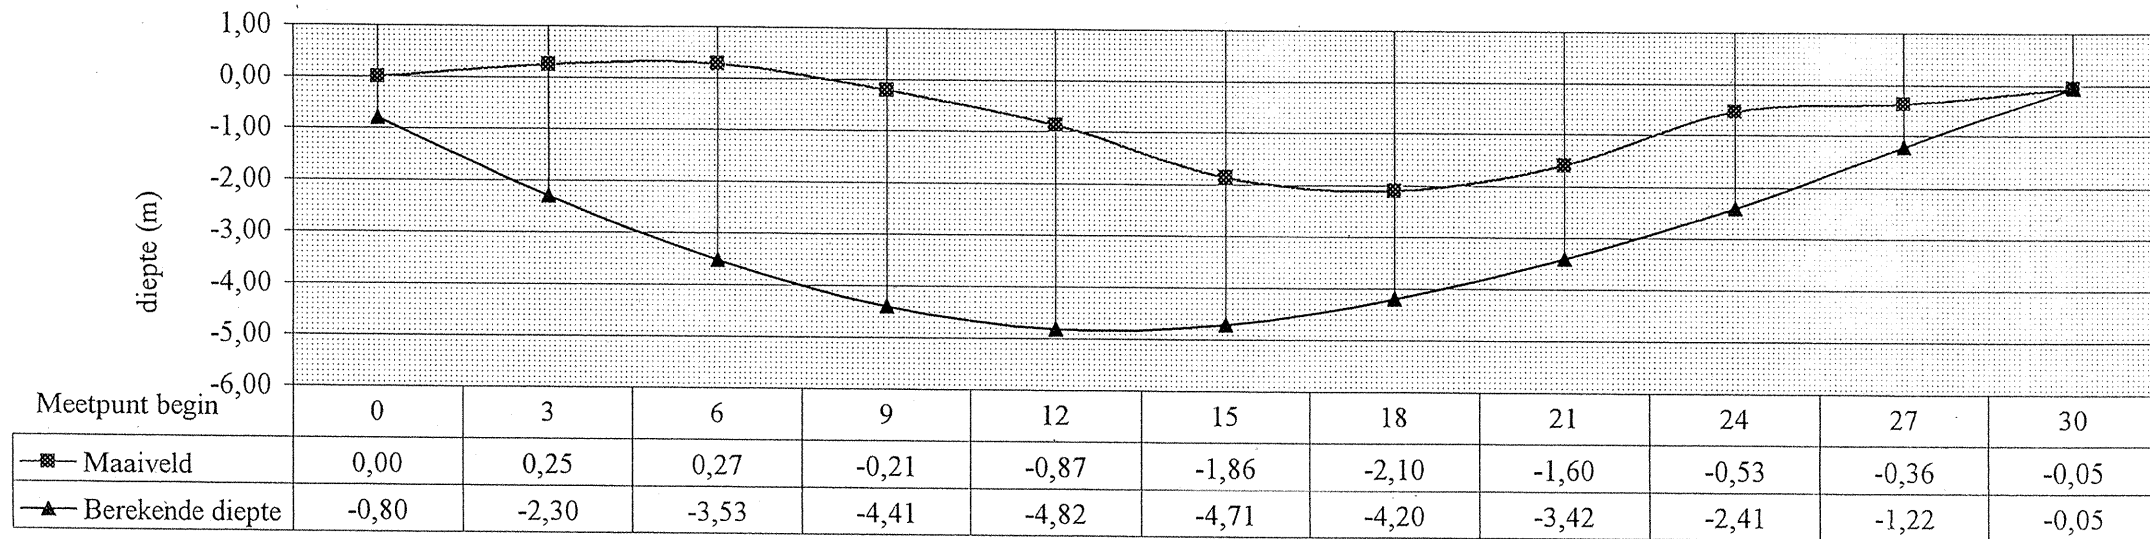

Intrede: Noord

Lex Krabbe Enschede
Boor en Grondwerk

Doc: HAK20050617M2
Rev.datum: 28-6-2005

Gestuurde boring 2

Datum: 17 juni 2005

Plaats: Assen Domeinweg 45.

Lengte: 30 meter

Buis: 1 X 110 mm, Essent laagspanning.

Opdrachtgever: Hak Noord Assen

Uitvoerder: A. Huisink