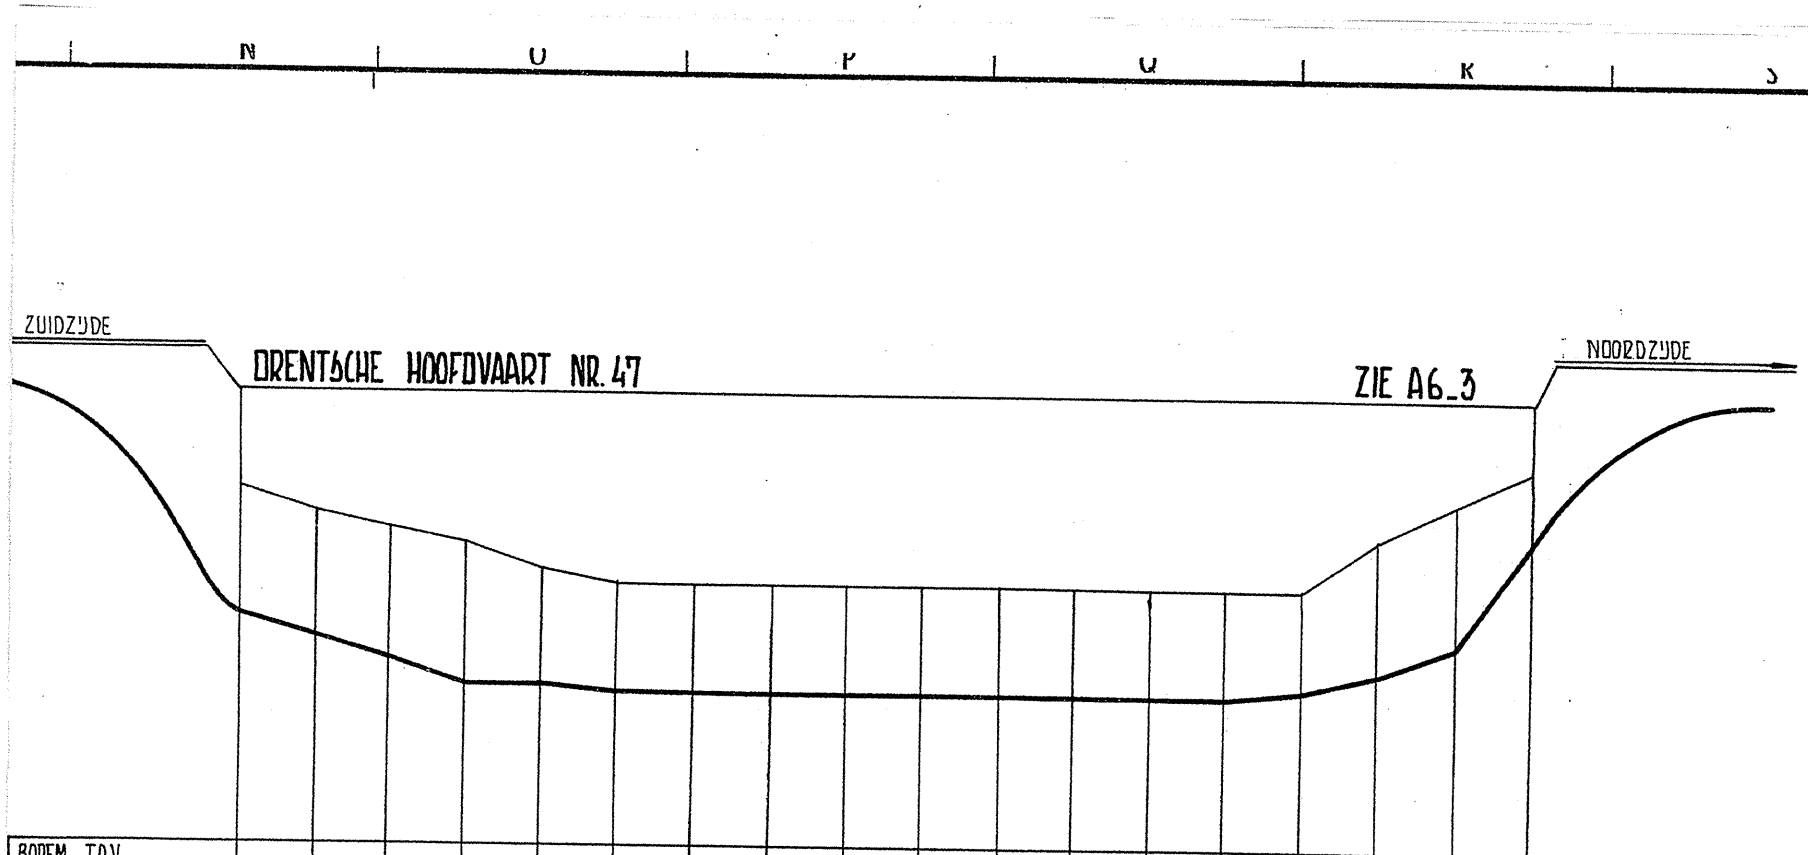

BODEM T.O.V. WATERSPIEGEL																		
KABEL T.O.V. WATERSPIEGEL	3.-	3.30	3.60	3.90	3.90	4.-	4.-	4.-	4.-	4.-	4.-	4.-	4.-	4.-	3.90	3.70	3.30	2.-
AFSTAND VANUIT NULPUNT	0	1	2	3	4	5	6	7	8	9	10	11	12	13	14	15	16	17

3x50

GEPEILD:
DATUM:

GEPEILD:
DATUM:

KANAALPEIL =

NOORD

BODEM T.O.V. WATERSPIEGEL
KABEL T.O.V. WATERSPIEGEL
AFSTAND VANUIT NULPUNT

2290.55675C