


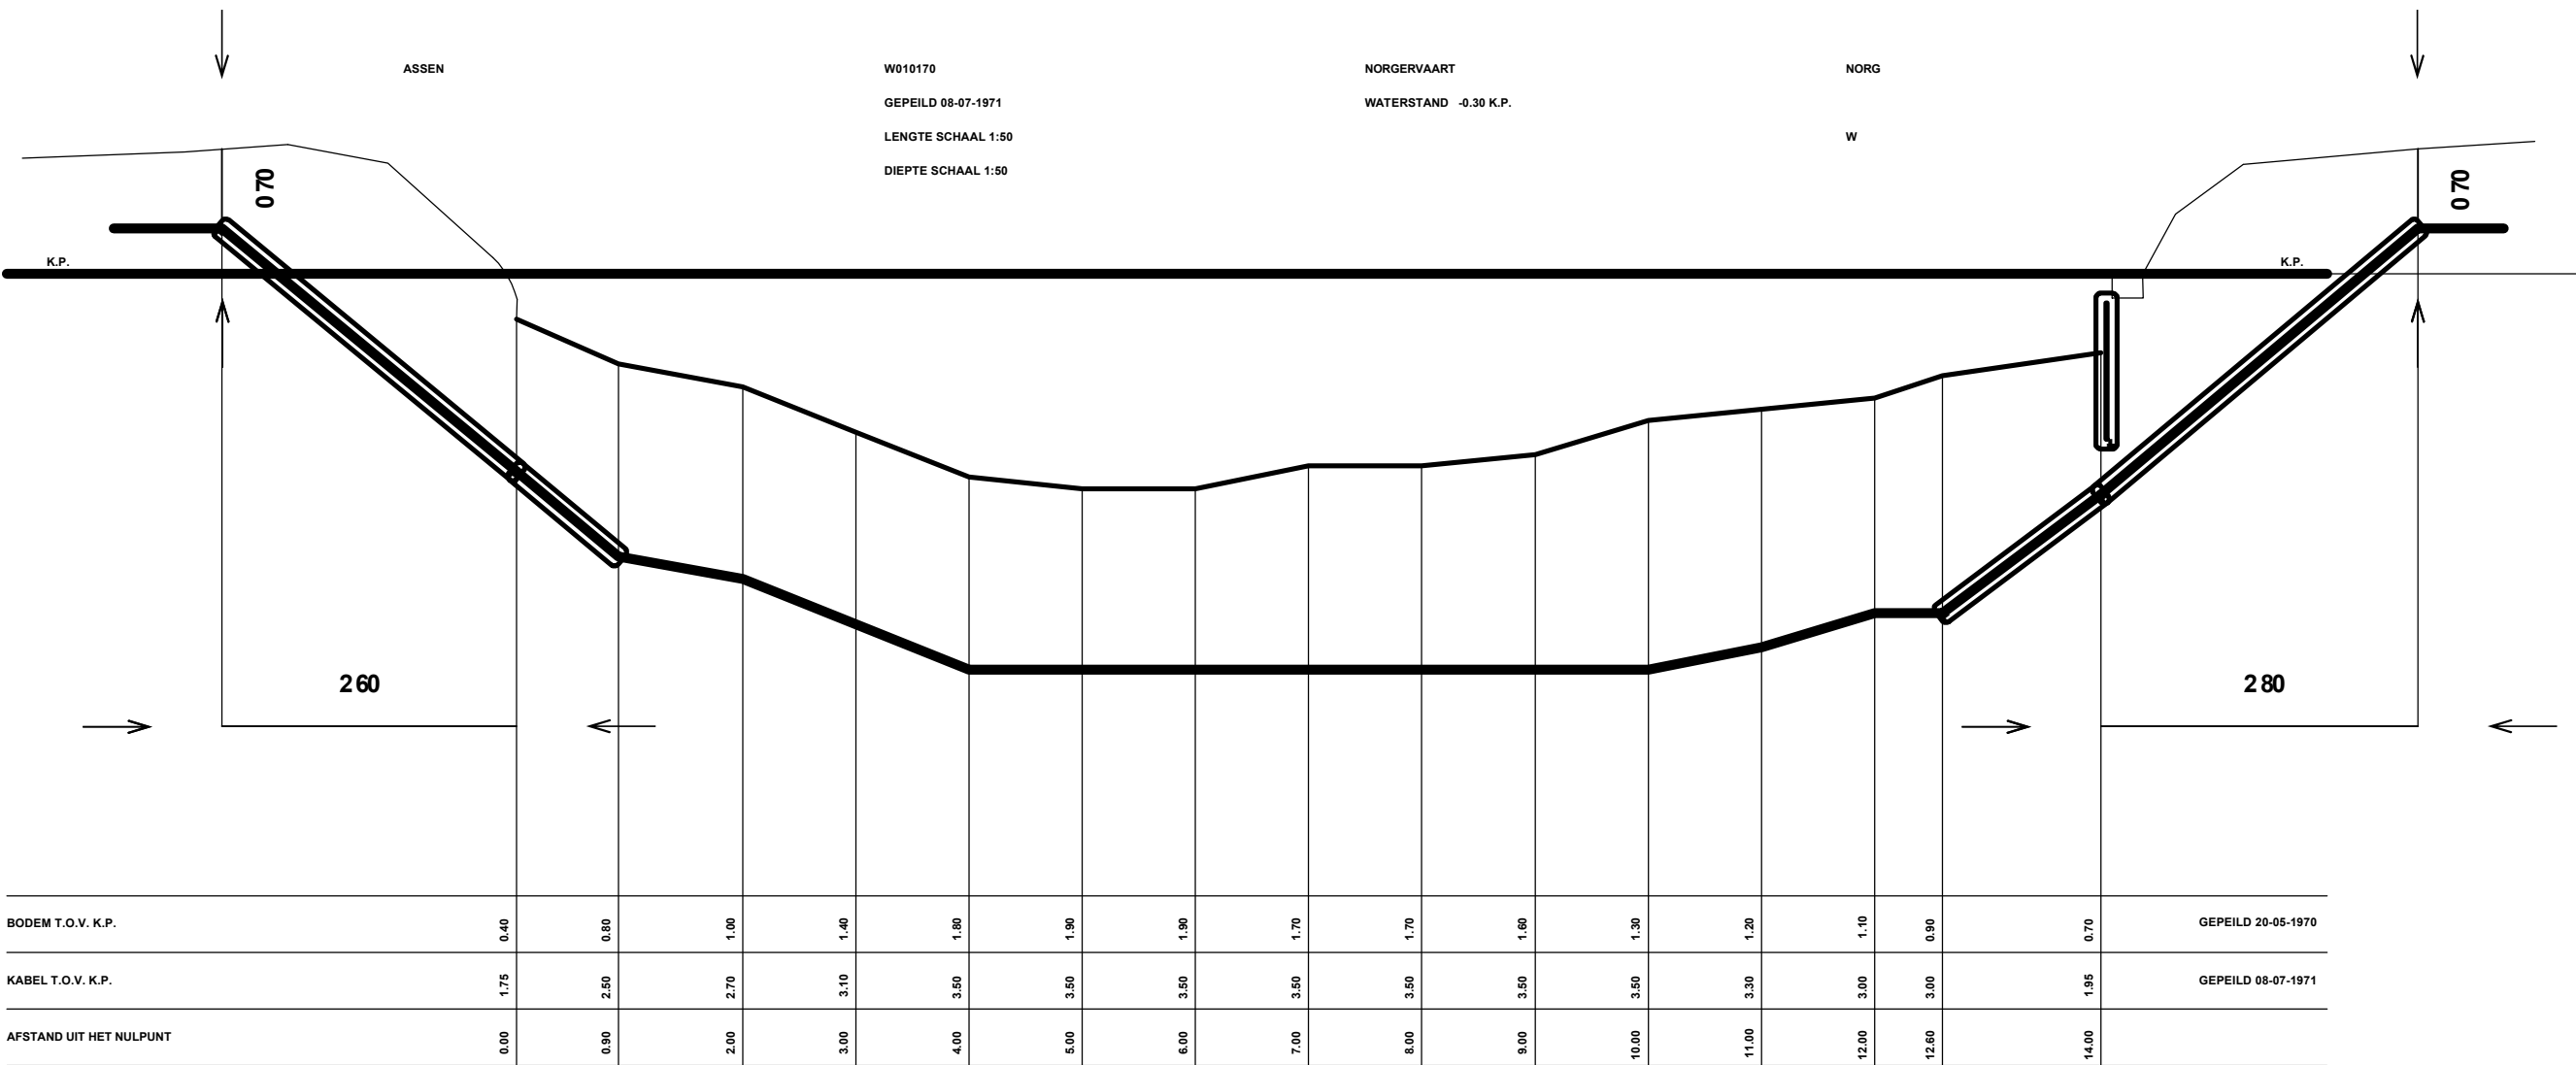

TELECOM NETVLAK

INN

WATERKRUISSING

Komt voor in

2290.55675



Copyright © KPN B.V. All Rights Reserved.

Tekening Type	Waterkruising
Formaat	A3
Naam	W010170
Meldnummer	20O082054
Datum	16 sep 2020
Geprint door	KPN Klic-WION
Detailnaam	NORGERVAART
Peildatum	8 jul 1971