


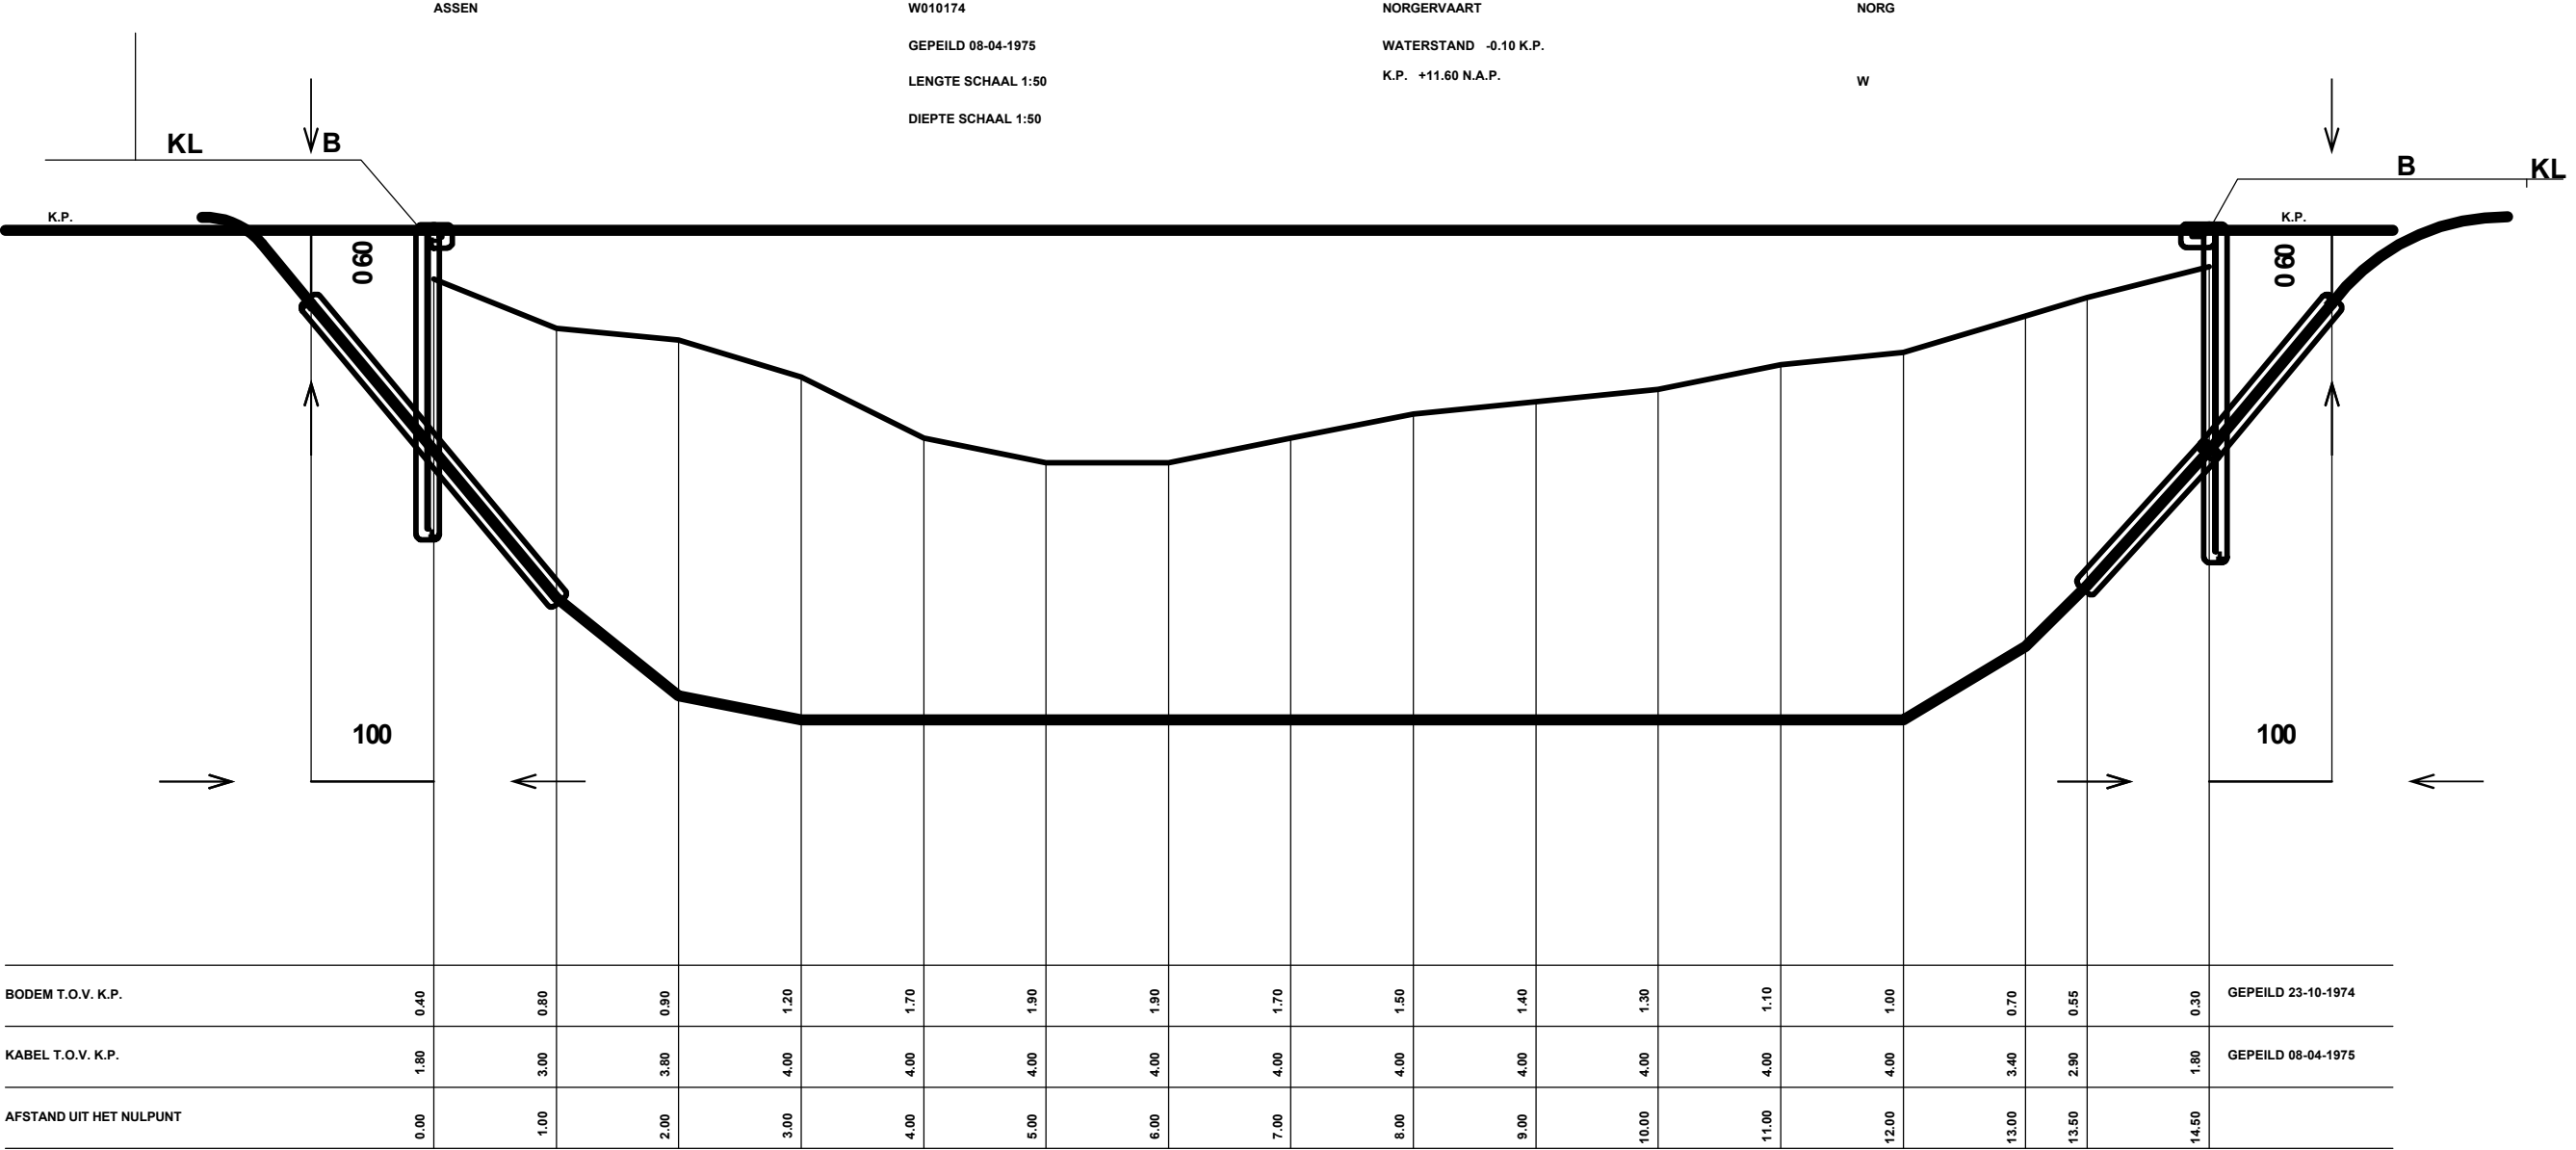

TELECOM NETVLAK
WATERKRUISING
INN

 Copyright © KPN B.V. All Rights Reserved.	Tekening Type	Waterkruising
	Formaat	A3
	Naam	W010174
	Meldnummer	20O082054
	Datum	16 sep 2020
	Geprint door	KPN Klic-WION
	Detailnaam	NORGERVAART
	Peildatum	8 apr 1975