W002609

GEPEILD 26-11-2003

LENGTE SCHAAL 1:100

DIEPTE SCHAAL 1:100

SPIERINGSTRAAT

WATERSTAND +0.00 N.A.P.

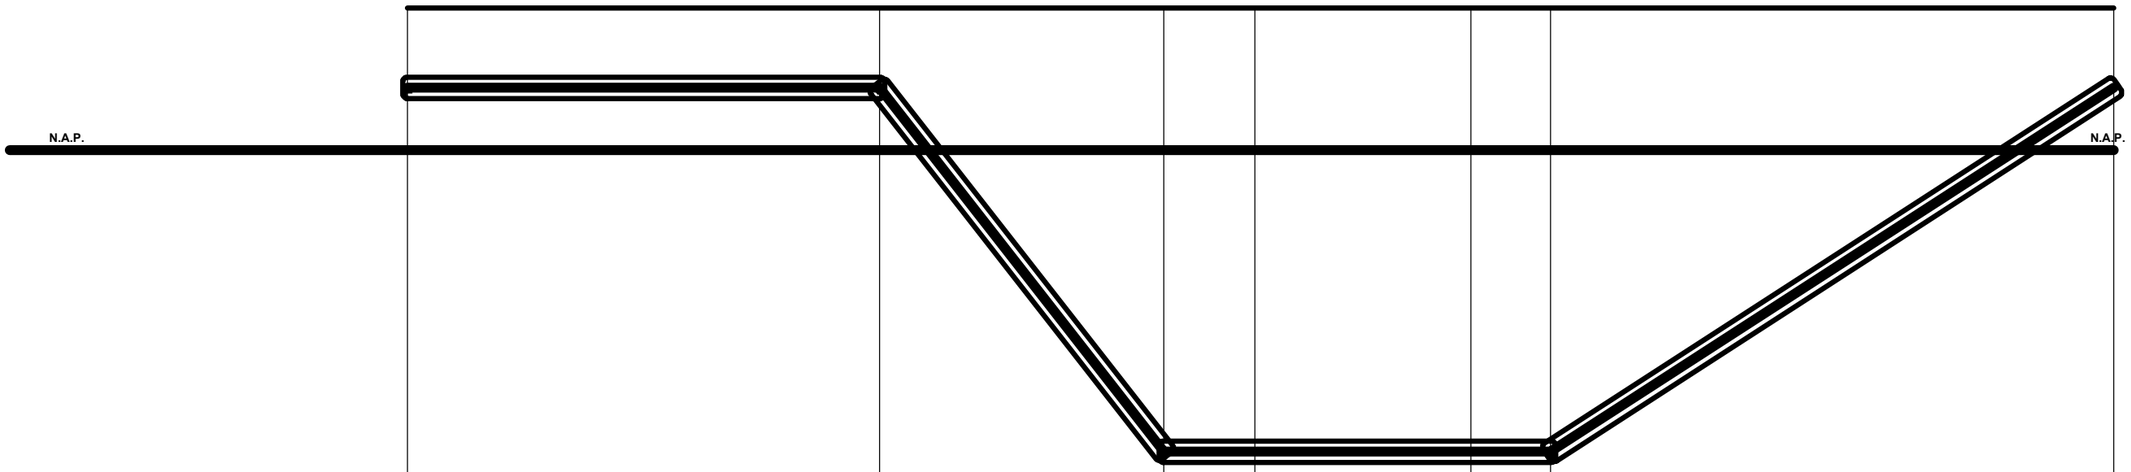

BODEM T.O.V. N.A.P.	+2.50 MO	+2.50 MO	+2.50 MO	+2.50 MO	+2.50 MO	+2.50 MO	+2.50 MO
KABEL T.O.V. N.A.P.	+1.10 MO	+1.10 MO	5.30 MO	5.30 MO	5.30 MO	5.30 MO	+1.10 MO
AFSTAND UIT HET NULPUNT	0.00	8.30	13.30	14.90	18.70	20.10	30.00

TELECOM NETVLAK

WATERKRUISING

Komt voor in

Copyright © KPN B.V. All Rights Reserved.

Tekening Type	Waterkruising
Formaat	A3
Naam	W002609
Meldnummer	20O082054
Datum	16 sep 2020
Geprint door	KPN Klic-WION
Detailnaam	SPIERINGSTRAAT
Peildatum	26 nov 2003