


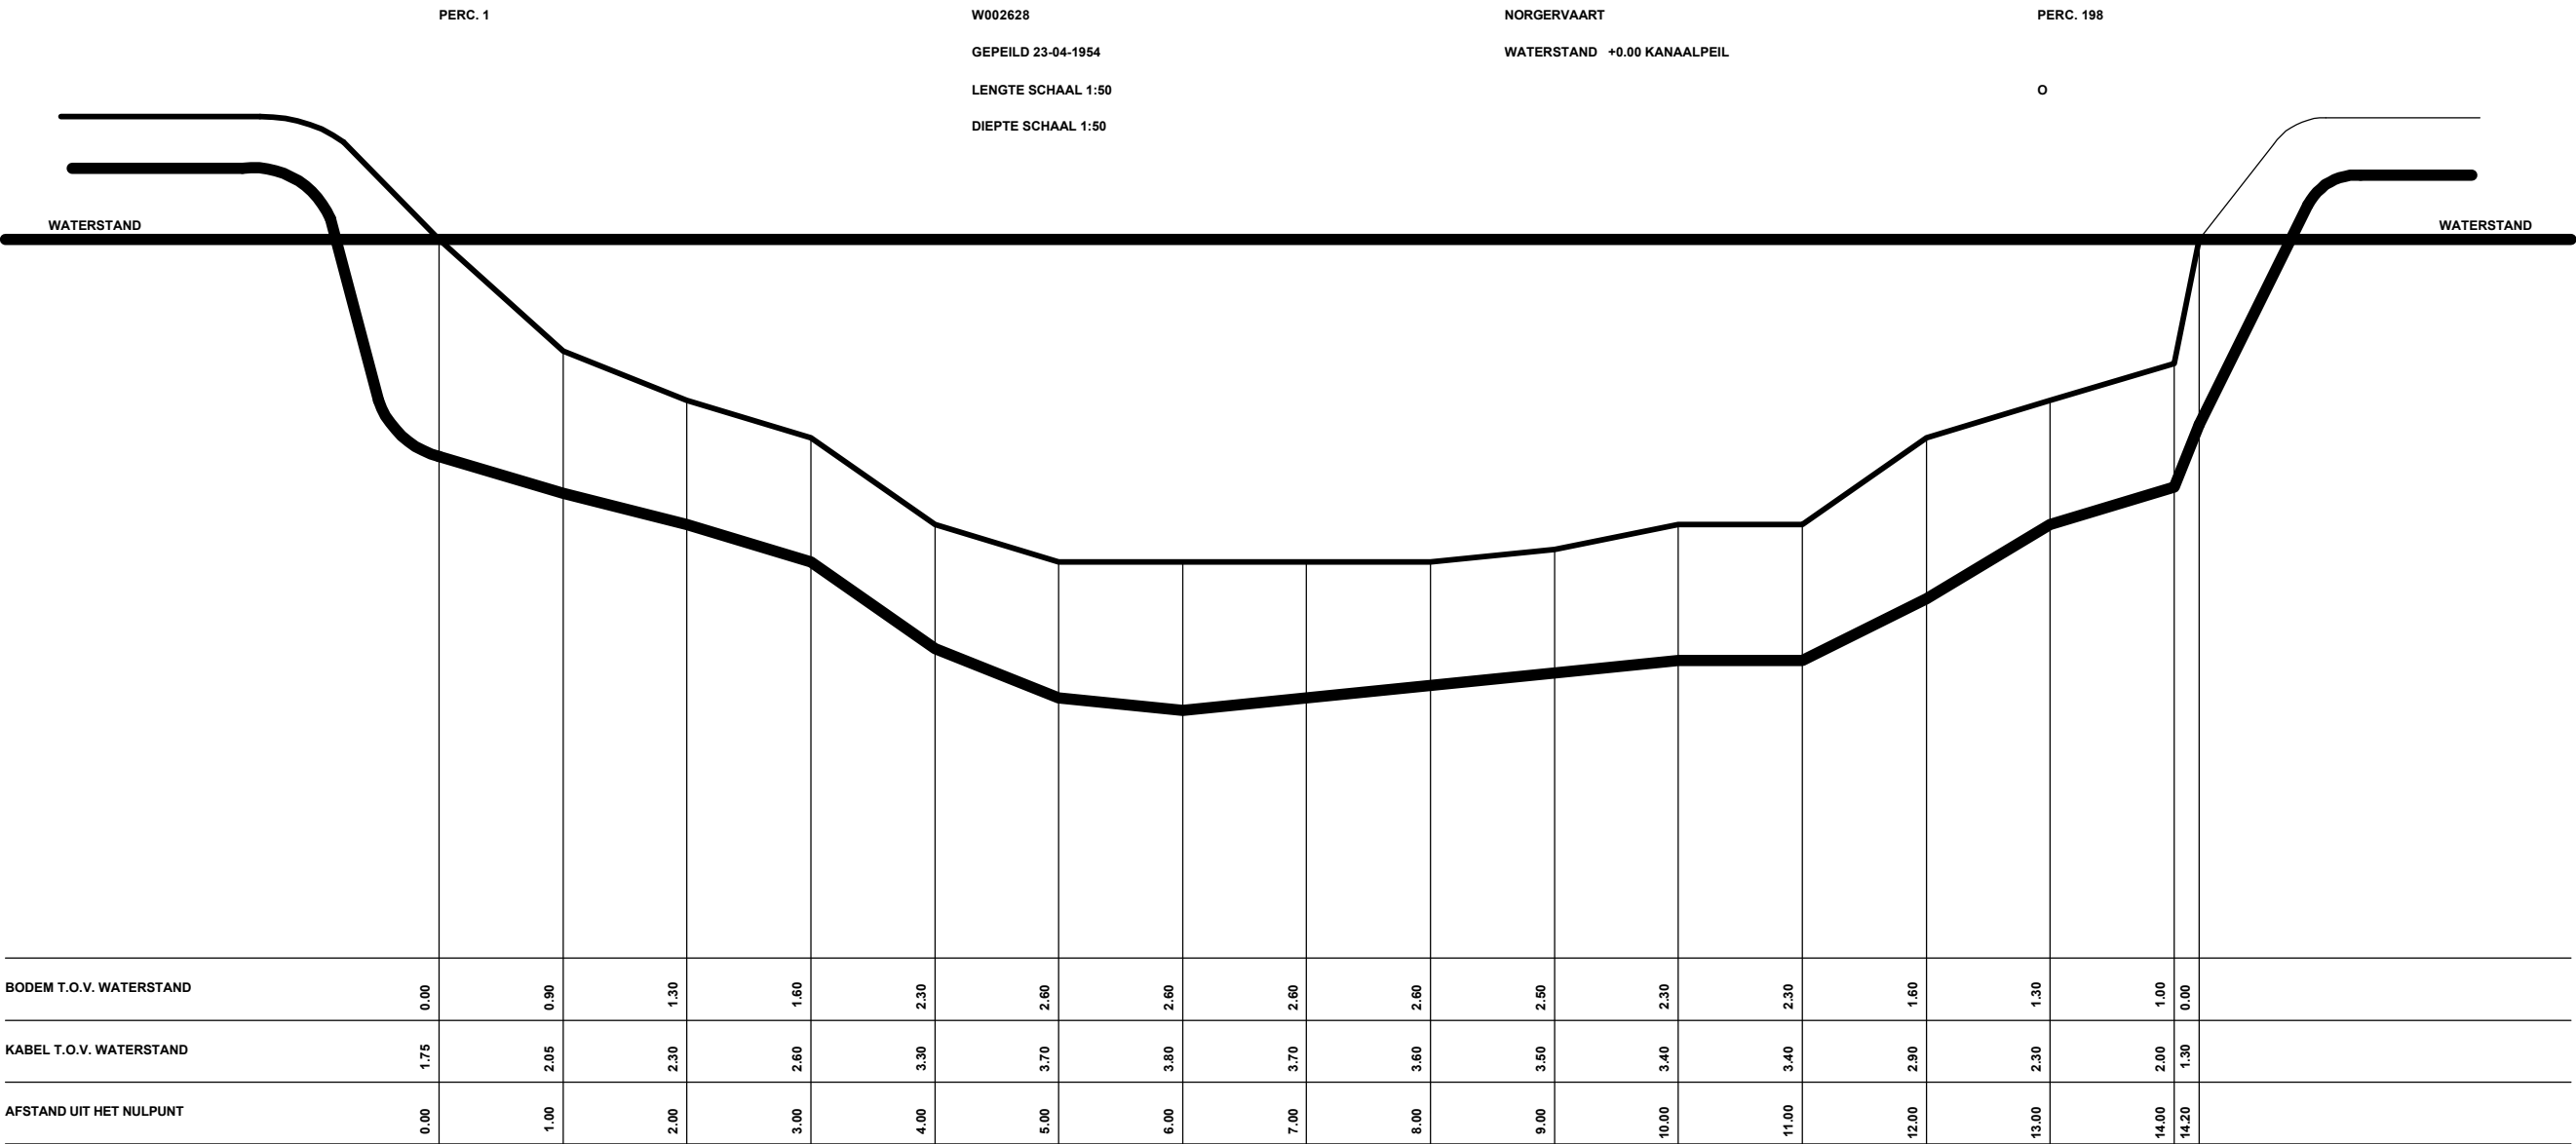

TELECOM NETVLAK

ASN

WATERKRUISING

Komt voor in

2290_55675

 Copyright © KPN B.V. All Rights Reserved.	Tekening Type	Waterkruising
	Formaat	A3
	Naam	W002628
	Meldnummer	20O082054
	Datum	16 sep 2020
	Geprint door	KPN Klic-WION
	Detailnaam	NORGERVAART
	Peildatum	23 apr 1954