ZUID ZIJDE

W002635

GEPEILD 08-04-1955

LENGTE SCHAAL 1:30

DIEPTE SCHAAL 1:30

DRENTSCHE HOOFDVAART

NOORD ZIJDE

N

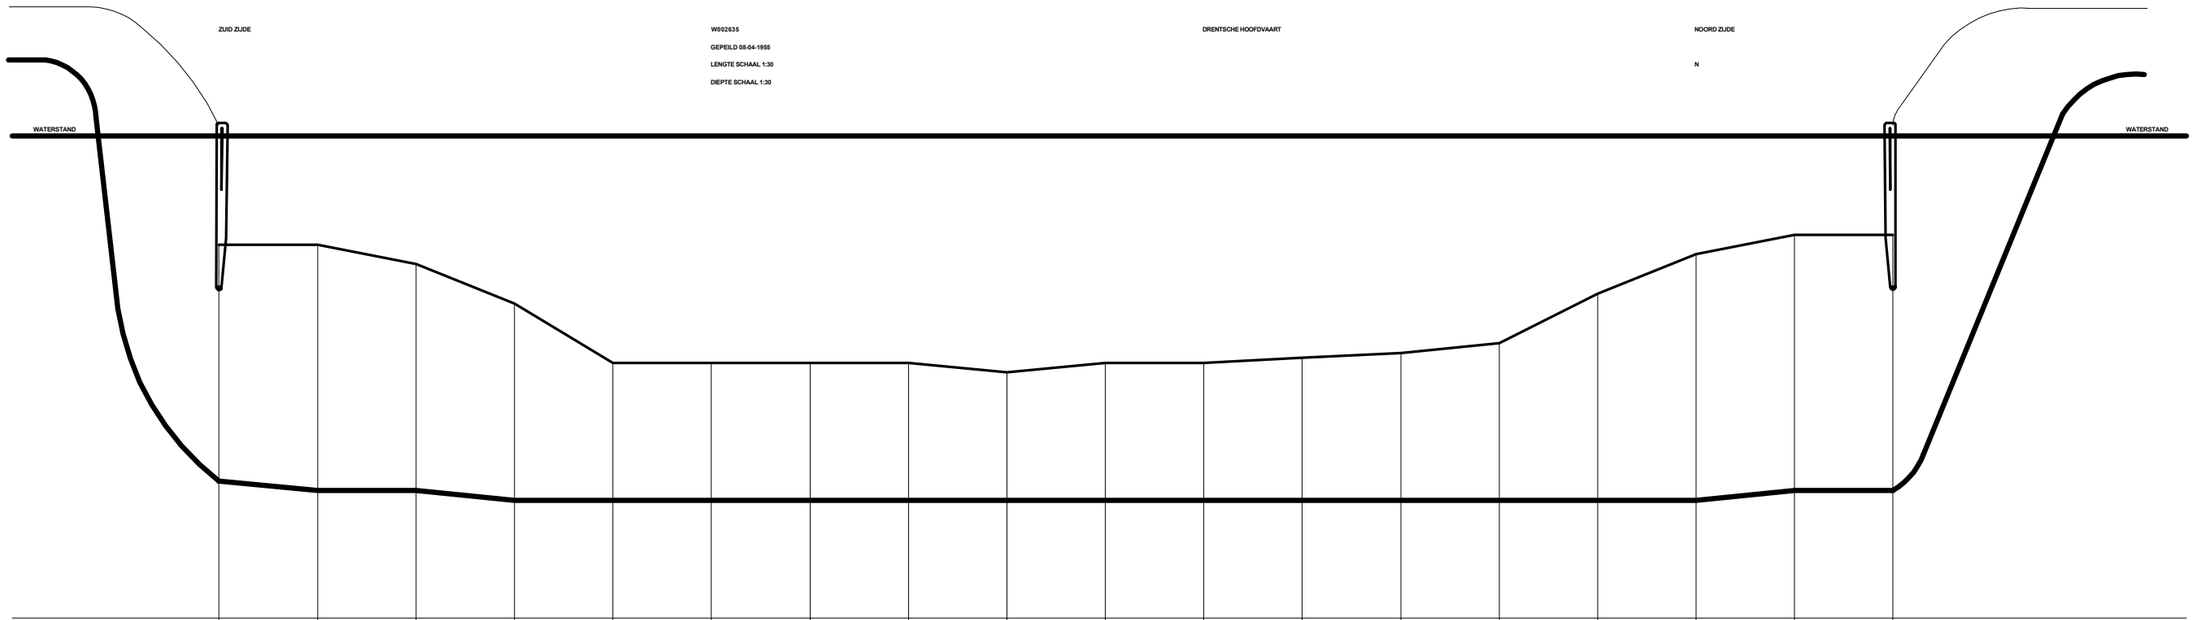

BODEM T.O.V. WATERSTAND	1.10	1.10	1.30	1.70	2.30	2.30	2.30	2.30	2.40	2.30	2.30	2.25	2.20	2.10	1.60	1.20	1.00	1.00
KABEL T.O.V. WATERSTAND	3.60	3.60	3.60	3.70	3.70	3.70	3.70	3.70	3.70	3.70	3.70	3.70	3.70	3.70	3.70	3.70	3.60	3.60
AFSTAND UIT HET NULPUNT	0.00	1.00	2.00	3.00	4.00	5.00	6.00	7.00	8.00	9.00	10.00	11.00	12.00	13.00	14.00	15.00	16.00	17.00

TELECOM NETVLAK

ASN

WATERKRUISING

Komt voor in

2290.55675

CGB NAAM: ASN-C

W002635

Copyright © KPN B.V. All Rights Reserved.

Tekening Type	Waterkruising
Formaat	A3
Naam	W002635
Meldnummer	20O082054
Datum	16 sep 2020
Geprint door	KPN Klic-WION
Detailnaam	DRENTSCHE HOOFDVAART
Peildatum	4 aug 1955