


Lasgegevens KPN


STRAAT : Hoofdvaartsweg
 HUISNUMMER : 190-A
 POSTCODE : 9406XG
 WOONPLAATS : ASSEN
 CGB-CODE : Asn-Lld
 IK-VOLGNUMMER: 1

PLAATS INVOERING:
 IK-PLAATS : RL

AK-HUISNUMMER: 190-A
 AK-POSTCODE : 9406XG
 AK-PLAATS : RV 840
 LAS-PLAATS : RL 940
 LAS-TYPE : KH
 LAS-DATUM : 19920214

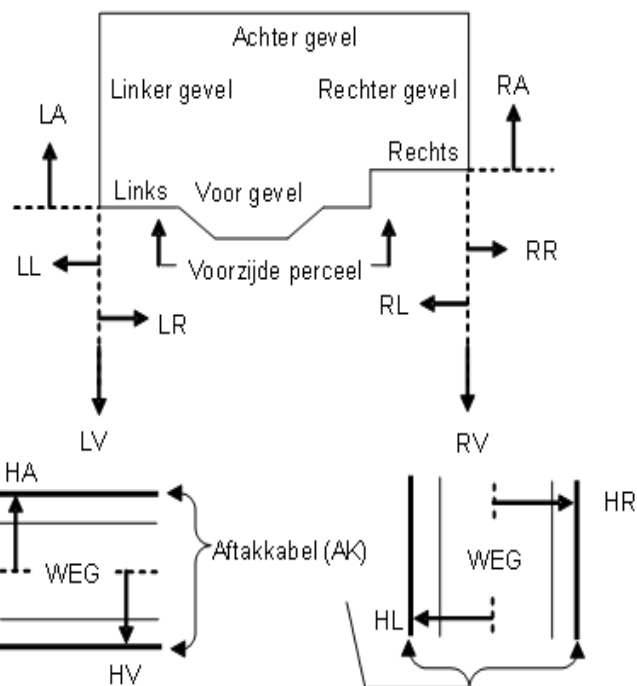

Voorbeeld

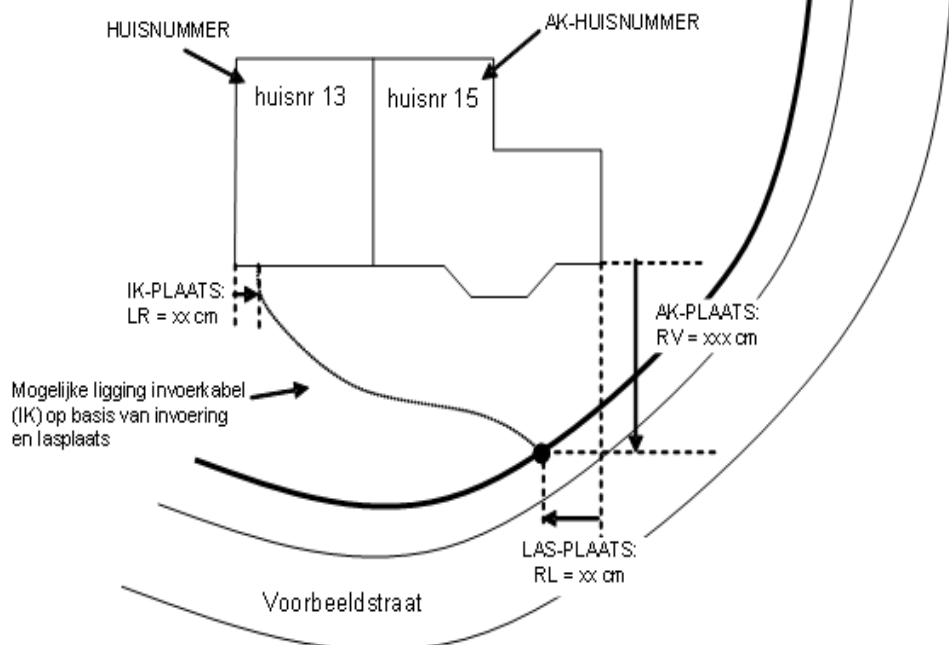

Legenda:

LV = Links naar Voor	RV = Rechts naar Voor	HV = Hart weg naar Voor	VG = Voor gevel
LA = Links naar Achter	RA = Rechts naar Achter	HA = Hart weg naar Achter	AG = Achter gevel
LL = Links naar Links	RL = Rechts naar Link	HL = Hart weg naar Links	LG = Linker gevel
LR = Links naar Rechts	RR = Rechts naar Rechts	HR = Hart weg naar Rechts	RG = Rechter gevel

Toelichting op ligginggegevens per invoerkabel:

IK-plaats = Plaats waar de invoerkabel het perceel binnentreedt.

AK-plaats = Ligging van de Aftakkabel in centimeters vanuit de aangegeven hoek.

Las-Plaats = Aantal centimeters vanuit de aangegeven hoek tot aan het punt waar de invoerkabel verbonden (las) is met de aftakkabel.


Alle maten zijn in centimeters

Lasgegevens KPN


STRAAT : Hoofdvaartsweg
 HUISNUMMER : 190-C
 POSTCODE : 9406XG
 WOONPLAATS : ASSEN
 CGB-CODE : Asn-Lld
 IK-VOLGNUMMER: 1

PLAATS INVOERING:
 IK-PLAATS : RL

AK-HUISNUMMER: 190-C
 AK-POSTCODE : 9406XG
 AK-PLAATS : RV 920
 LAS-PLAATS : RL 010
 LAS-TYPE : KH
 LAS-DATUM : 19920214

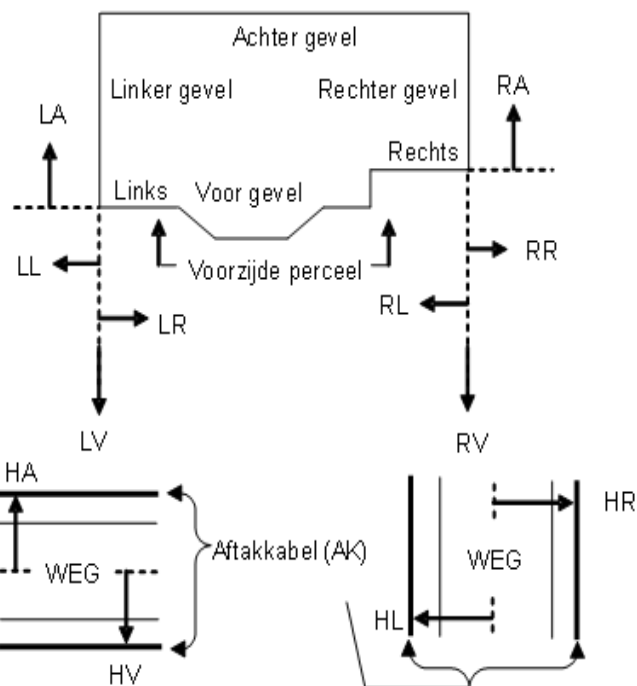

Voorbeeld

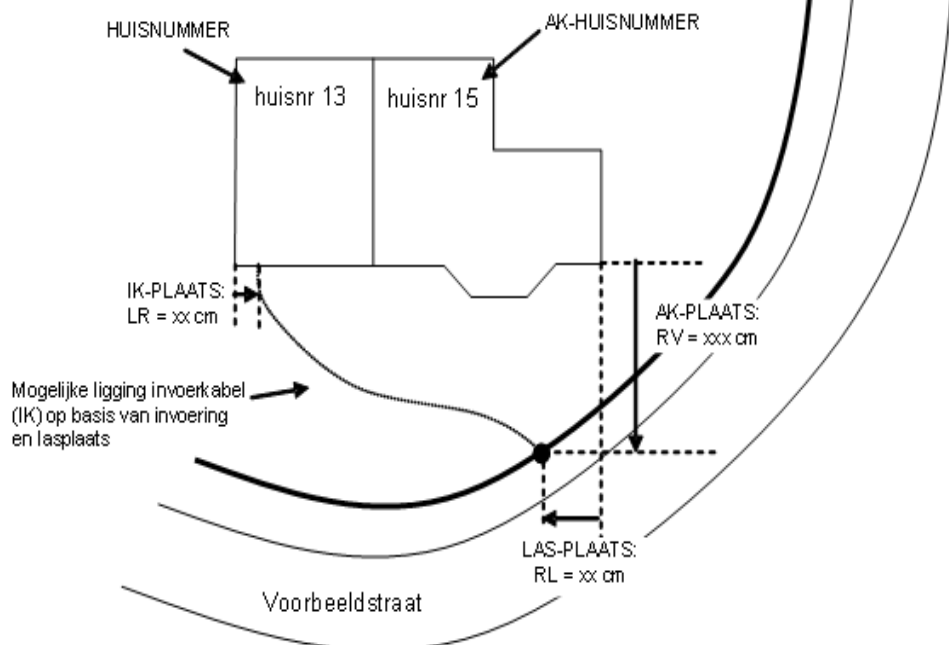

Legenda:

LV = Links naar Voor	RV = Rechts naar Voor	HV = Hart weg naar Voor	VG = Voor gevel
LA = Links naar Achter	RA = Rechts naar Achter	HA = Hart weg naar Achter	AG = Achter gevel
LL = Links naar Links	RL = Rechts naar Link	HL = Hart weg naar Links	LG = Linker gevel
LR = Links naar Rechts	RR = Rechts naar Rechts	HR = Hart weg naar Rechts	RG = Rechter gevel

Toelichting op ligginggegevens per invoerkabel:

IK-plaats = Plaats waar de invoerkabel het perceel binnentreedt.

AK-plaats = Ligging van de Aftakkabel in centimeters vanuit de aangegeven hoek.

Las-Plaats = Aantal centimeters vanuit de aangegeven hoek tot aan het punt waar de invoerkabel verbonden (las) is met de aftakkabel.


Alle maten zijn in centimeters

Lasgegevens KPN


STRAAT : Hoofdvaartsweg
 HUISNUMMER : 190-B
 POSTCODE : 9406XG
 WOONPLAATS : ASSEN
 CGB-CODE : Asn-Lld
 IK-VOLGNUMMER: 1

PLAATS INVOERING:
 IK-PLAATS : RA

AK-HUISNUMMER: 190-B
 AK-POSTCODE : 9406XG
 AK-PLAATS : RV 600
 LAS-PLAATS : RR 130
 LAS-TYPE : KH
 LAS-DATUM : 19920214

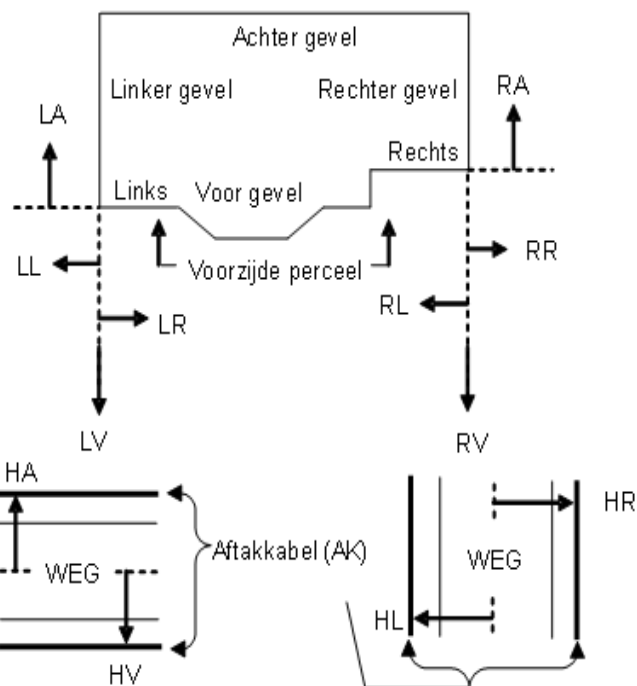

Voorbeeld

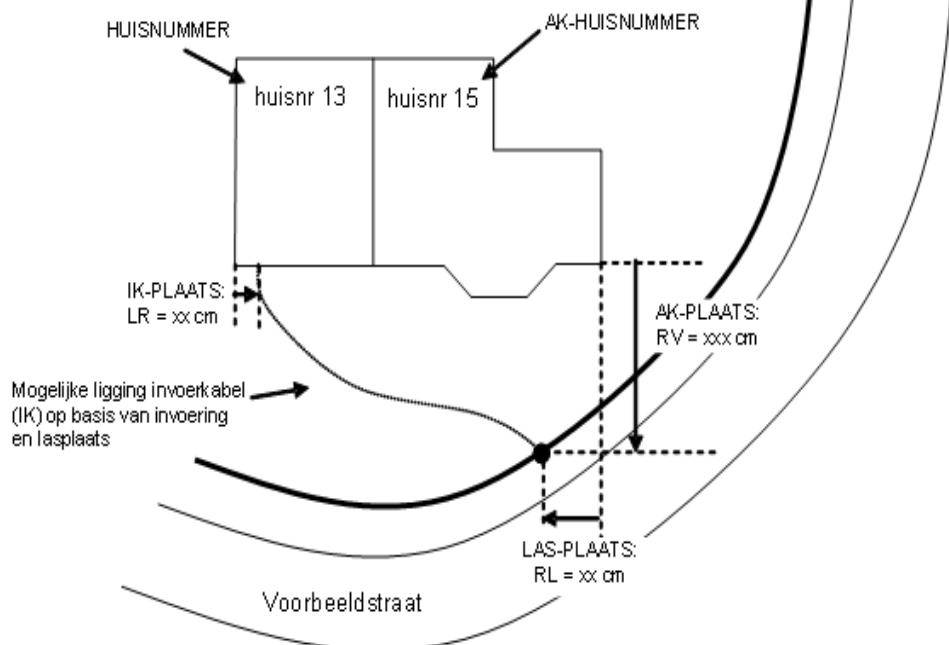

Legenda:

LV = Links naar Voor	RV = Rechts naar Voor	HV = Hart weg naar Voor	VG = Voor gevel
LA = Links naar Achter	RA = Rechts naar Achter	HA = Hart weg naar Achter	AG = Achter gevel
LL = Links naar Links	RL = Rechts naar Link	HL = Hart weg naar Links	LG = Linker gevel
LR = Links naar Rechts	RR = Rechts naar Rechts	HR = Hart weg naar Rechts	RG = Rechter gevel

Toelichting op ligginggegevens per invoerkabel:

IK-plaats = Plaats waar de invoerkabel het perceel binnentreedt.

AK-plaats = Ligging van de Aftakkabel in centimeters vanuit de aangegeven hoek.

Las-Plaats = Aantal centimeters vanuit de aangegeven hoek tot aan het punt waar de invoerkabel verbonden (las) is met de aftakkabel.

Alle maten zijn in centimeters