


Cgb-nummer **592004** UTS **LLD** Woonplaats **ASSEN** Straatnaam **RIBESHAGE** Postcode **9408EB** Huisnr **32** Lasnr  
 Lasmof **FN 200** Firma **VWNB** Bestrating **Vast (asfalt, betonplaat etc.)** Opmerkingen  
 Lasbehuizing **MO1** Lasser **Bam Infra GJ Veenstra** Los (tegels, klinkers etc.) **15-12-2006**  
 Lastechniek **Wurg** Datum **14-11-2006** **Geen (zand, grinde etc.)**

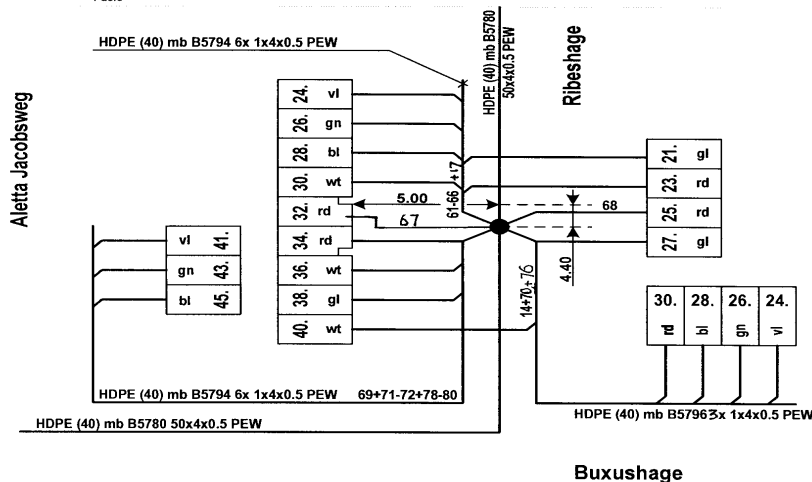

Td 127 - 97 5560

Detailblad behorend bij

Postcode : 9408EB

A - lasnummer :

Huisnummer : 32

|           |           |         |          |         |         |         |           |  |  |  |  |  |  |
|-----------|-----------|---------|----------|---------|---------|---------|-----------|--|--|--|--|--|--|
| straat    | Ribeshage |         |          |         |         |         | straat    |  |  |  |  |  |  |
| huisnr    | 23        | 30      | 21       | 28      | 26      | 24      | huisnr    |  |  |  |  |  |  |
| buislabel | RV 10,10  | LV 4,80 | LV 10,00 | RV 4,80 | LV 4,80 | RV 4,80 | buislabel |  |  |  |  |  |  |
| Y-kopp    | RR 2,30   | LL 1,40 | LL 1,80  | RR 1,50 | LL 1,20 | RR 1,80 | Y-kopp    |  |  |  |  |  |  |
| invoer    | RA 6,30   | LA 4,70 | LA 6,20  | RA 4,70 | LA 4,70 | RA 4,70 | invoer    |  |  |  |  |  |  |

|           |           |         |         |         |         |                  |           |        |  |  |  |  |  |
|-----------|-----------|---------|---------|---------|---------|------------------|-----------|--------|--|--|--|--|--|
| straat    | Ribeshage |         |         |         |         | Aletta Jacobsweg |           | straat |  |  |  |  |  |
| huisnr    | 34        | 36      | 38      | 45      | 43      | 41               | huisnr    |        |  |  |  |  |  |
| buislabel | LV 4,90   | RV 5,00 | RV 5,10 | RV 6,00 | LV 6,00 | LV 6,10          | buislabel |        |  |  |  |  |  |
| Y-kopp    | LL 0,70   | LL 1,10 | LL 0,50 | RR 2,00 | RR 2,00 | RR 1,30          | Y-kopp    |        |  |  |  |  |  |
| invoer    | LA 4,70   | RL 2,80 | RL 2,60 | RA 4,90 | LA 4,90 | RA 3,40          | invoer    |        |  |  |  |  |  |

|           |           |         |         |         |         |           |           |        |  |  |  |  |  |
|-----------|-----------|---------|---------|---------|---------|-----------|-----------|--------|--|--|--|--|--|
| straat    | Ribeshage |         |         |         |         | Buxushage |           | straat |  |  |  |  |  |
| huisnr    | 27        | 40      | 30      | 28      | 26      | 24        | huisnr    |        |  |  |  |  |  |
| buislabel | RV 10,10  | RV 5,10 | RV 5,80 | LV 4,10 | RV 4,10 | LV 6,50   | buislabel |        |  |  |  |  |  |
| Y-kopp    | RR 1,70   | RR 1,70 | RR 0,60 | LL 2,50 | RR 1,70 | LL 1,10   | Y-kopp    |        |  |  |  |  |  |
| invoer    | RA 6,10   | RA 4,30 | RA 6,30 | LA 6,50 | RA 6,80 | LA 6,90   | invoer    |        |  |  |  |  |  |

|           |           |         |  |  |  |  |           |  |  |  |  |  |  |
|-----------|-----------|---------|--|--|--|--|-----------|--|--|--|--|--|--|
| straat    | Ribeshage |         |  |  |  |  | straat    |  |  |  |  |  |  |
| huisnr    | 25        | 32      |  |  |  |  | huisnr    |  |  |  |  |  |  |
| buislabel | LV 9,90   | RV 4,90 |  |  |  |  | buislabel |  |  |  |  |  |  |
| Y-kopp    | LL 1,40   | RL 4,80 |  |  |  |  | Y-kopp    |  |  |  |  |  |  |
| invoer    | LA 5,20   | RA 4,70 |  |  |  |  | invoer    |  |  |  |  |  |  |

|           |  |  |  |  |  |  |           |  |  |  |  |  |  |
|-----------|--|--|--|--|--|--|-----------|--|--|--|--|--|--|
| straat    |  |  |  |  |  |  | straat    |  |  |  |  |  |  |
| huisnr    |  |  |  |  |  |  | huisnr    |  |  |  |  |  |  |
| buislabel |  |  |  |  |  |  | buislabel |  |  |  |  |  |  |
| Y-kopp    |  |  |  |  |  |  | Y-kopp    |  |  |  |  |  |  |
| invoer    |  |  |  |  |  |  | invoer    |  |  |  |  |  |  |

