


Lasgegevens KPN


STRAAT : Steurstraat
 HUISNUMMER : 32
 POSTCODE : 9408GL
 WOONPLAATS : ASSEN
 CGB-CODE : Asn-Lld
 IK-VOLGNUMMER: 1

PLAATS INVOERING:
 IK-PLAATS : FLASHNET

AK-HUISNUMMER: 9
 AK-POSTCODE : 9408GD
 AK-PLAATS : -
 LAS-PLAATS : -
 LAS-TYPE : M01
 LAS-DATUM : -

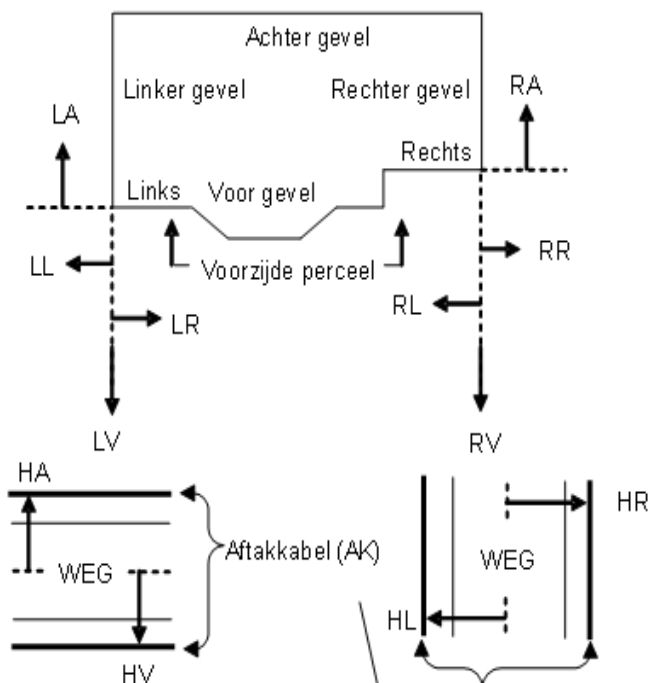

Voorbeeld

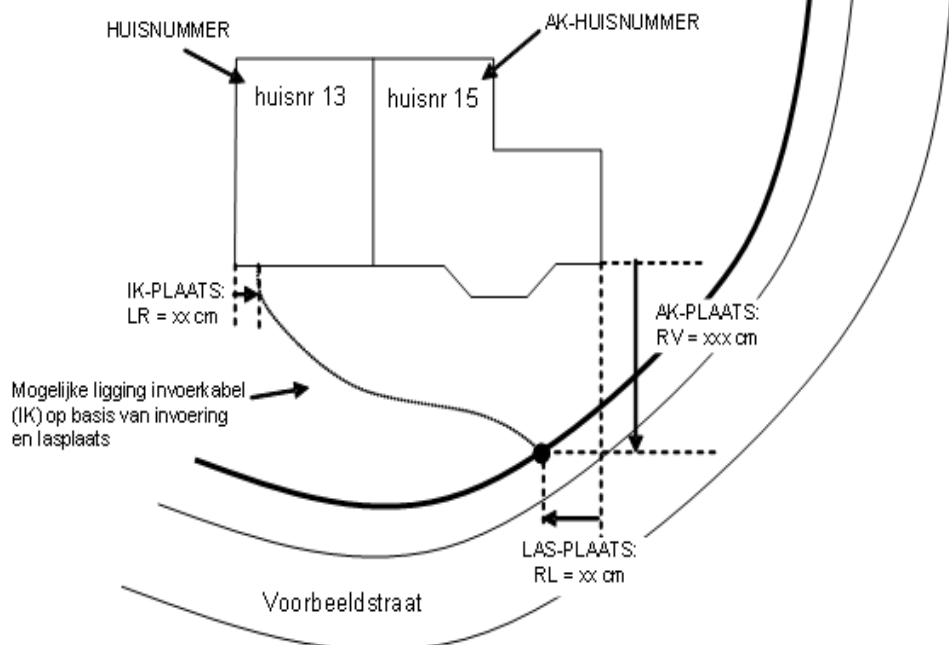

Legenda:

LV = Links naar Voor	RV = Rechts naar Voor	HV = Hart weg naar Voor	VG = Voor gevel
LA = Links naar Achter	RA = Rechts naar Achter	HA = Hart weg naar Achter	AG = Achter gevel
LL = Links naar Links	RL = Rechts naar Link	HL = Hart weg naar Links	LG = Linker gevel
LR = Links naar Rechts	RR = Rechts naar Rechts	HR = Hart weg naar Rechts	RG = Rechter gevel

Toelichting op ligginggegevens per invoerkabel:

IK-plaats = Plaats waar de invoerkabel het perceel binnentreedt.

AK-plaats = Ligging van de Aftakkabel in centimeters vanuit de aangegeven hoek.

Las-Plaats = Aantal centimeters vanuit de aangegeven hoek tot aan het punt waar de invoerkabel verbonden (las) is met de aftakkabel.

Alle maten zijn in centimeters