

|                                                                                   |                                                                               |                       |
|-----------------------------------------------------------------------------------|-------------------------------------------------------------------------------|-----------------------|
| TELEFOONNET <i>Assen (LLD)</i>                                                    | STAATSBEDRIJF DER PTT                                                         | SCHETS NR <i>8-1</i>  |
| LAATS <i>Bovensluisde</i>                                                         | <i>Norgervaart</i>                                                            | DOOR DKL IN TE VULLEN |
| aansluitingsoort* <i>Spitskas</i><br>techte-les* <i>Buis</i><br>indias* <i>KR</i> | Toezichtsman<br>Naam van de lasser <i>H. Ervanden</i><br>Datum <i>12-4-94</i> |                       |
| Doorhalen wat niet bedoeld wordt                                                  |                                                                               |                       |

Technical drawing showing cable layout with dimensions and labels. Dimensions include 1x2, 700, 440, 112, 22m, 12x4x0.5, 5x4x0.6 Dr, and 5x4x0.6 Dr. Labels include 'Para 1' and 'Norgervaart'. A box on the right contains cable specifications: AK: LV 290, LAS: LR 600, L.M.: LR 700, BLAD NR: FB.


|   |                                                  |
|---|--------------------------------------------------|
| Plaats van invoering aangeven<br>Bij geknipte aftakkingen met een pijltje de spreekrichting aangeven<br>Bij elke kabel vermelden: aantal groepen of dubbeladers, de aderdikte, merkband, de soort van pantsing en de | Nummer van de aders in de toevoerkabel<br>Z.O.Z. |
|---|--------------------------------------------------|

## Lasgegevens KPN


STRAAT : Norgervaart  
 HUISNUMMER : 1-A  
 POSTCODE : 9421TD  
 WOONPLAATS : BOVENSMILDE  
 CGB-CODE : Asn-Lld  
 IK-VOLGNUMMER: 1

PLAATS INVOERING:  
 IK-PLAATS : RA 300

AK-HUISNUMMER: 1  
 AK-POSTCODE : 9421TD  
 AK-PLAATS : LV 360  
 LAS-PLAATS : LR 560  
 LAS-TYPE : YH  
 LAS-DATUM : 19900417

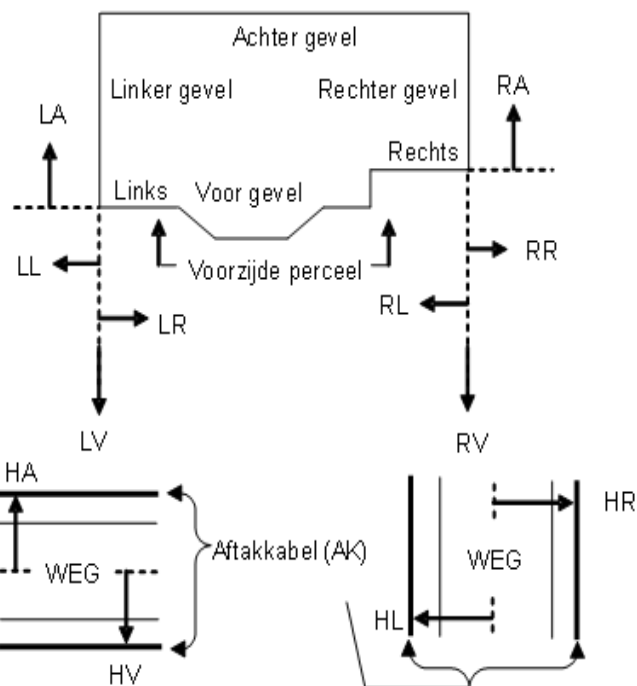

## Voorbeeld

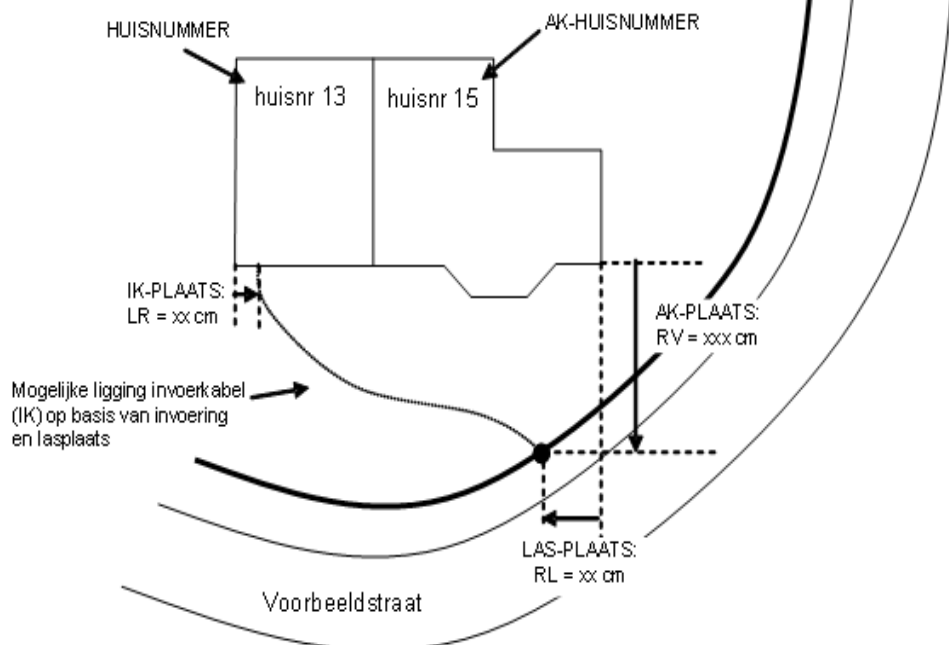

### Legenda:

|                        |                         |                           |                    |
|------------------------|-------------------------|---------------------------|--------------------|
| LV = Links naar Voor   | RV = Rechts naar Voor   | HV = Hart weg naar Voor   | VG = Voor gevel    |
| LA = Links naar Achter | RA = Rechts naar Achter | HA = Hart weg naar Achter | AG = Achter gevel  |
| LL = Links naar Links  | RL = Rechts naar Link   | HL = Hart weg naar Links  | LG = Linker gevel  |
| LR = Links naar Rechts | RR = Rechts naar Rechts | HR = Hart weg naar Rechts | RG = Rechter gevel |

### Toelichting op ligginggegevens per invoerkabel:

IK-plaats = Plaats waar de invoerkabel het perceel binnentreedt.

AK-plaats = Ligging van de Aftakkabel in centimeters vanuit de aangegeven hoek.

Las-Plaats = Aantal centimeters vanuit de aangegeven hoek tot aan het punt waar de invoerkabel verbonden (las) is met de aftakkabel.

Alle maten zijn in centimeters