


Telefoonnet NORGERVAART Plaats BOVENSMILDE Nummer 1-6 Straatnaam NORGERVAART 6

Perceelnr. 6 Type lasmof KH Lengte ik invoerkabel Plaats lasdop Toestand invoerkabel Naam lesser VERKLEY Naam toezichtman B.BOSMA Datum '89 Soort bestrating

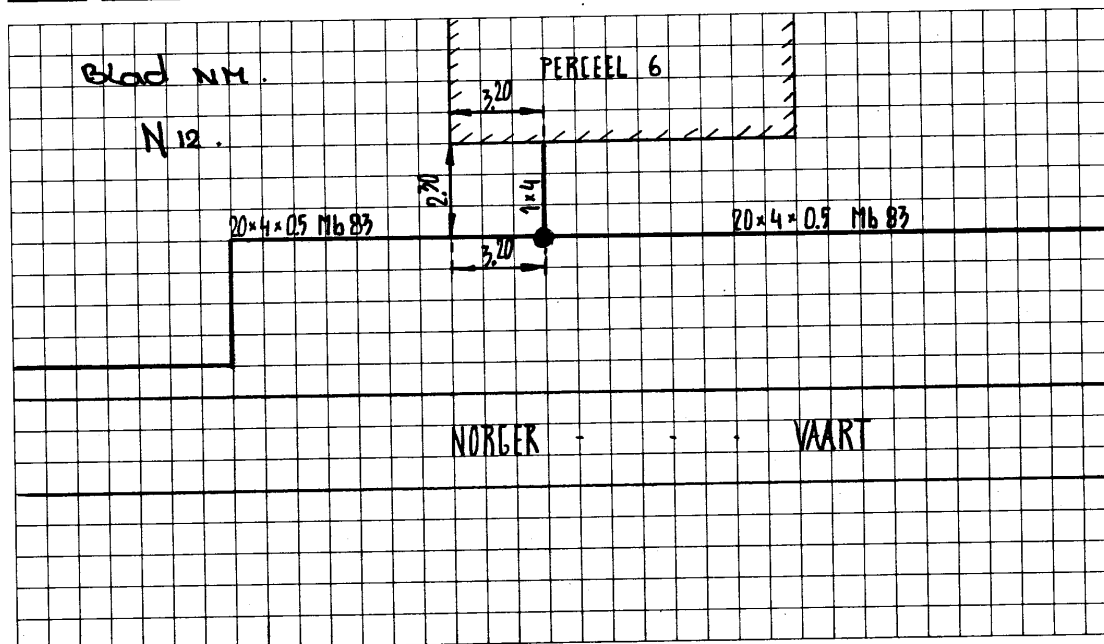

Td 127 - 97 5350

¹ Letter A en volgnummer(s) uit de A-lassenreeks of aknr/sgnr en huisnummer als sprake is van een B-las.