



Cgb-nummer 592004 Gemeente (Plaats) Assen Postcode 9406 XG Straatnaam Hoofdvaartsweg Huisnr 170 Lasnr
 Lasmof Lengte IK Plaats IS/RA Lasser Datum Bestrating Opmerkingen
 k21 26 m 6x4x0,5 R. Geenen 14-07-99 B
 k21

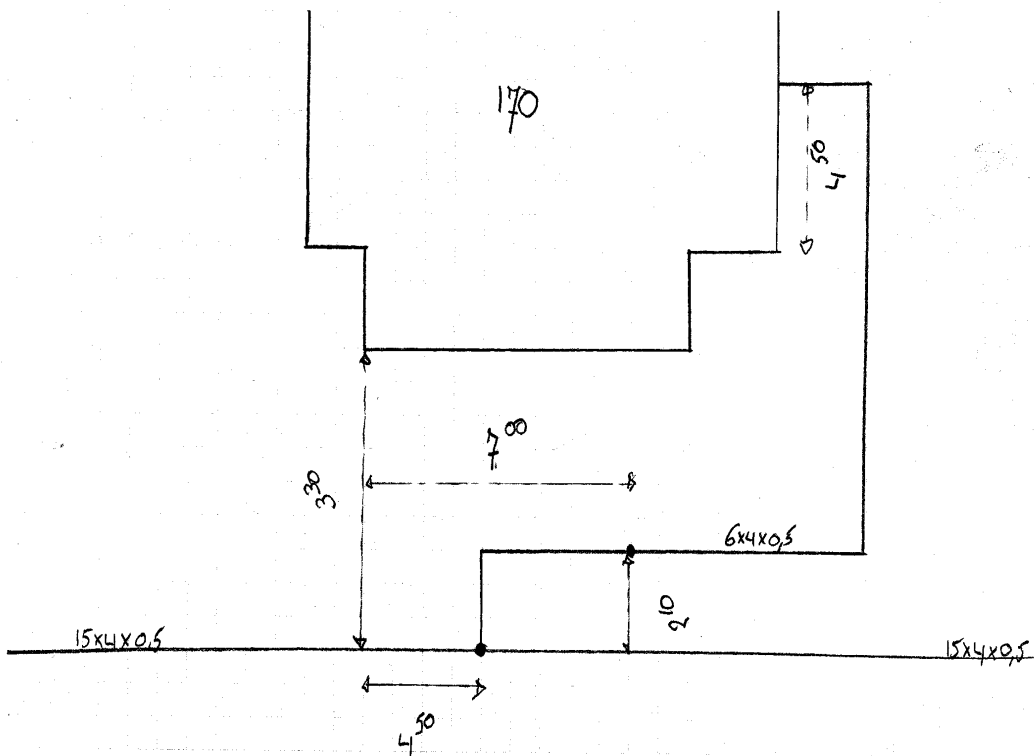

TELEFOONNET Assen (LLD) STAATSBEDRIJF DER PTT SCHETS NR 10-170
 PLAATS Assen Noofdvaartsweg 170 DOOR DKL IN TE VULLEN

Huissluitinglas*	Splitlas*	Toezihtsman	J. Goselink
Rechte las*	Buis*	Naam van de lasser	B. Blauw
Eindlas*	YDI	Datum	30-6-54

*Doorhalen wat niet bedoeld wordt

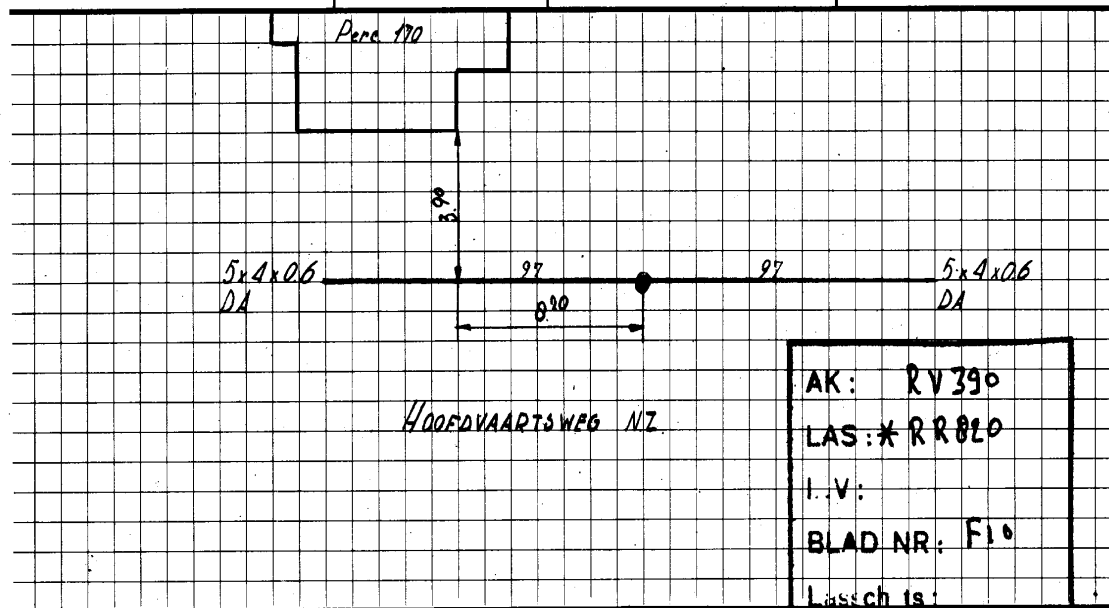

Plaats van invoering aangeven
 Bij geknipte aftaklassen met een pijltje de spreekrichting aangeven
 Bij elke kabel vermelden: aantal groepen of dubbeladers, de aderdikte, merkband, de soort van pantsring en de nummers van de aders in de toevoerkabel
 Td 127 - O 652-54


200082054

Lasgegevens KPN


STRAAT : Hoofdvaartsweg
 HUISNUMMER : 170
 POSTCODE : 9406XG
 WOONPLAATS : ASSEN
 CGB-CODE : Asn-Lld
 IK-VOLGNUMMER: 1

PLAATS INVOERING:
 IK-PLAATS : LR 570

AK-HUISNUMMER: 170
 AK-POSTCODE : 9406XG
 AK-PLAATS : -
 LAS-PLAATS : -
 LAS-TYPE : KR1
 LAS-DATUM : 19990714

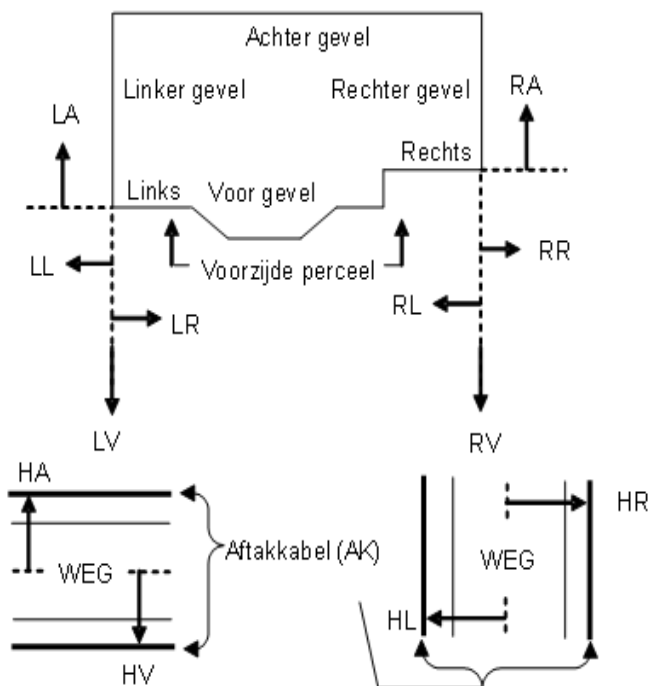

Voorbeeld

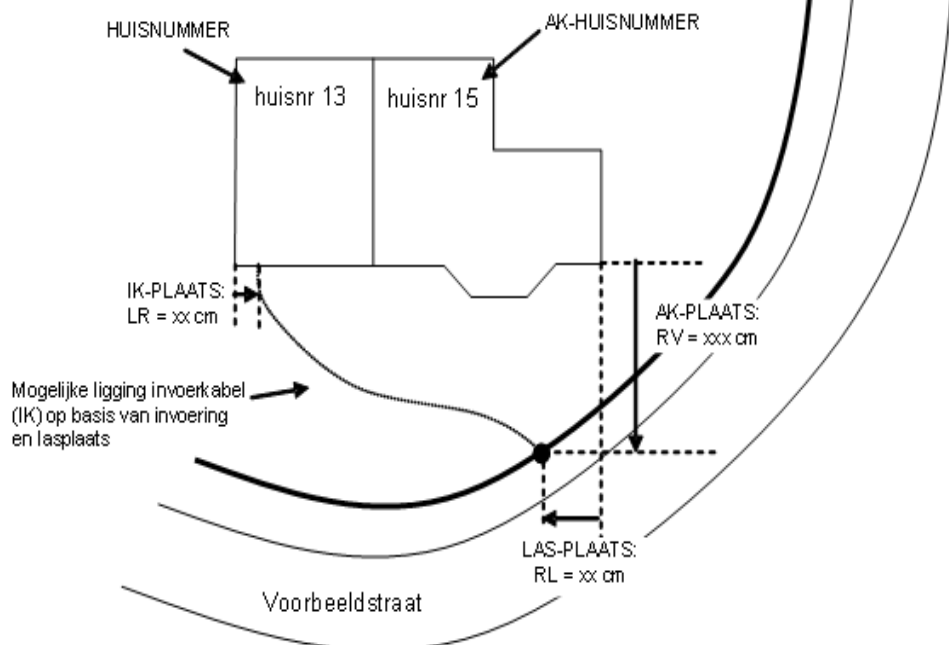

Legenda:

LV = Links naar Voor	RV = Rechts naar Voor	HV = Hart weg naar Voor	VG = Voor gevel
LA = Links naar Achter	RA = Rechts naar Achter	HA = Hart weg naar Achter	AG = Achter gevel
LL = Links naar Links	RL = Rechts naar Link	HL = Hart weg naar Links	LG = Linker gevel
LR = Links naar Rechts	RR = Rechts naar Rechts	HR = Hart weg naar Rechts	RG = Rechter gevel

Toelichting op ligginggegevens per invoerkabel:

IK-plaats = Plaats waar de invoerkabel het perceel binnentreedt.

AK-plaats = Ligging van de Aftakkabel in centimeters vanuit de aangegeven hoek.

Las-Plaats = Aantal centimeters vanuit de aangegeven hoek tot aan het punt waar de invoerkabel verbonden (las) is met de aftakkabel.

Alle maten zijn in centimeters