



Boring ZDV-01-GB06
Dwarsprofiel

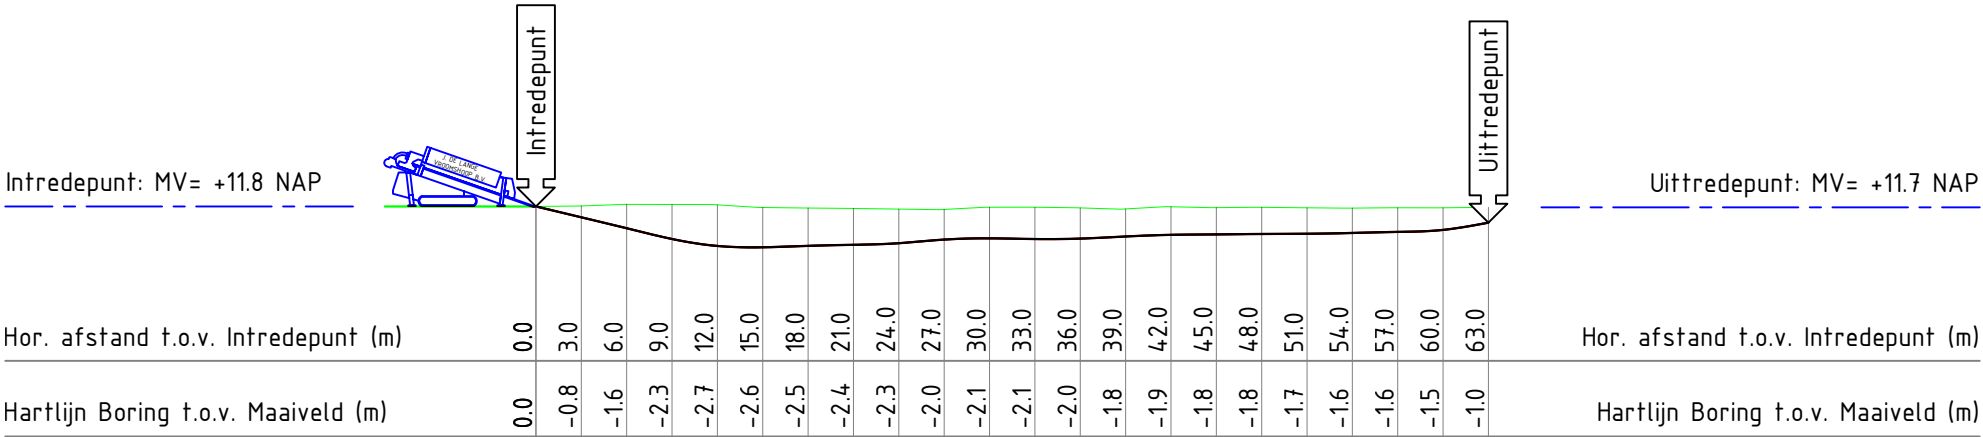

1:500

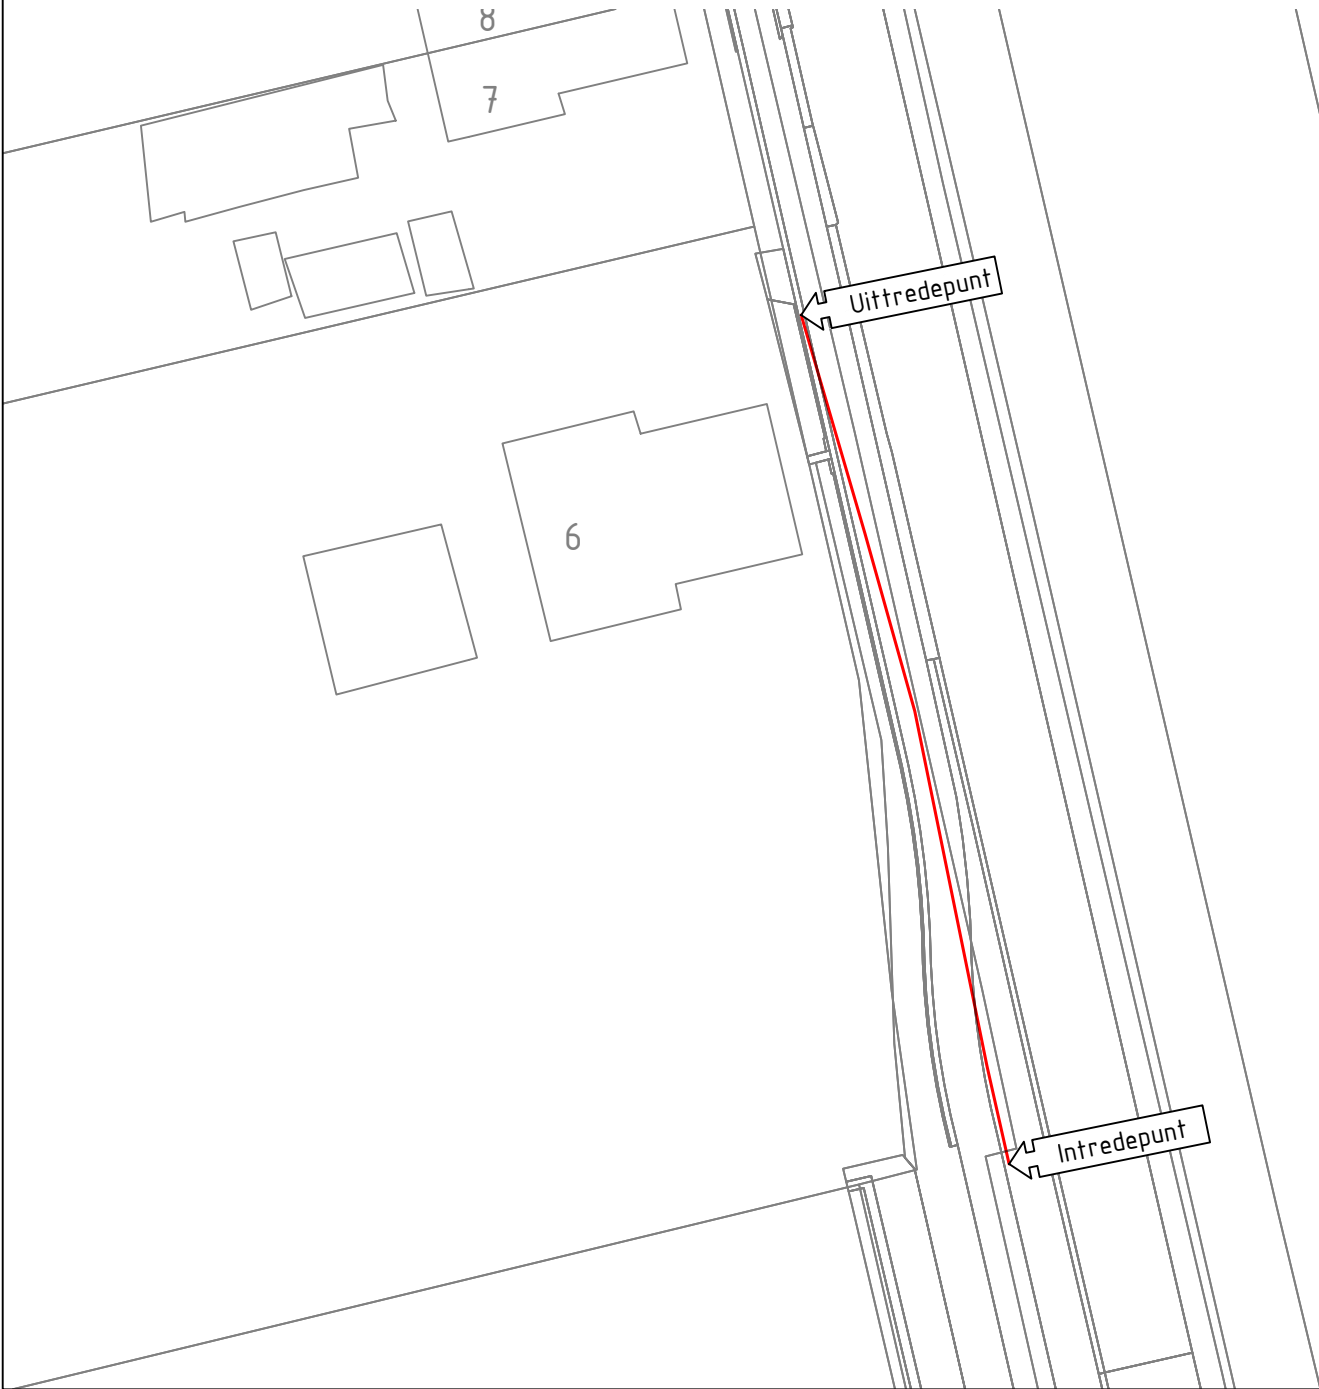

BORING 112: COÖRDINATEN LIJST OP BASIS VAN RD-GRID DIGITALE ONDERGROND			
	X	Y	Z (NAP)
INTREDEPUNT	229035.738	557525.388	+11.80
UITTREDEPUNT	229021.981	557581.524	+11.74

Project:	FtH Noordenveld Zuid West, (ZDV - 1a - EVP 0702); Norgervaart 8, te Bovensmilde		
Lengte boring:	63 m ¹		
Diameter:	HDPE Ø50mm + 7x14/10mm + 12x7/4mm		
Status:	Revisie gestuurde boring		
Opmerkingen:			
Opdrachtgever:	Cogas BAM Infra Telecom B.V.	Projectnummer:	B17-019
		Tekenaar:	WB
		Gecontroleerd:	-
J. de Lange vroomshoop b.v. gestuurde boringen en raketboringen Amerikalaan 31 7681 NB Vroomshoop Tel: 0546-644454 www.jdelangevroomshoopbv.nl		Datum getekend:	09-06-2017
		Datum gewijzigd:	
		Papier formaat:	A3
		Maateenheid:	m ¹
		Schaal:	1:500
		Boornummer:	ZDV-01-GB06

1:500