




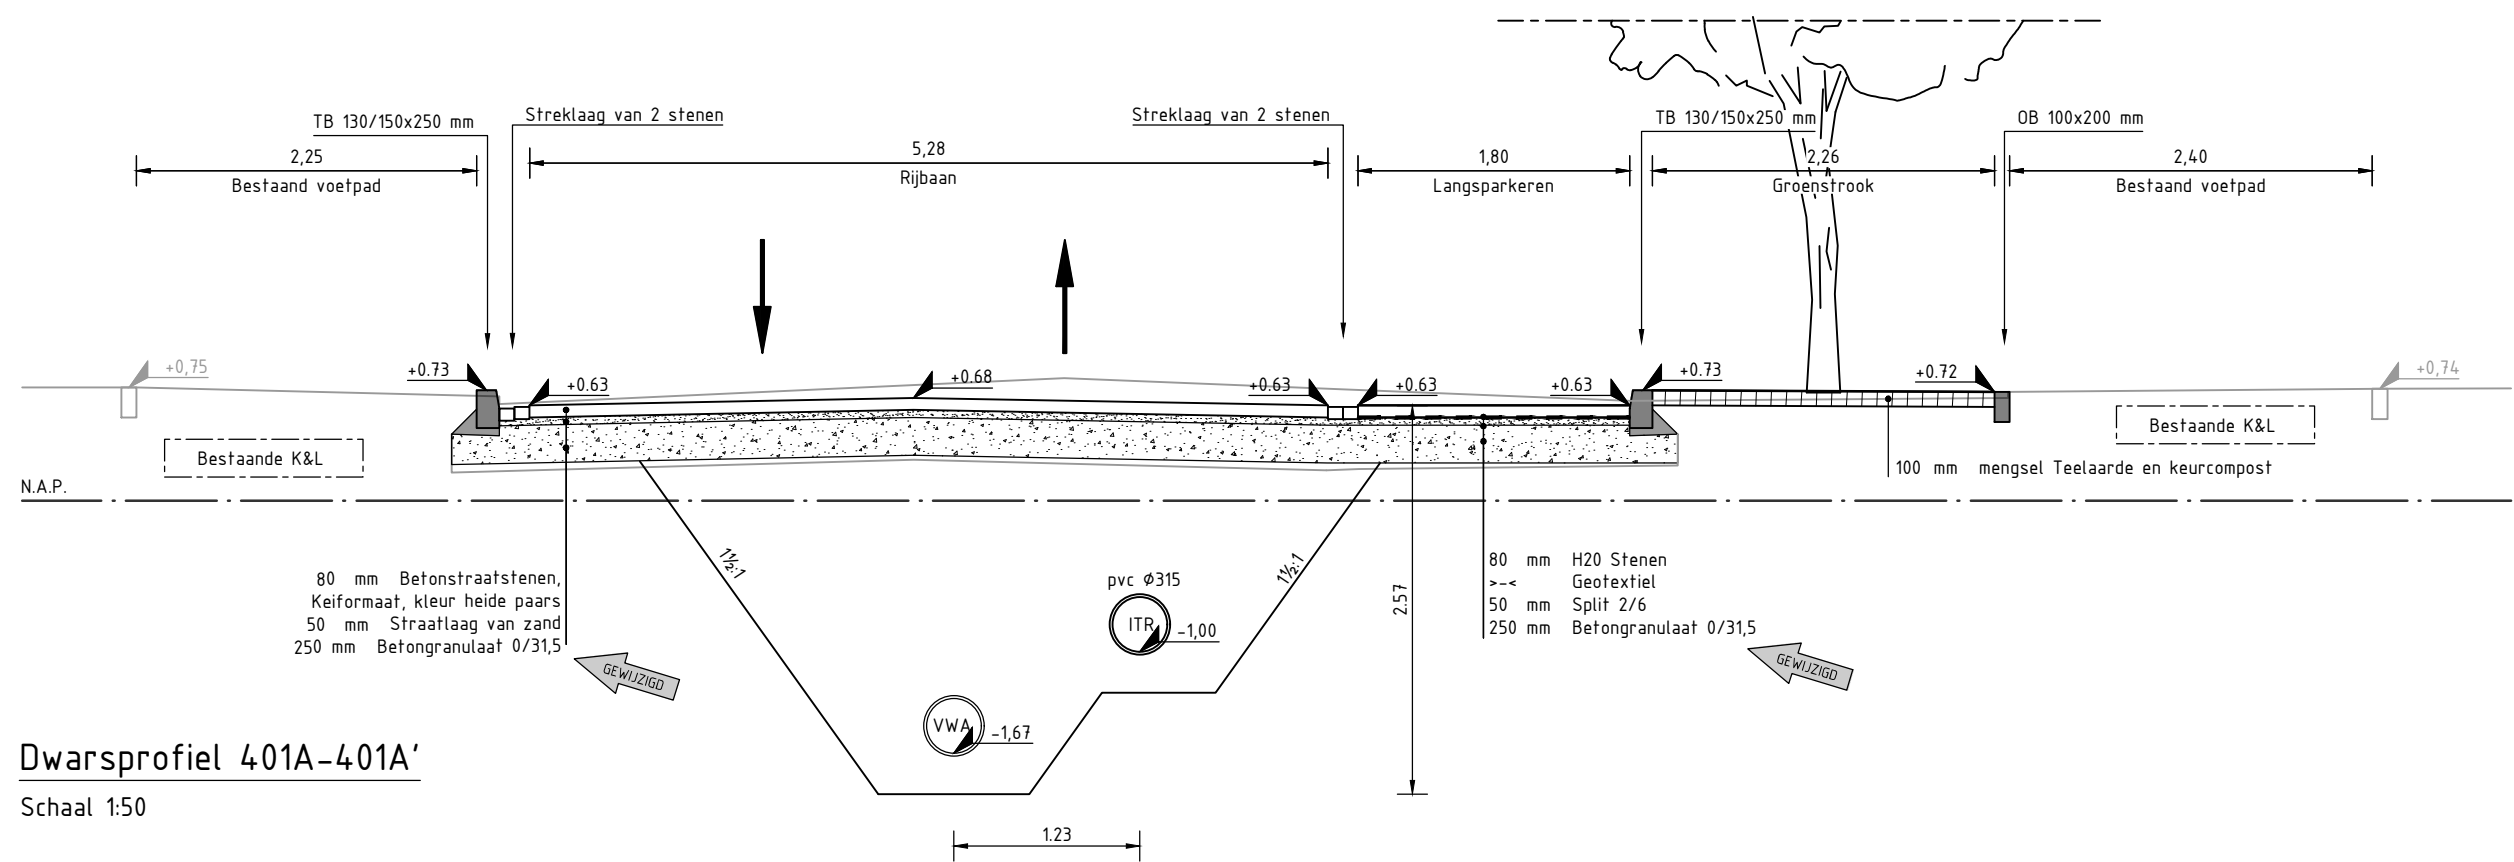


Dwarsprofiel 401A-401A'
Schaal 1:50

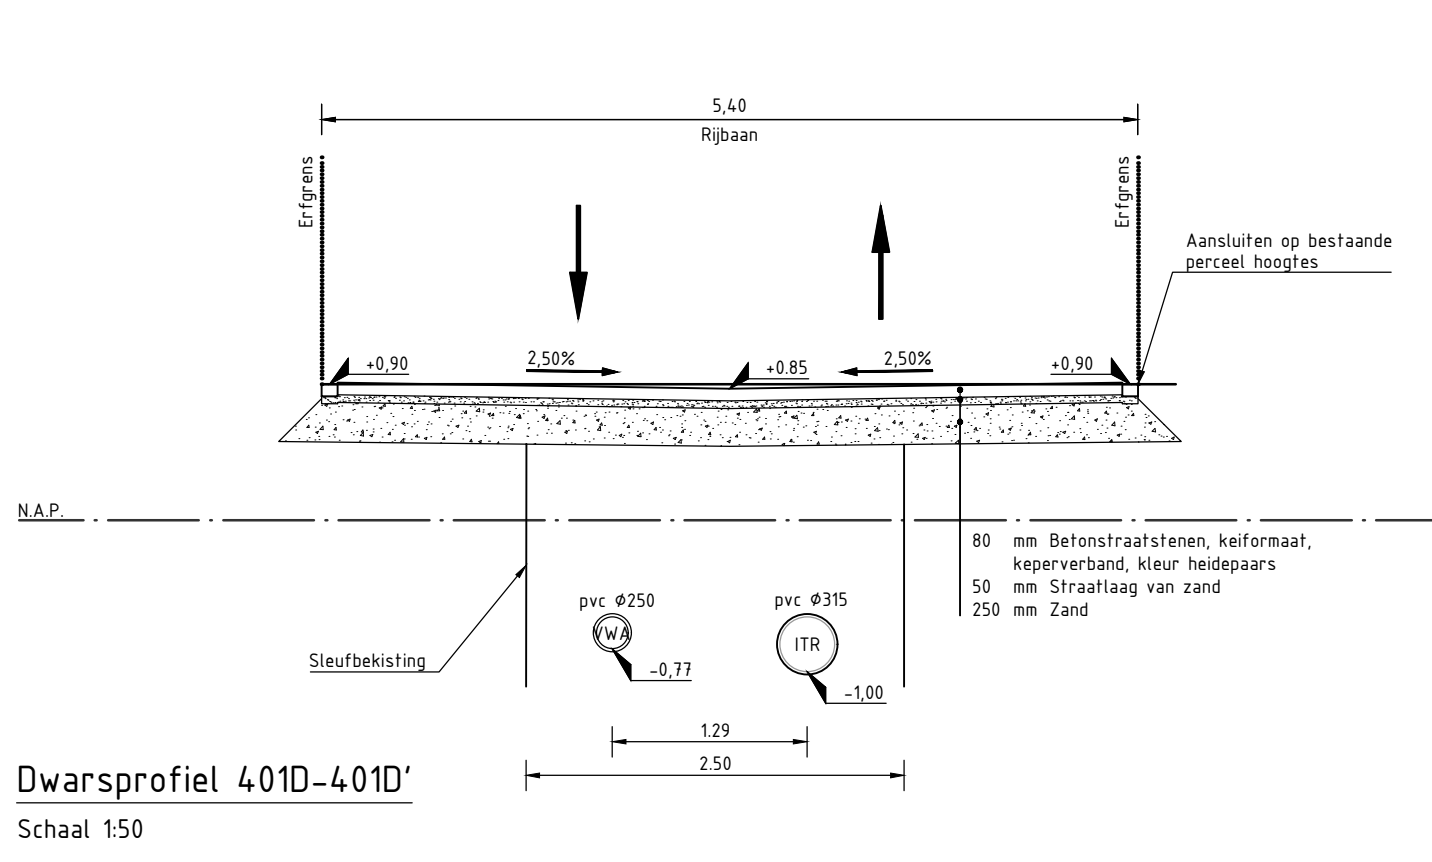


Dwarsprofiel 401D-401D'
Schaal 1:50

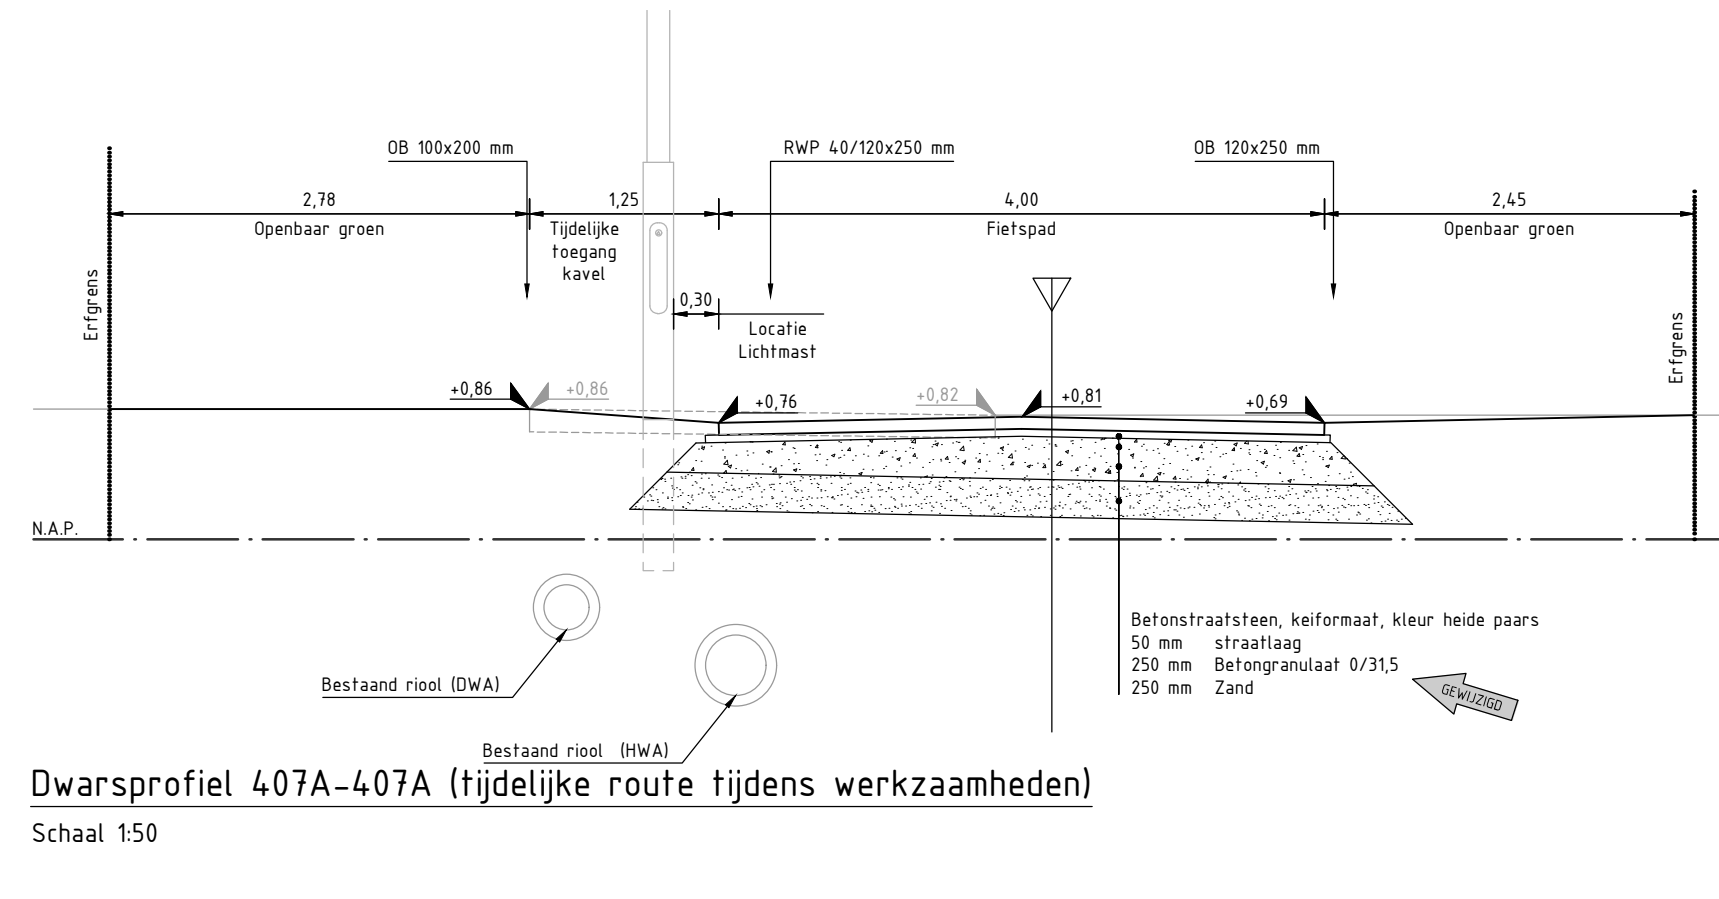


Dwarsprofiel 407A-407A' (tijdelijke route tijdens werkzaamheden)
Schaal 1:50

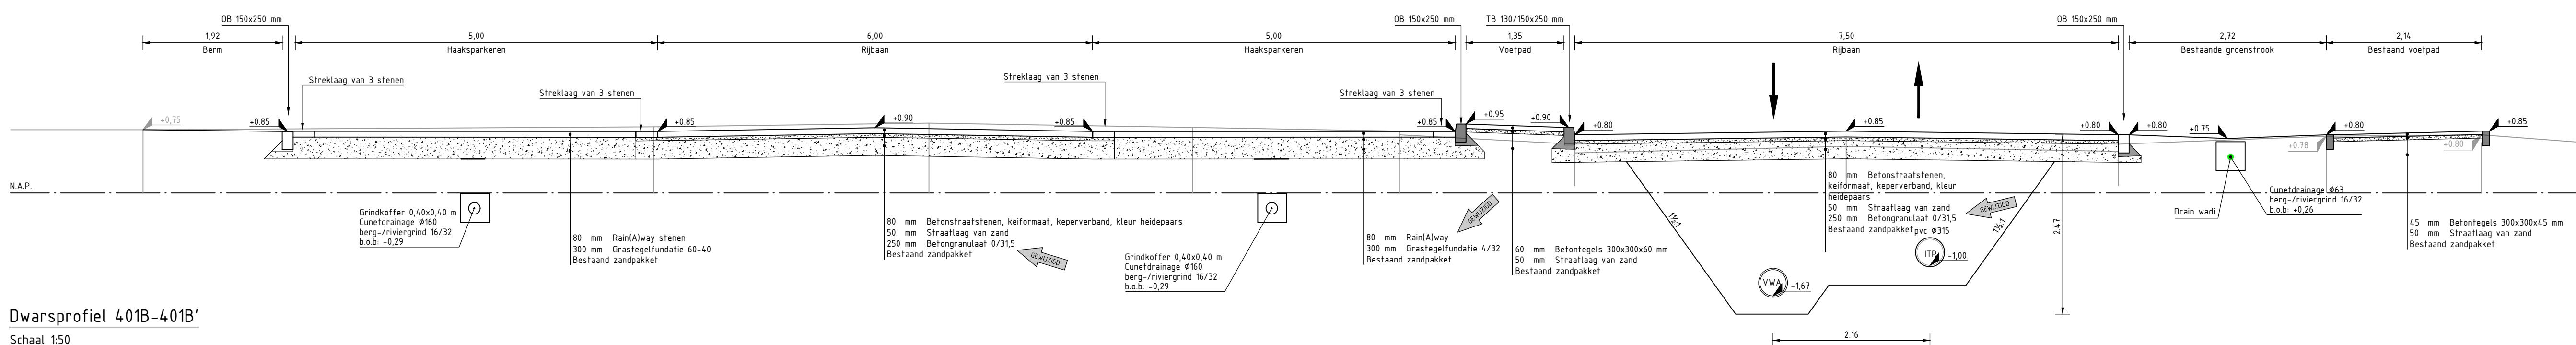


Dwarsprofiel 401B-401B'
Schaal 1:50

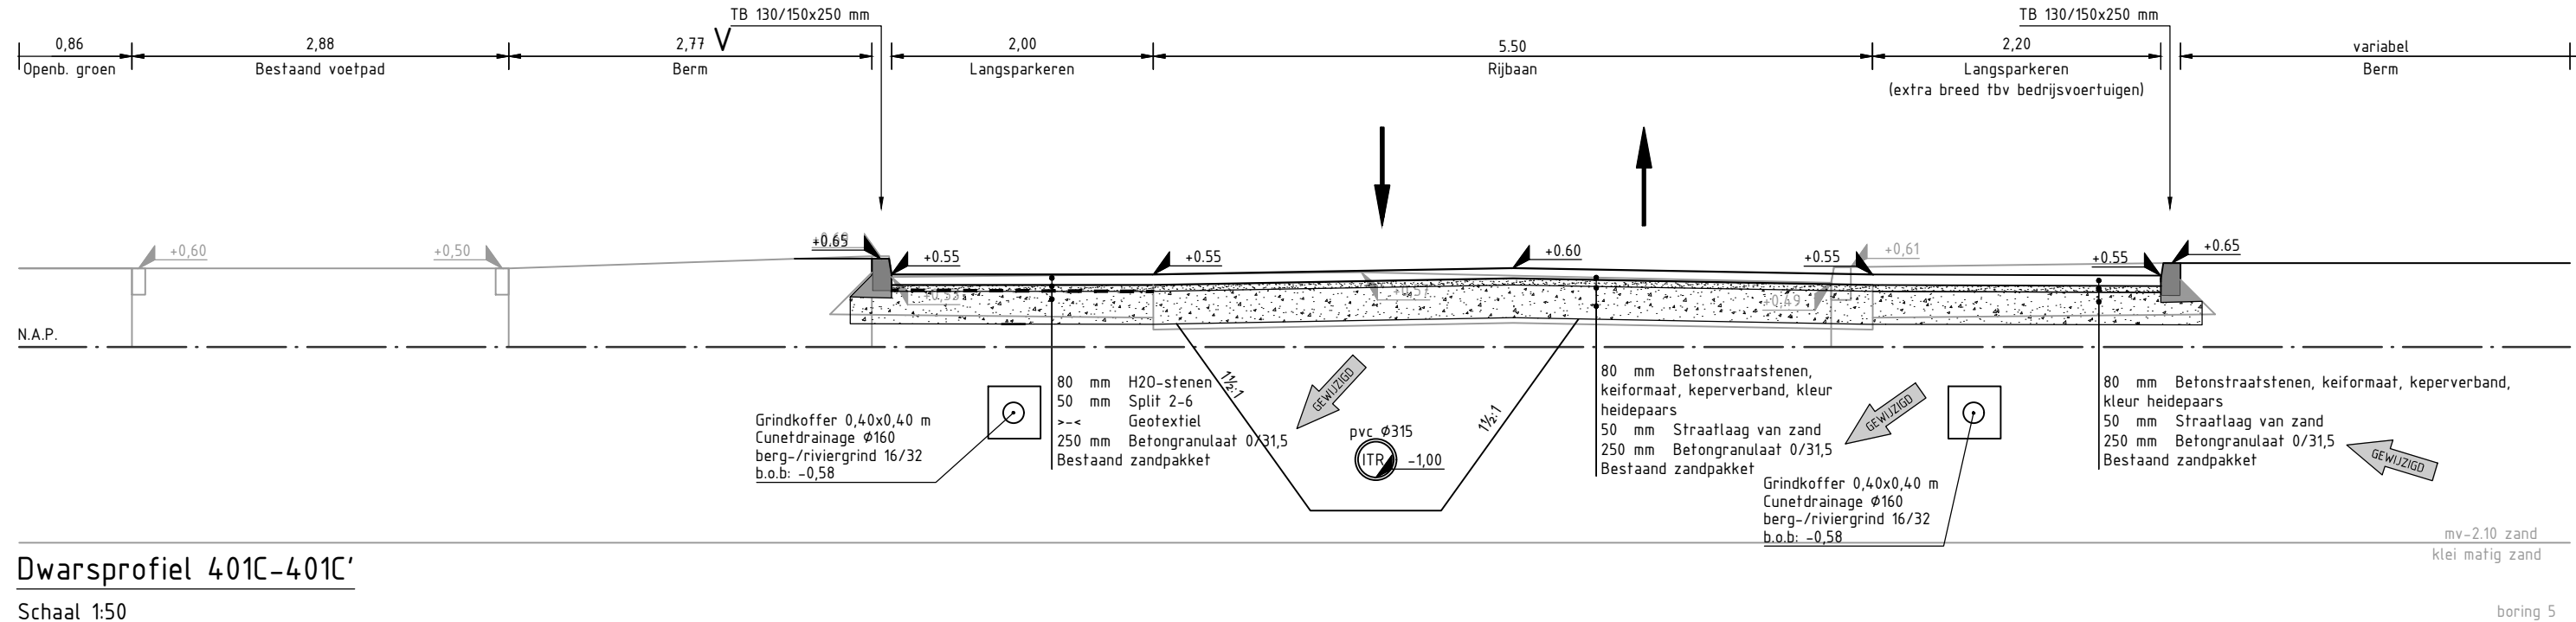


Dwarsprofiel 401C-401C'
Schaal 1:50

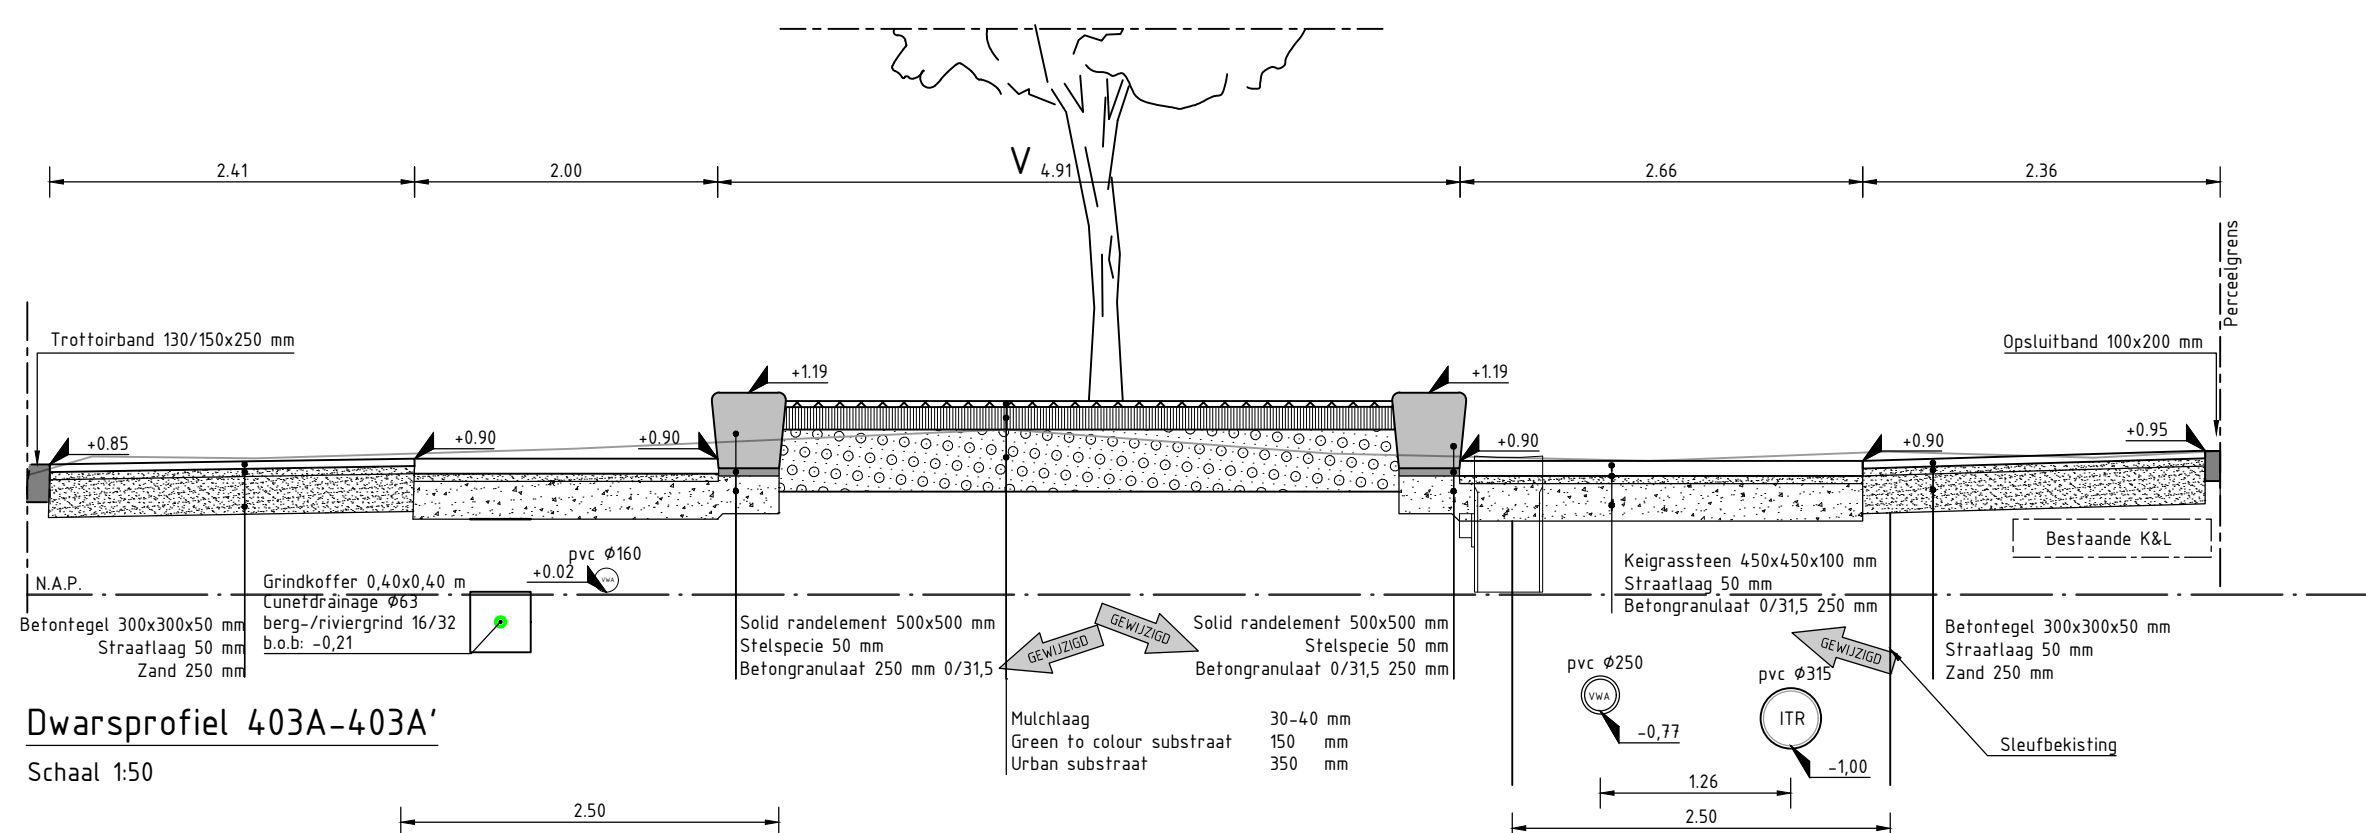


Dwarsprofiel 403A-403A'
Schaal 1:50

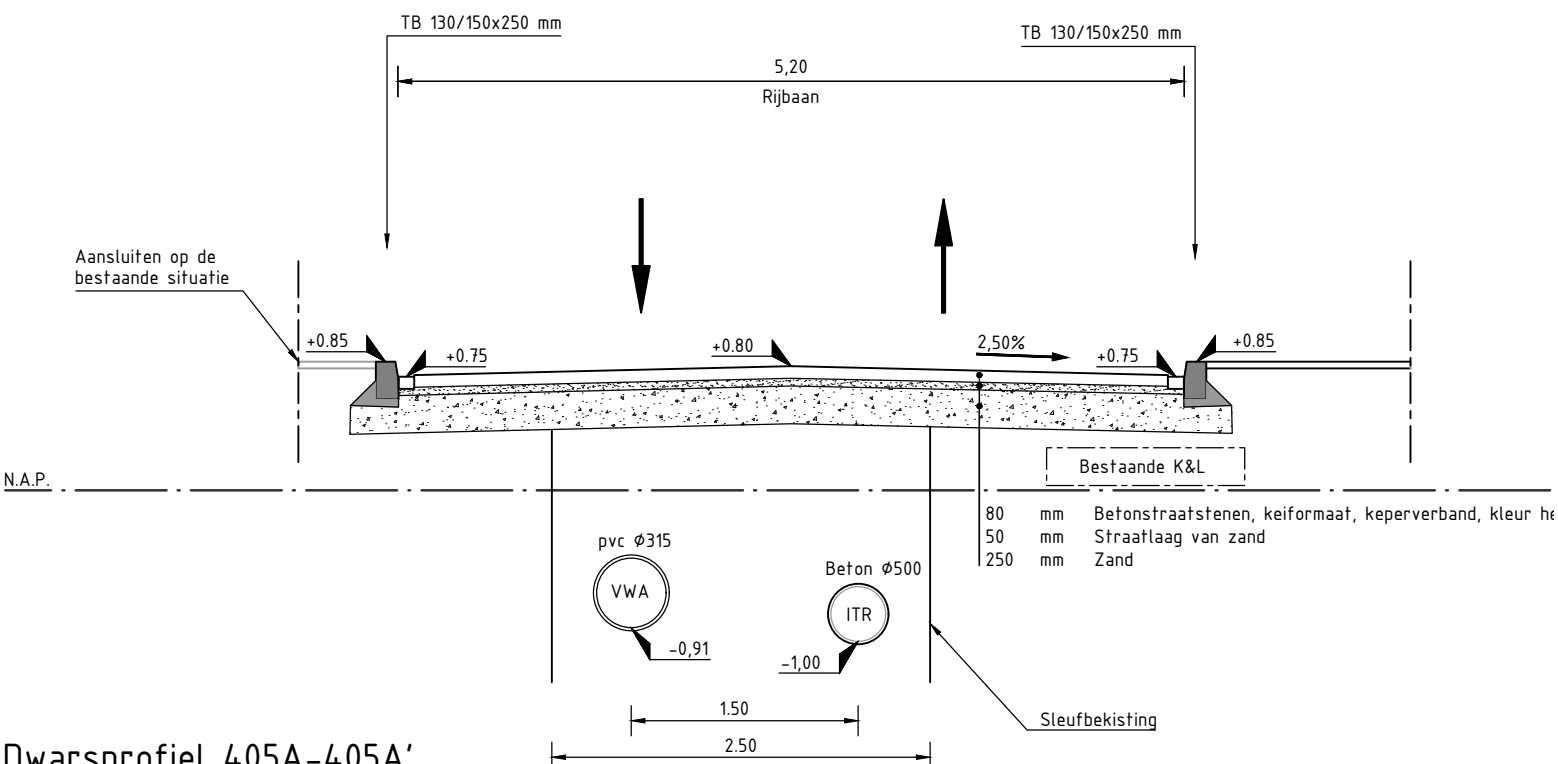


Dwarsprofiel 405A-405A'
Schaal 1:50

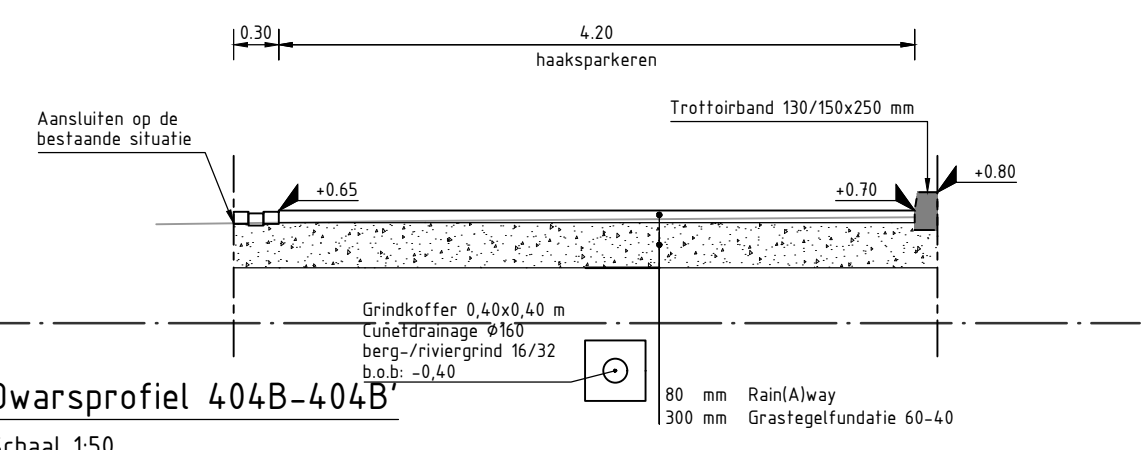

Dwarsprofiel 404B-404B'
Schaal 1:50

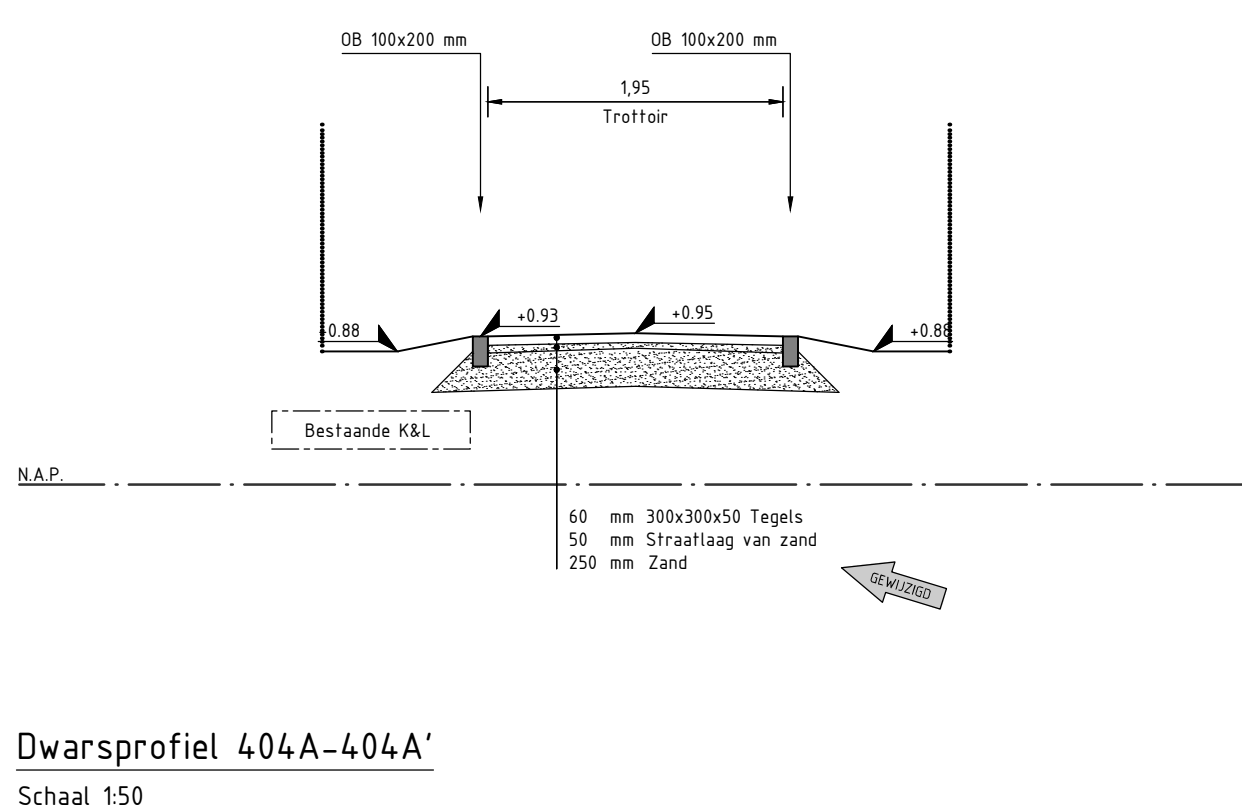

Dwarsprofiel 404A-404A'
Schaal 1:50

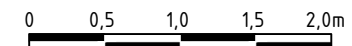

#	DATUM	GETEKEND	WIJZIGING
1	24-11-2021	I. Landman	Aanpassen wijziging sortering betongrulaaft
2	24-11-2021	M. Buurmans	

PROMMENZ

projectnummer 19055
tekeningnummer BE_408
versie 2.0
blad 01 van 01

project Toekomstbestendig maken Kruiswin 1+2 te Julianadorp
onderwerp Dwarsprofielen behorend bij tekening 401 t/m 408
opdrachtgever Gemeente Den Helder

ontwerper R. Zwaenenburg
projectleider M. Buurmans

status Definitief
schaal 1:50
paraaf
datum 24-11-2021
datum 24-11-2021