

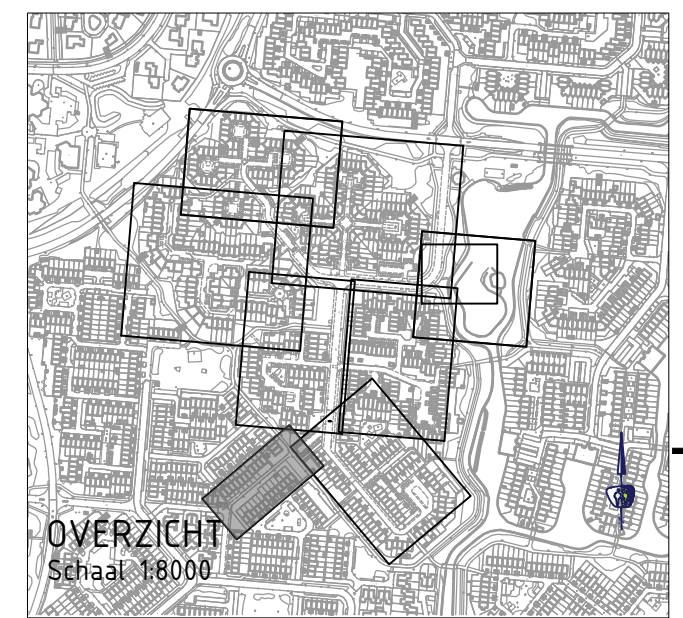
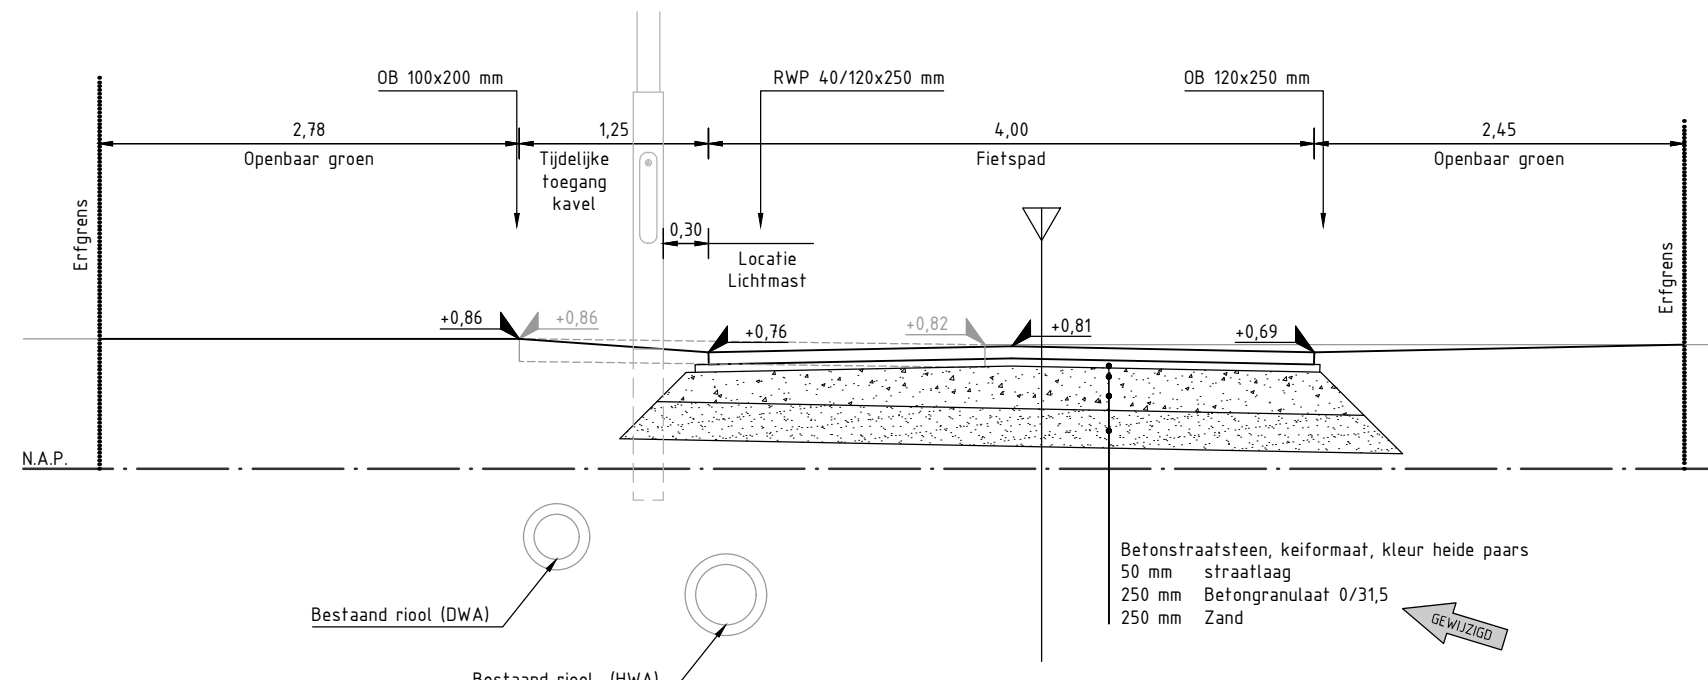
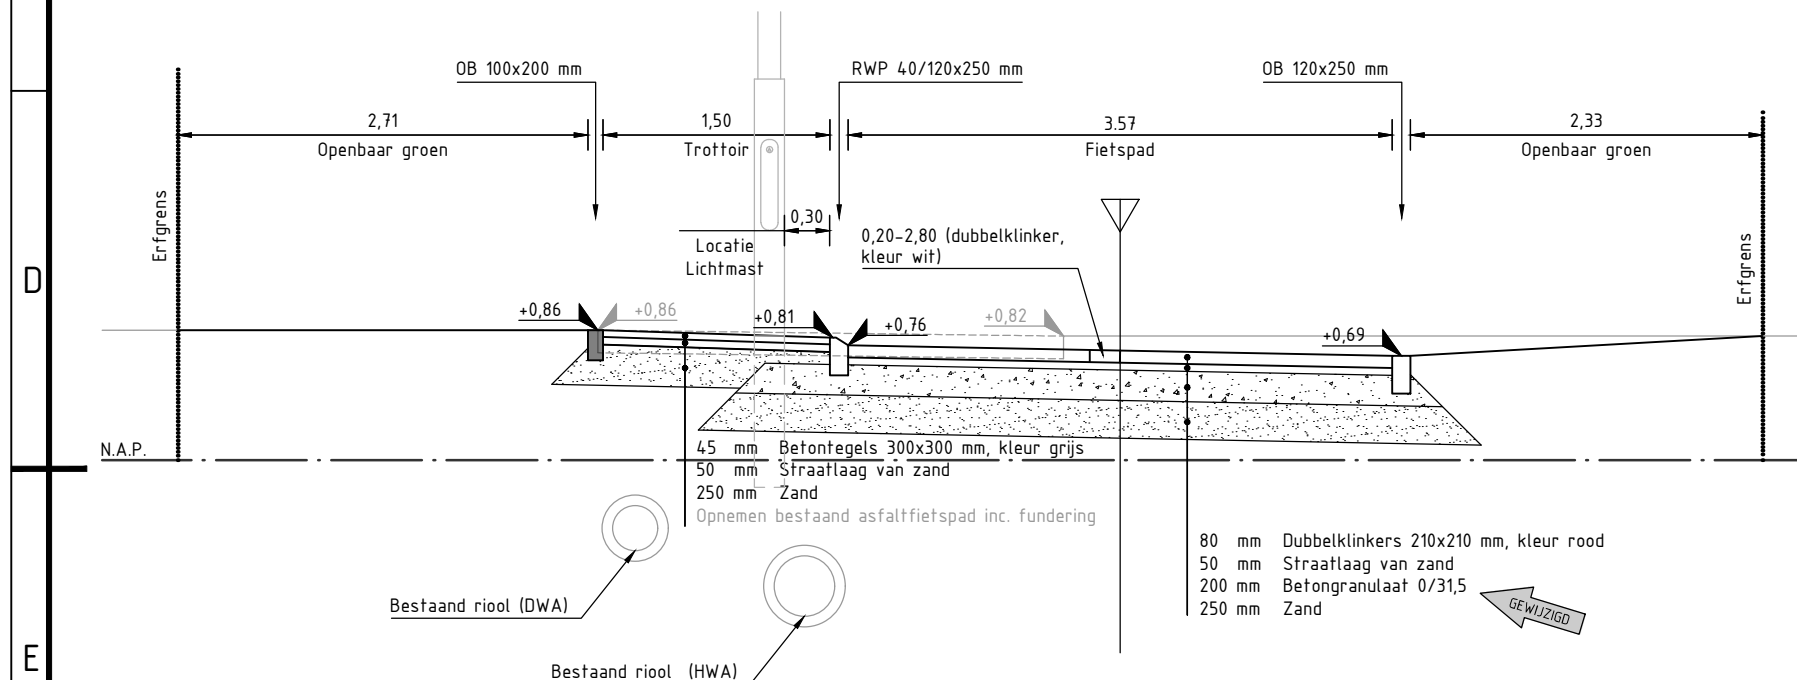


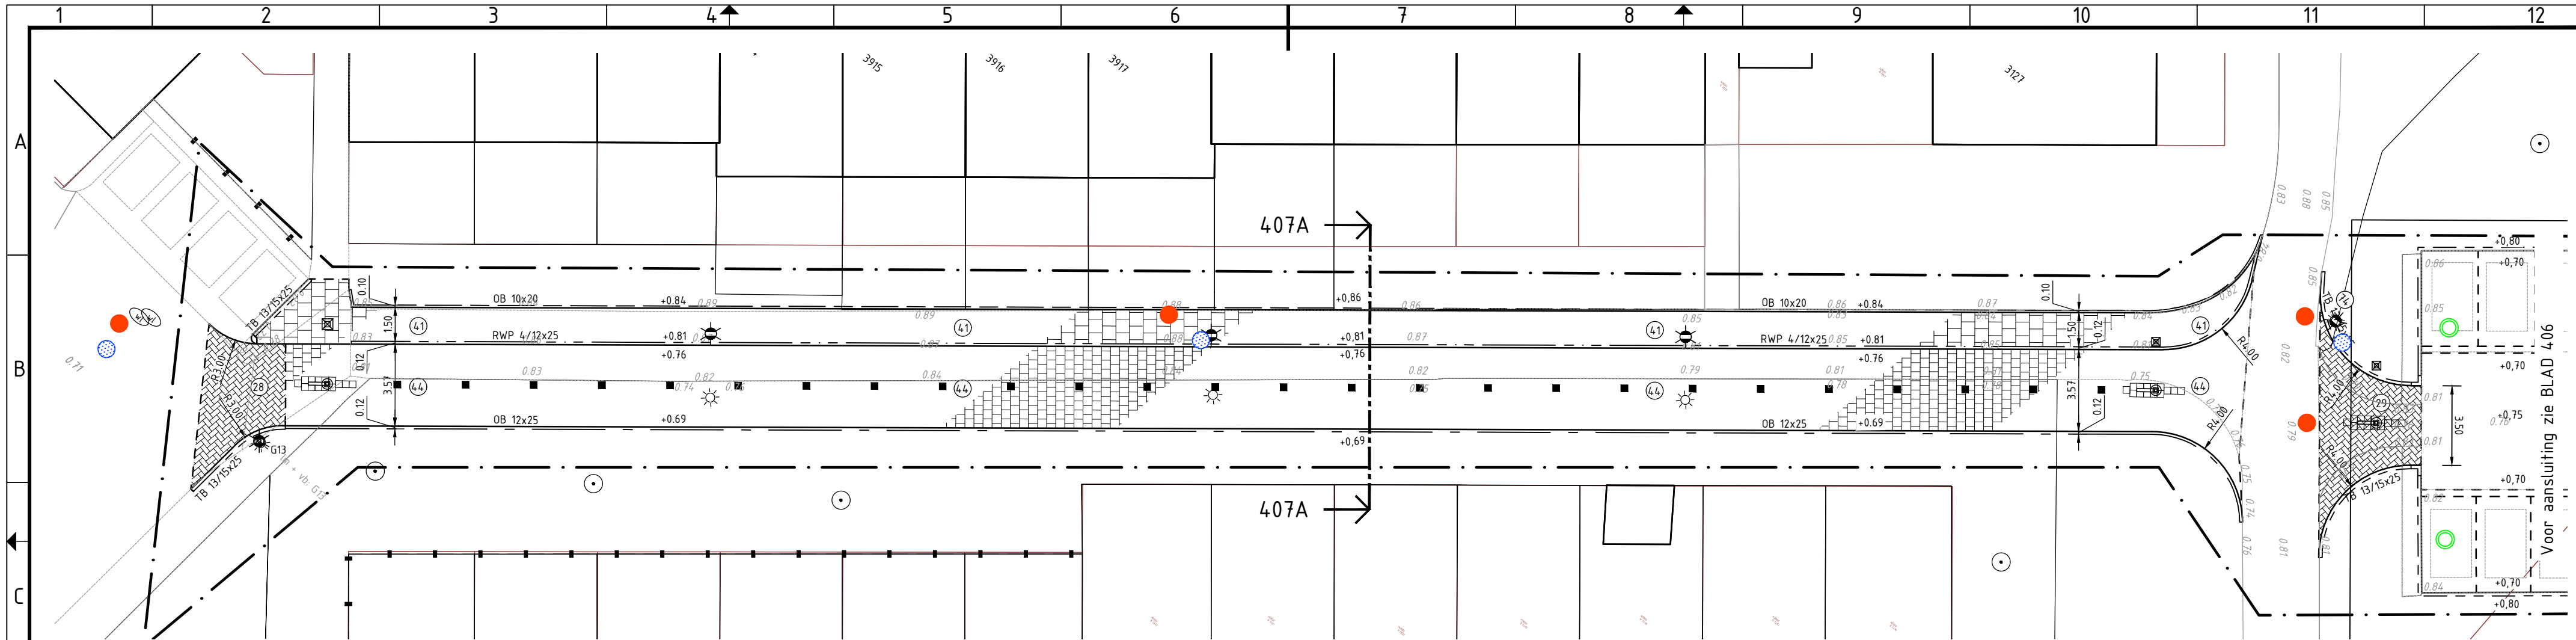

Dwarsprofiel 407A-407A (eindsituatie)
Schaal 1:50

Dwarsprofiel 407A-407A (tijdelijke route tijdens werkzaamheden)
Schaal 1:50

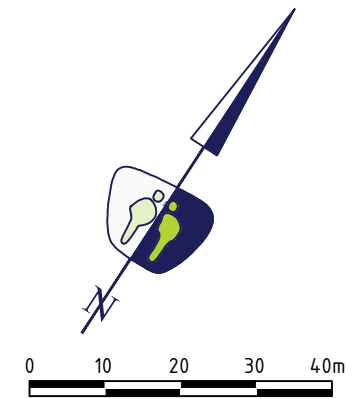

LEGENDA

ALGEMEEN

- Contouren BGT
- Werkgrens
- Kadastrale grenzen
- Aanleghoogte (t.o.v. N.A.P.)
- Kruiswijn huisnummers
- Materiaalgrenzen
- Bestaande garage

KANTOPSLUITINGEN

- Bestaande carport
- OPSLUITBANDEN
- Aanbrengen opsluitband 100x200 mm (indien mogelijk hergebruik)
- Aanbrengen opsluitband 120x250 mm
- Aanbrengen opsluitband 150x250 mm

TROTTOIRBANDEN

- Aanbrengen trottoirband 130/150x250 mm (indien mogelijk hergebruik)

RIJWIELPADBANDEN

- Aanbrengen rijwielpadband 40/120x250 mm

DIVERSEN

- Aanbrengen verlaagde band

INRITBLOKKEN

- Aanbrengen inritblokken 750x500 mm (links/midden/rechts) (hergebruik)
- Aanbrengen inritblokken 750x300 mm (links/midden/rechts) (hergebruik)
- Aanbrengen mindervalide oprit, 15-streken sbs waalformaat

ELEMENTEN

ELEMENTEN

- Aanbrengen bss drempel antraciet/wit met 4 grijze strekken
- Aanbrengen stootband 200x180x940 mm (1x rond)
- Aanbrengen verloopband 130/150x250 > 150x250 mm

ELEMENTENVERHARDING

BETONSTRAATSTENEN

- Aanbrengen betonstraatstenen kei formaat, elleboogverband, kleur heidepaars
- Aanbrengen betonstraatstenen kei formaat, keperverband, kleur heidepaars, fundering z
- Aanbrengen betonstraatstenen kei formaat, keperverband, kleur heidepaars, fundering gr menggranulaat 0-32 mm
- Aanbrengen betonstraatstenen kei formaat, markering, kleur wit
- Aanbrengen betonstraatstenen kei formaat, molgoot

BETONTEGELS

- Aanbrengen betontegels 300x300x45 mm, halfsteensverband, kleur grijs
- Aanbrengen betontegels 300x300x60 mm, halfsteensverband, kleur grijs
- Aanbrengen dubbelklinkers 210x210x80 mm, halfsteensverband, kleur rood
- Hertegelen achterpaden betontegels 300x300x45 mm, halfsteensverband
- Aanbrengen parkeertegel 300x300 mm
- Containertegel
- Aanbrengen haaiantandtegels 300x300 mm
- Aanbrengen rubbertegels 500x500x50 mm, blokverband, kleur antraciet
- Herstraten en -tegelen parkeerterrein

BITUMINEUZE VERHARDINGEN

- Aanbrengen asfaltverharding
- Aanbrengen asfaltverharding (rood)

OPEN VERHARDING

- Aanbrengen Keigrassstenen 450x450x100 mm, kleur antraciet
- Aanbrengen betonstraatstenen H20 stenen, elleboogverband, kleur antraciet
- Aanbrengen rainlaway stenen, kleur antraciet

MARKERINGEN

ONONDERBROKEN MARKERINGEN

- Aanbrengen ononderbroken streep (10 cm breed) thermoplast

SPEELTOESTELLEN

- Aanbrengen speeltoestel

STRAATMEUBILAIR

- Aanbrengen paal van kunststof

- Aanbrengen verkeersbord (codering volgens RVV)

- Behouden picknicktafel

- Aanbrengen klappaal
- Handhaven straatpot brandkraan

OPENBARE VERLICHTING

MASTEN

- Lichtmast paaltop (door derden)

RIOLERINGEN

KOLKEN EN KOLKAANSLUITLEIDINGEN

- Aanbrengen straatkolk 300x450 mm
- Aanbrengen trottoirkolk 450x450 mm

INSPECTIEPUTTEN EN HULPSTUKKEN VWA RILOOL

- Aanbrengen inspectieput van PP, VWA riol
- Aanbrengen pompput, VWA riol

INSPECTIEPUTTEN EN HULPSTUKKEN IT RILOOL

- Aanbrengen inspectieput van beton, IT riol
- Aanbrengen inspectieput van PP, IT riol
- Aanbrengen uitstroomvoorziening HWA riol

INSPECTIEPUTTEN EN HULPSTUKKEN DRAINAGE

- Aanbrengen doorspuitput drainage

OEVERWERKEN

- Aanbrengen kunststof beschoeiing

GROENVOORZIENINGEN

- Boom bestaand

- Boom nieuw

- Aanbrengen wortelscherm

- Taludarcering

OPMERKINGEN

- maten in meters tenzij anders aangegeven
- hoogtematen in meters t.o.v. N.A.P.
- N.B.: rekening houden met kabels en leidingen

#:	-	-	-
#:	-	-	-
#:	-	-	-
#:	-	-	-
2.0:	24-11-2021	I. Landman	Aanbrengen wijziging sortering betongranulaat
V.NR	DATUM	GETEKEND	WIJZIGING

**PROMMENZ**

Harmenkaag 11 | 1741 LA Schagen | www.prommenz.nl | info@prommenz.nl

projectnummer	19055	tekeningnummer	_BE_407	versie	2.0	blad	01
				datum	24-11-2021	formaat	A2
				status	Definitief		
				schaal	1:200		
				ontwerper	R. Zwaenburg	paraaf	
				projectleider	M. Buurmans	paraaf	
				Gemeente Den Helder			

project
Toekomstbestendig maken Kruiswijn 1+2
te Julianadorp
onderwerp
Tijdelijke ontsluiting

opdrachtgever
Gemeente Den Helder

status
Definitief

datum
24-11-2021

formaat
A2

schaal
1:200

ontwerper
R. Zwaenburg

paraaf

projectleider
M. Buurmans

paraaf

datum
24-11-2021

datum
24-11-2021

een frisse kijk op ruimte