
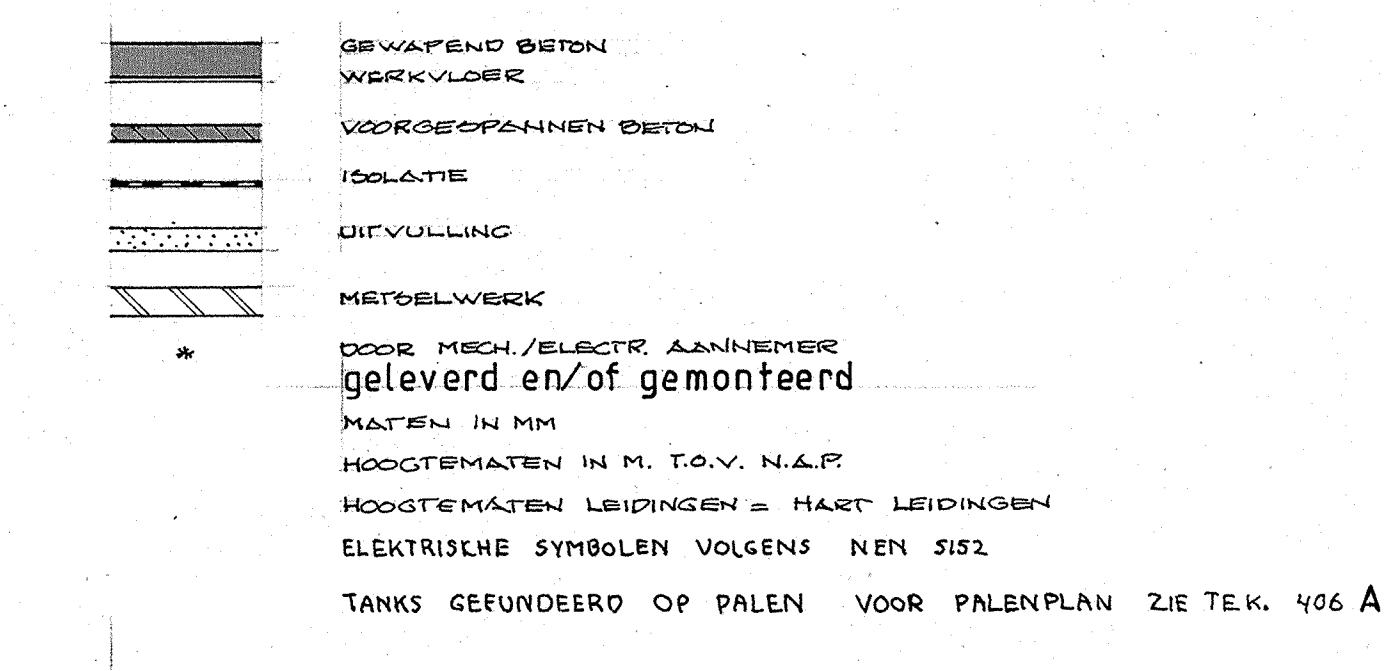
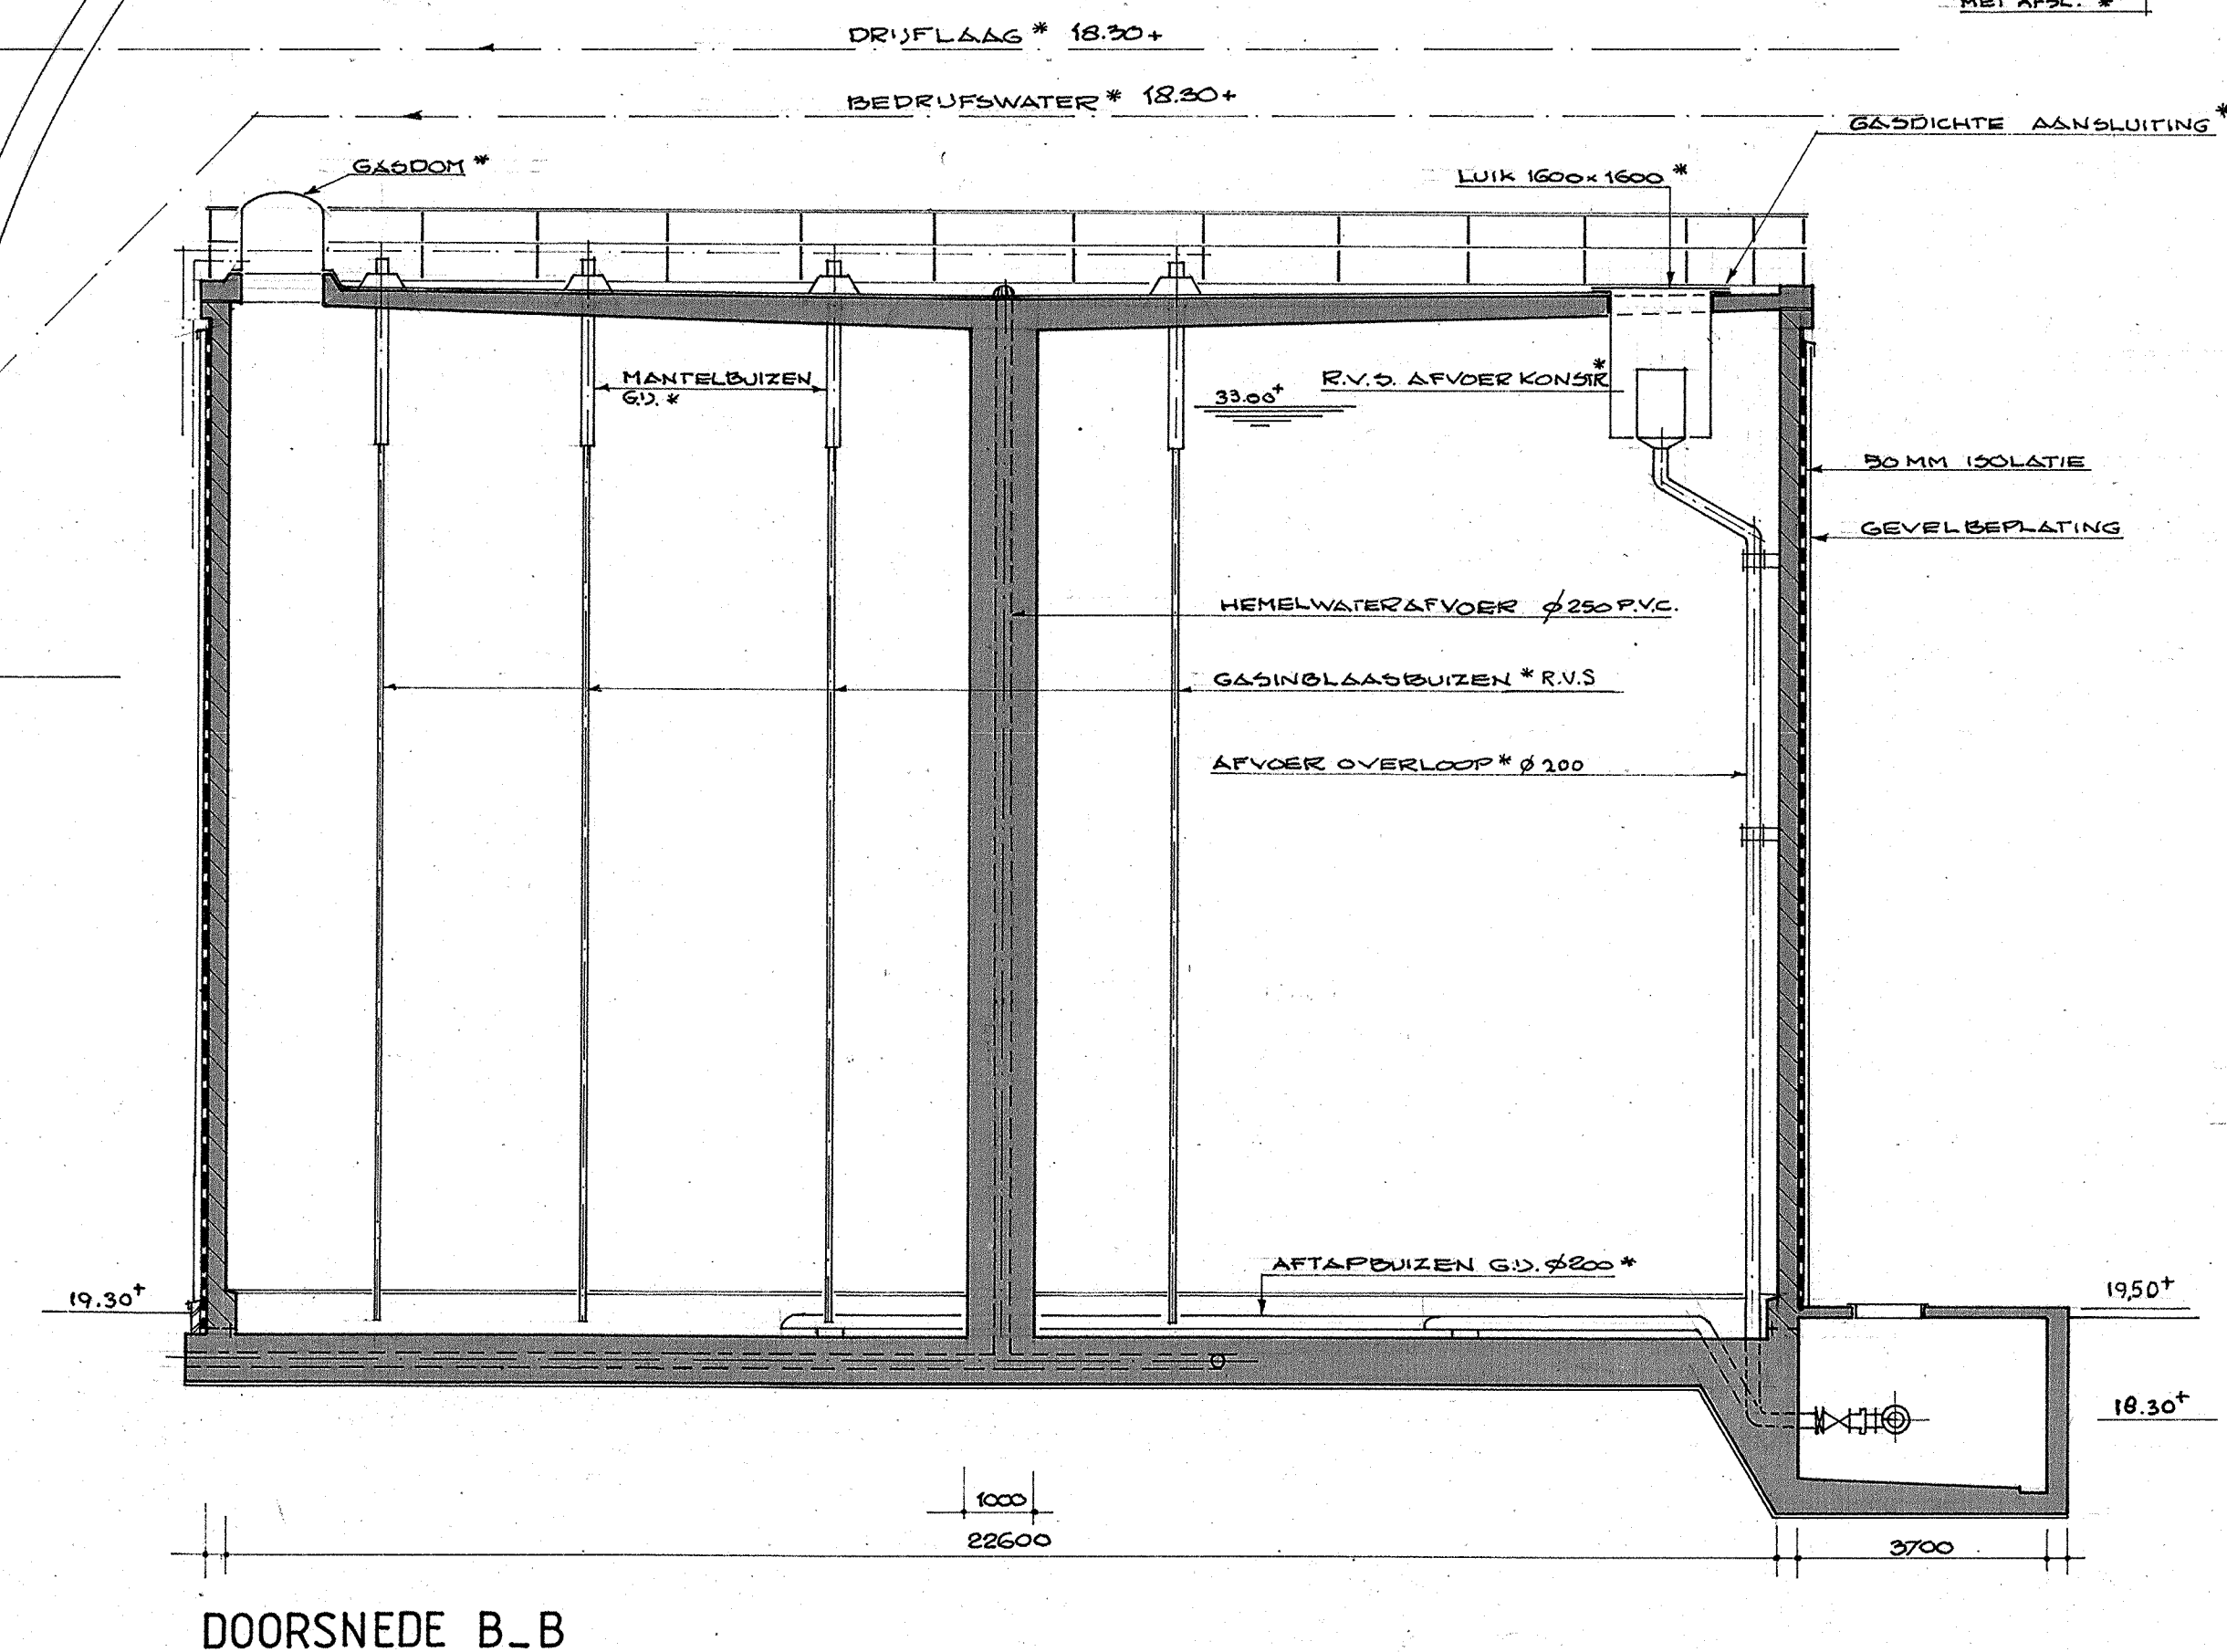
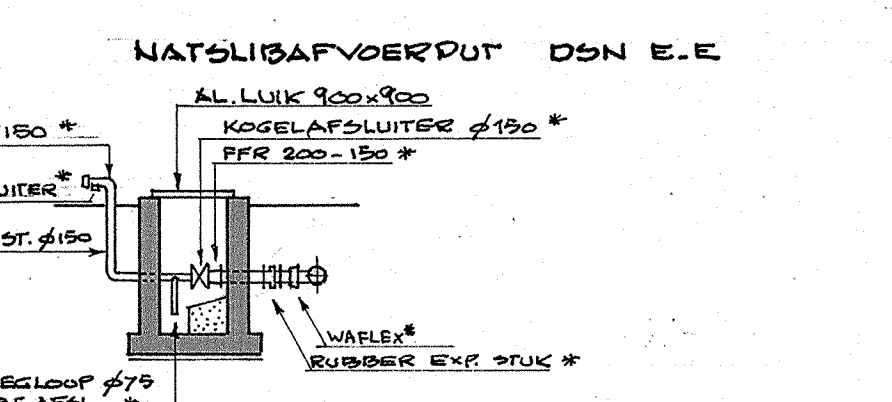
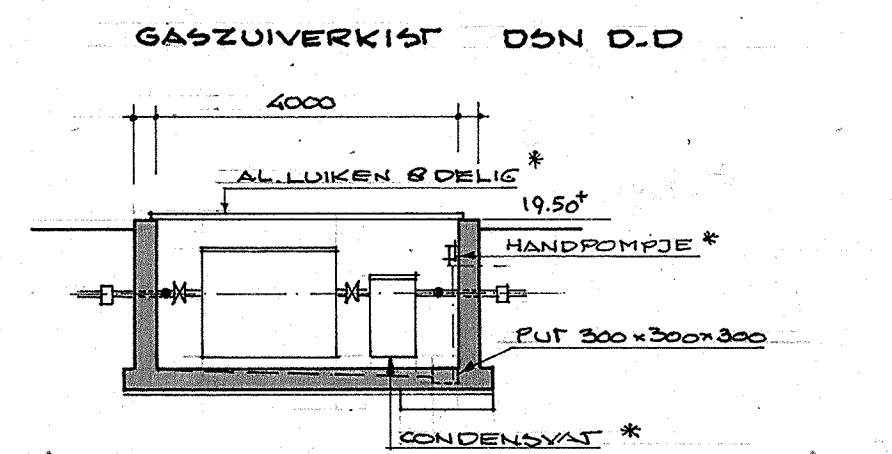
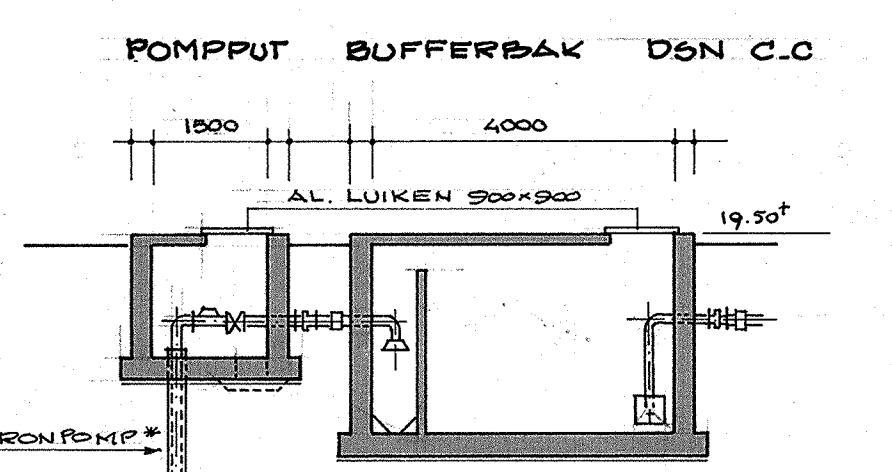
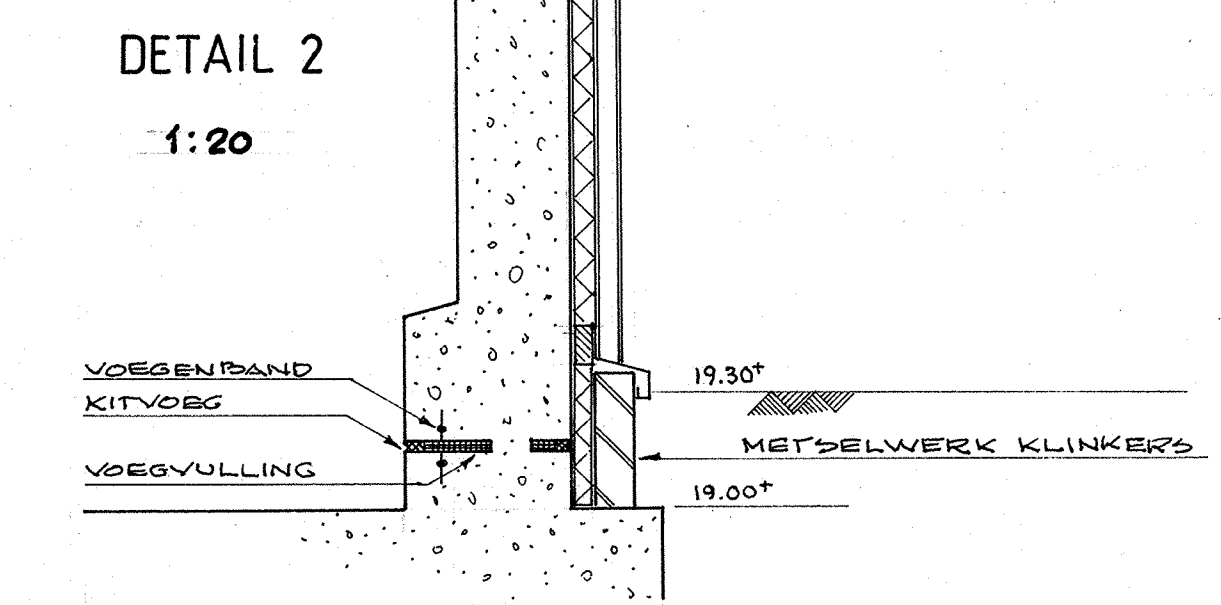
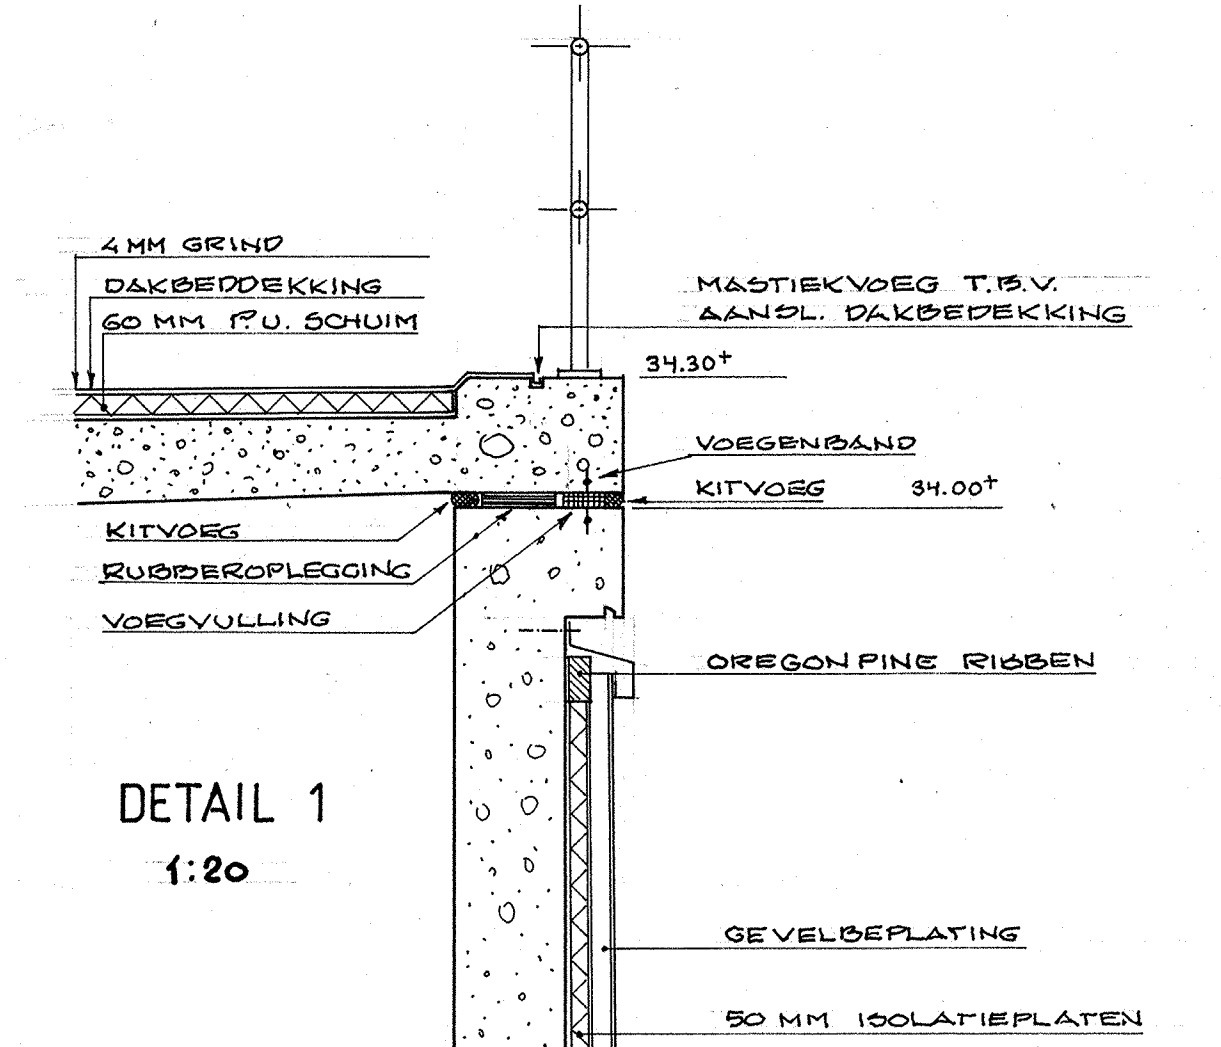
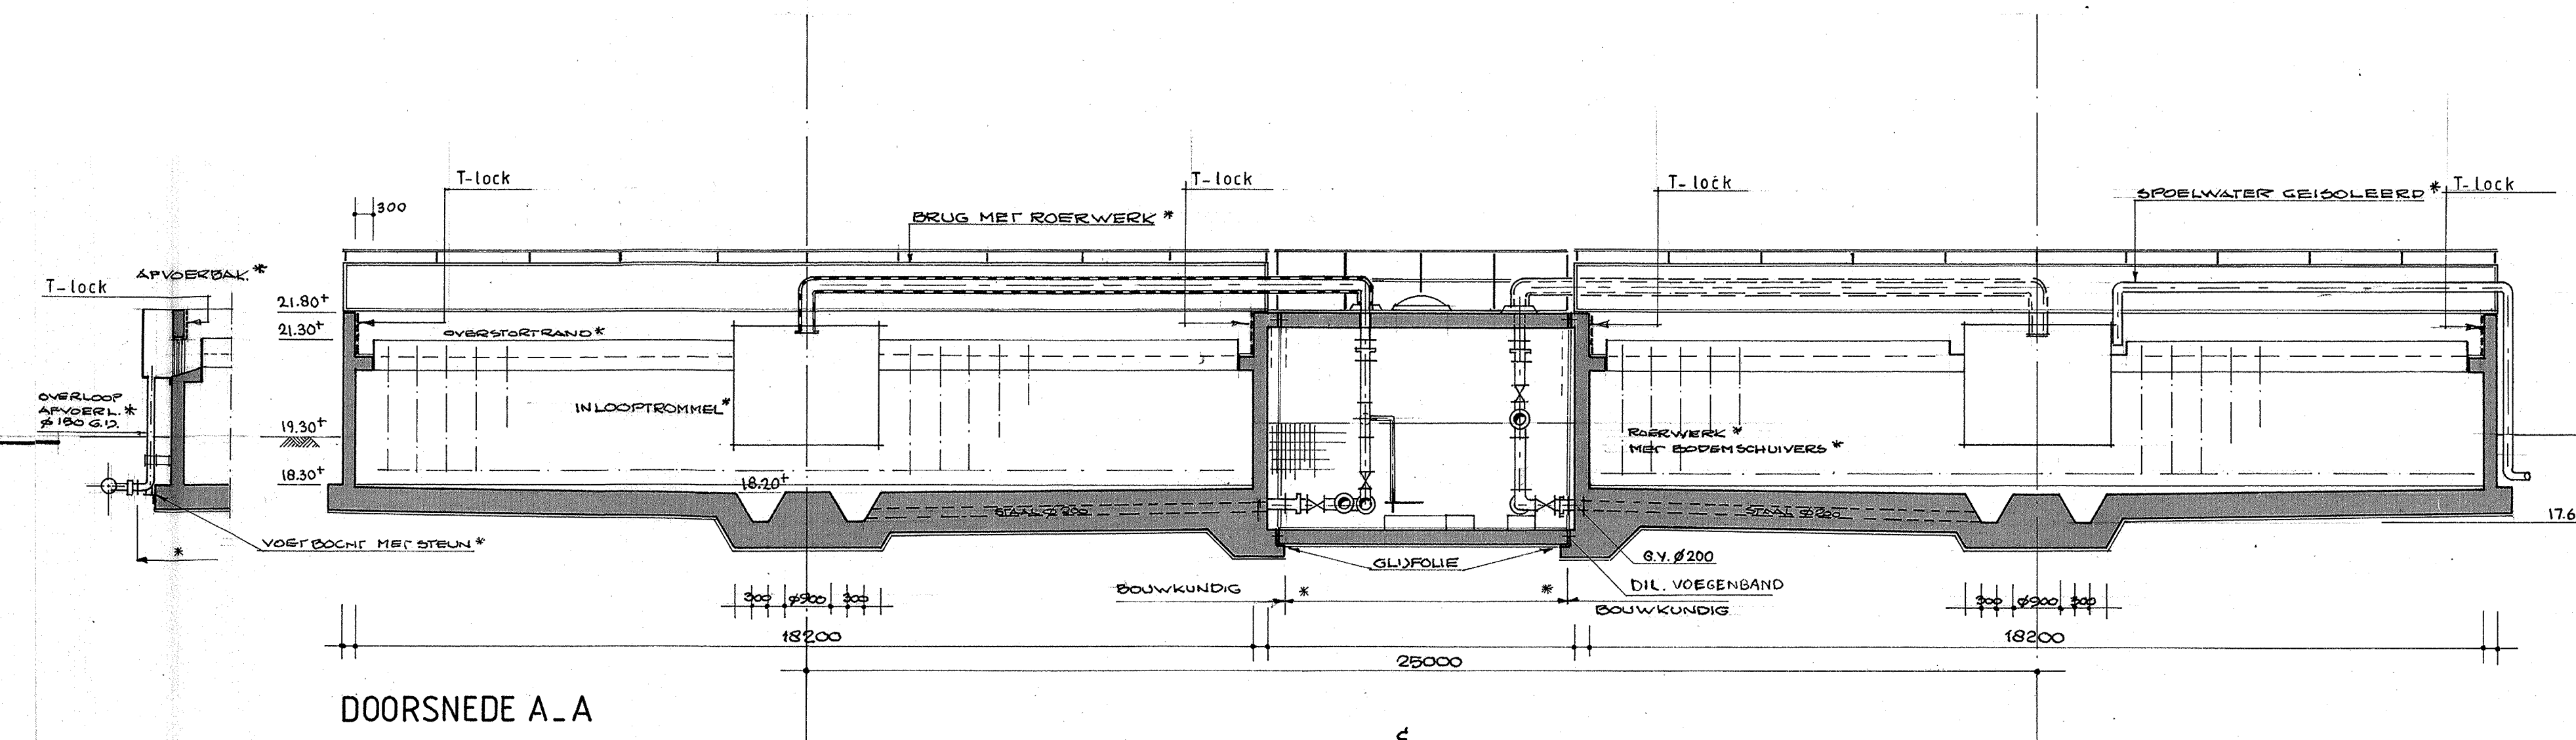


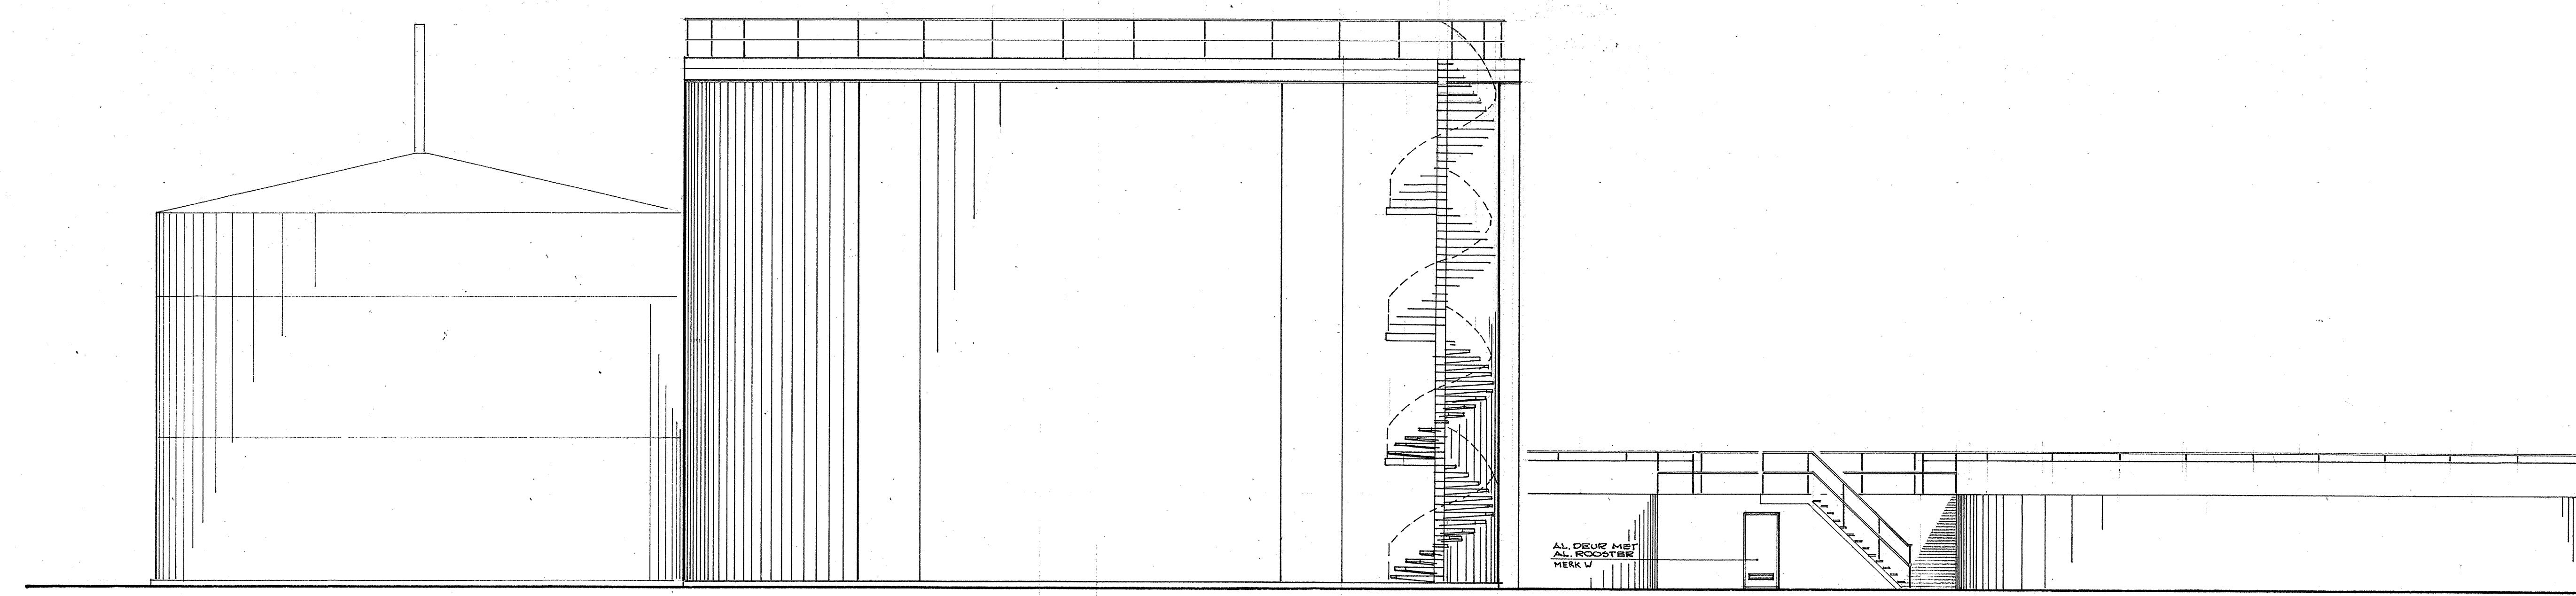

DEZE TEKENING IS NIET GEHEEL GEREVISEERD,
VOOR REVISIEGEGEVENS ZIE DESBETREFFENDE BOUWKUN-
DIGE DETAILTEKENINGEN

1	2	35
---	---	---	---	---	---	---	---	---	----	----	-----	-----	----