



1 MATEX IN mm.
2 PEIL MATEX IN m. T.O.V. N.A.P.

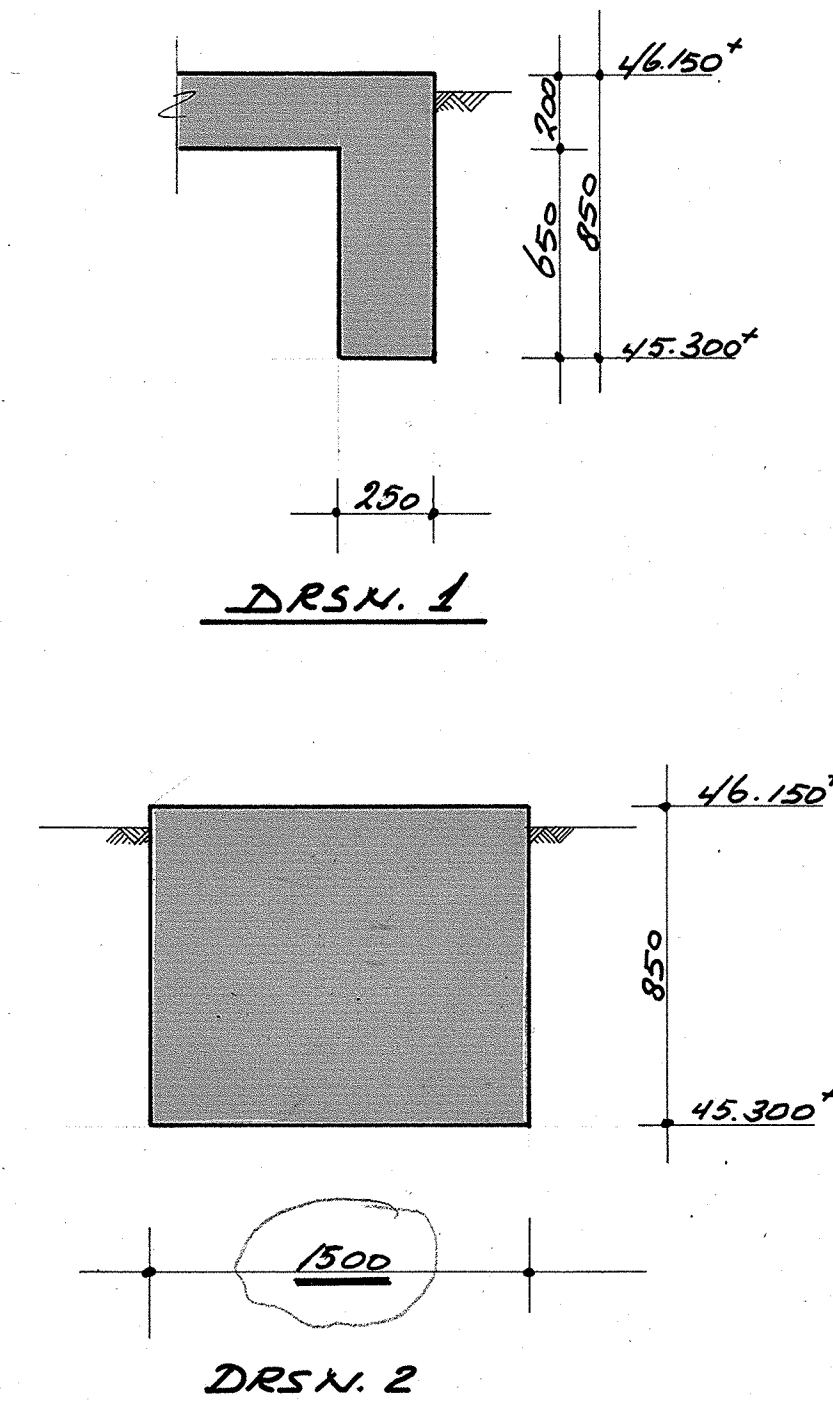

VOOR IN TE STORTEN ONDERDELEN EN GASHOUDER
ZIE TEK. G.T.I. GELEEN.

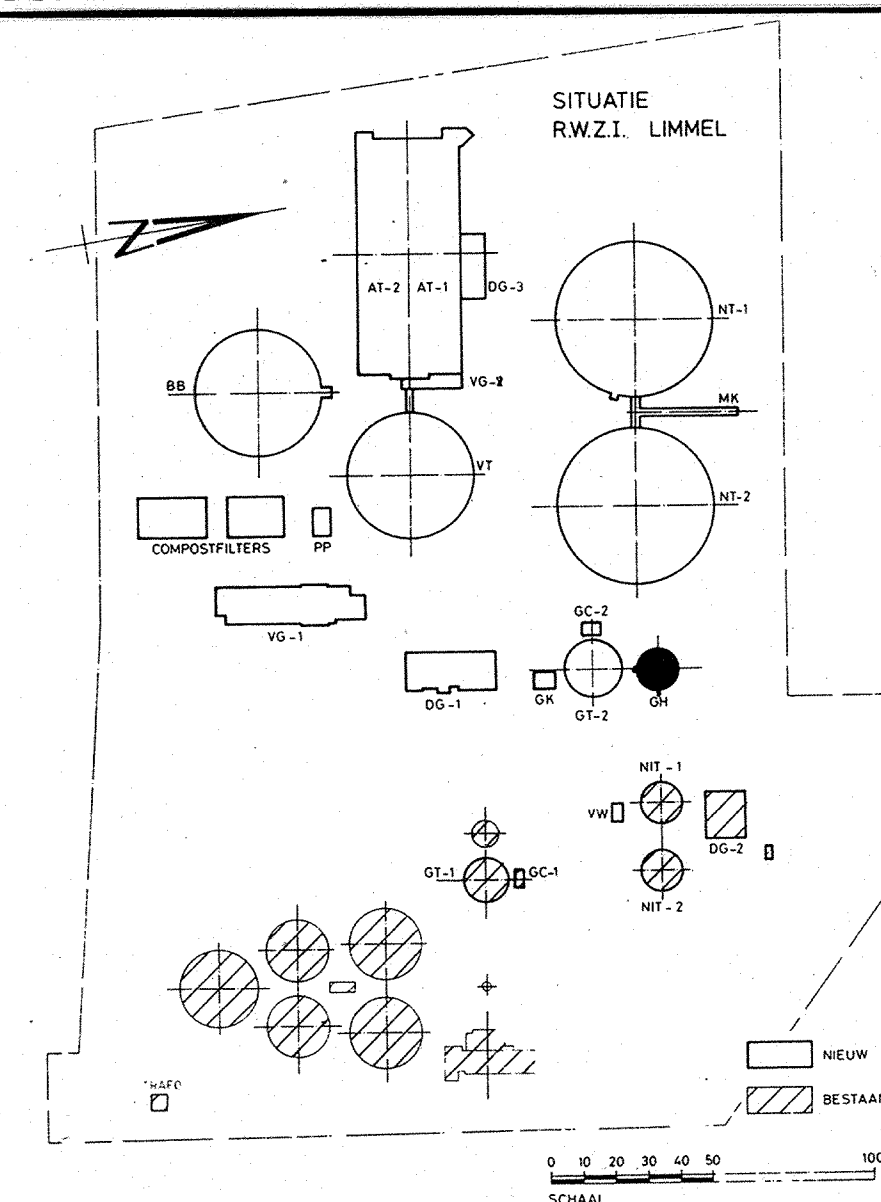

2	BETON CONSOLE + UITKRAGING					21.1.86	R	
1	KIST RANDEVULD					31-10-85	Ⓢ	
NO	WIJZIGING					DATUM	NAAM	
OPDRACHTGEVER: WATERSCHAP ZUIVERINGSCHAP LIMBURG								
PROJECT : RIOL WATERZUIVERINGSINSTALLATIE LIMMEL								
ONDERDEEL : GASHOUDER GH.								
VLOER EN BALKEN I T/M.III.								
	DATUM	NAAM		DATUM	NAAM		DATUM	NAAM
GET.	27-12-89	A.R.	GEK.		GEZ.			
		INGENIEURSBUREAU GRABOWSKY & POORT B.V.						
FORMAAT	KANTOOR:MAASTRICHT WILHELMINASINGEL 91-93POSTBUS 3042				SCHAAL	TEK. NO.	WUZZ. NO.	
A1	TEL. 043 - 16544				1:50 1:20	4 605-2K1201	9202 NAAM 2	