




doorsnede A-A

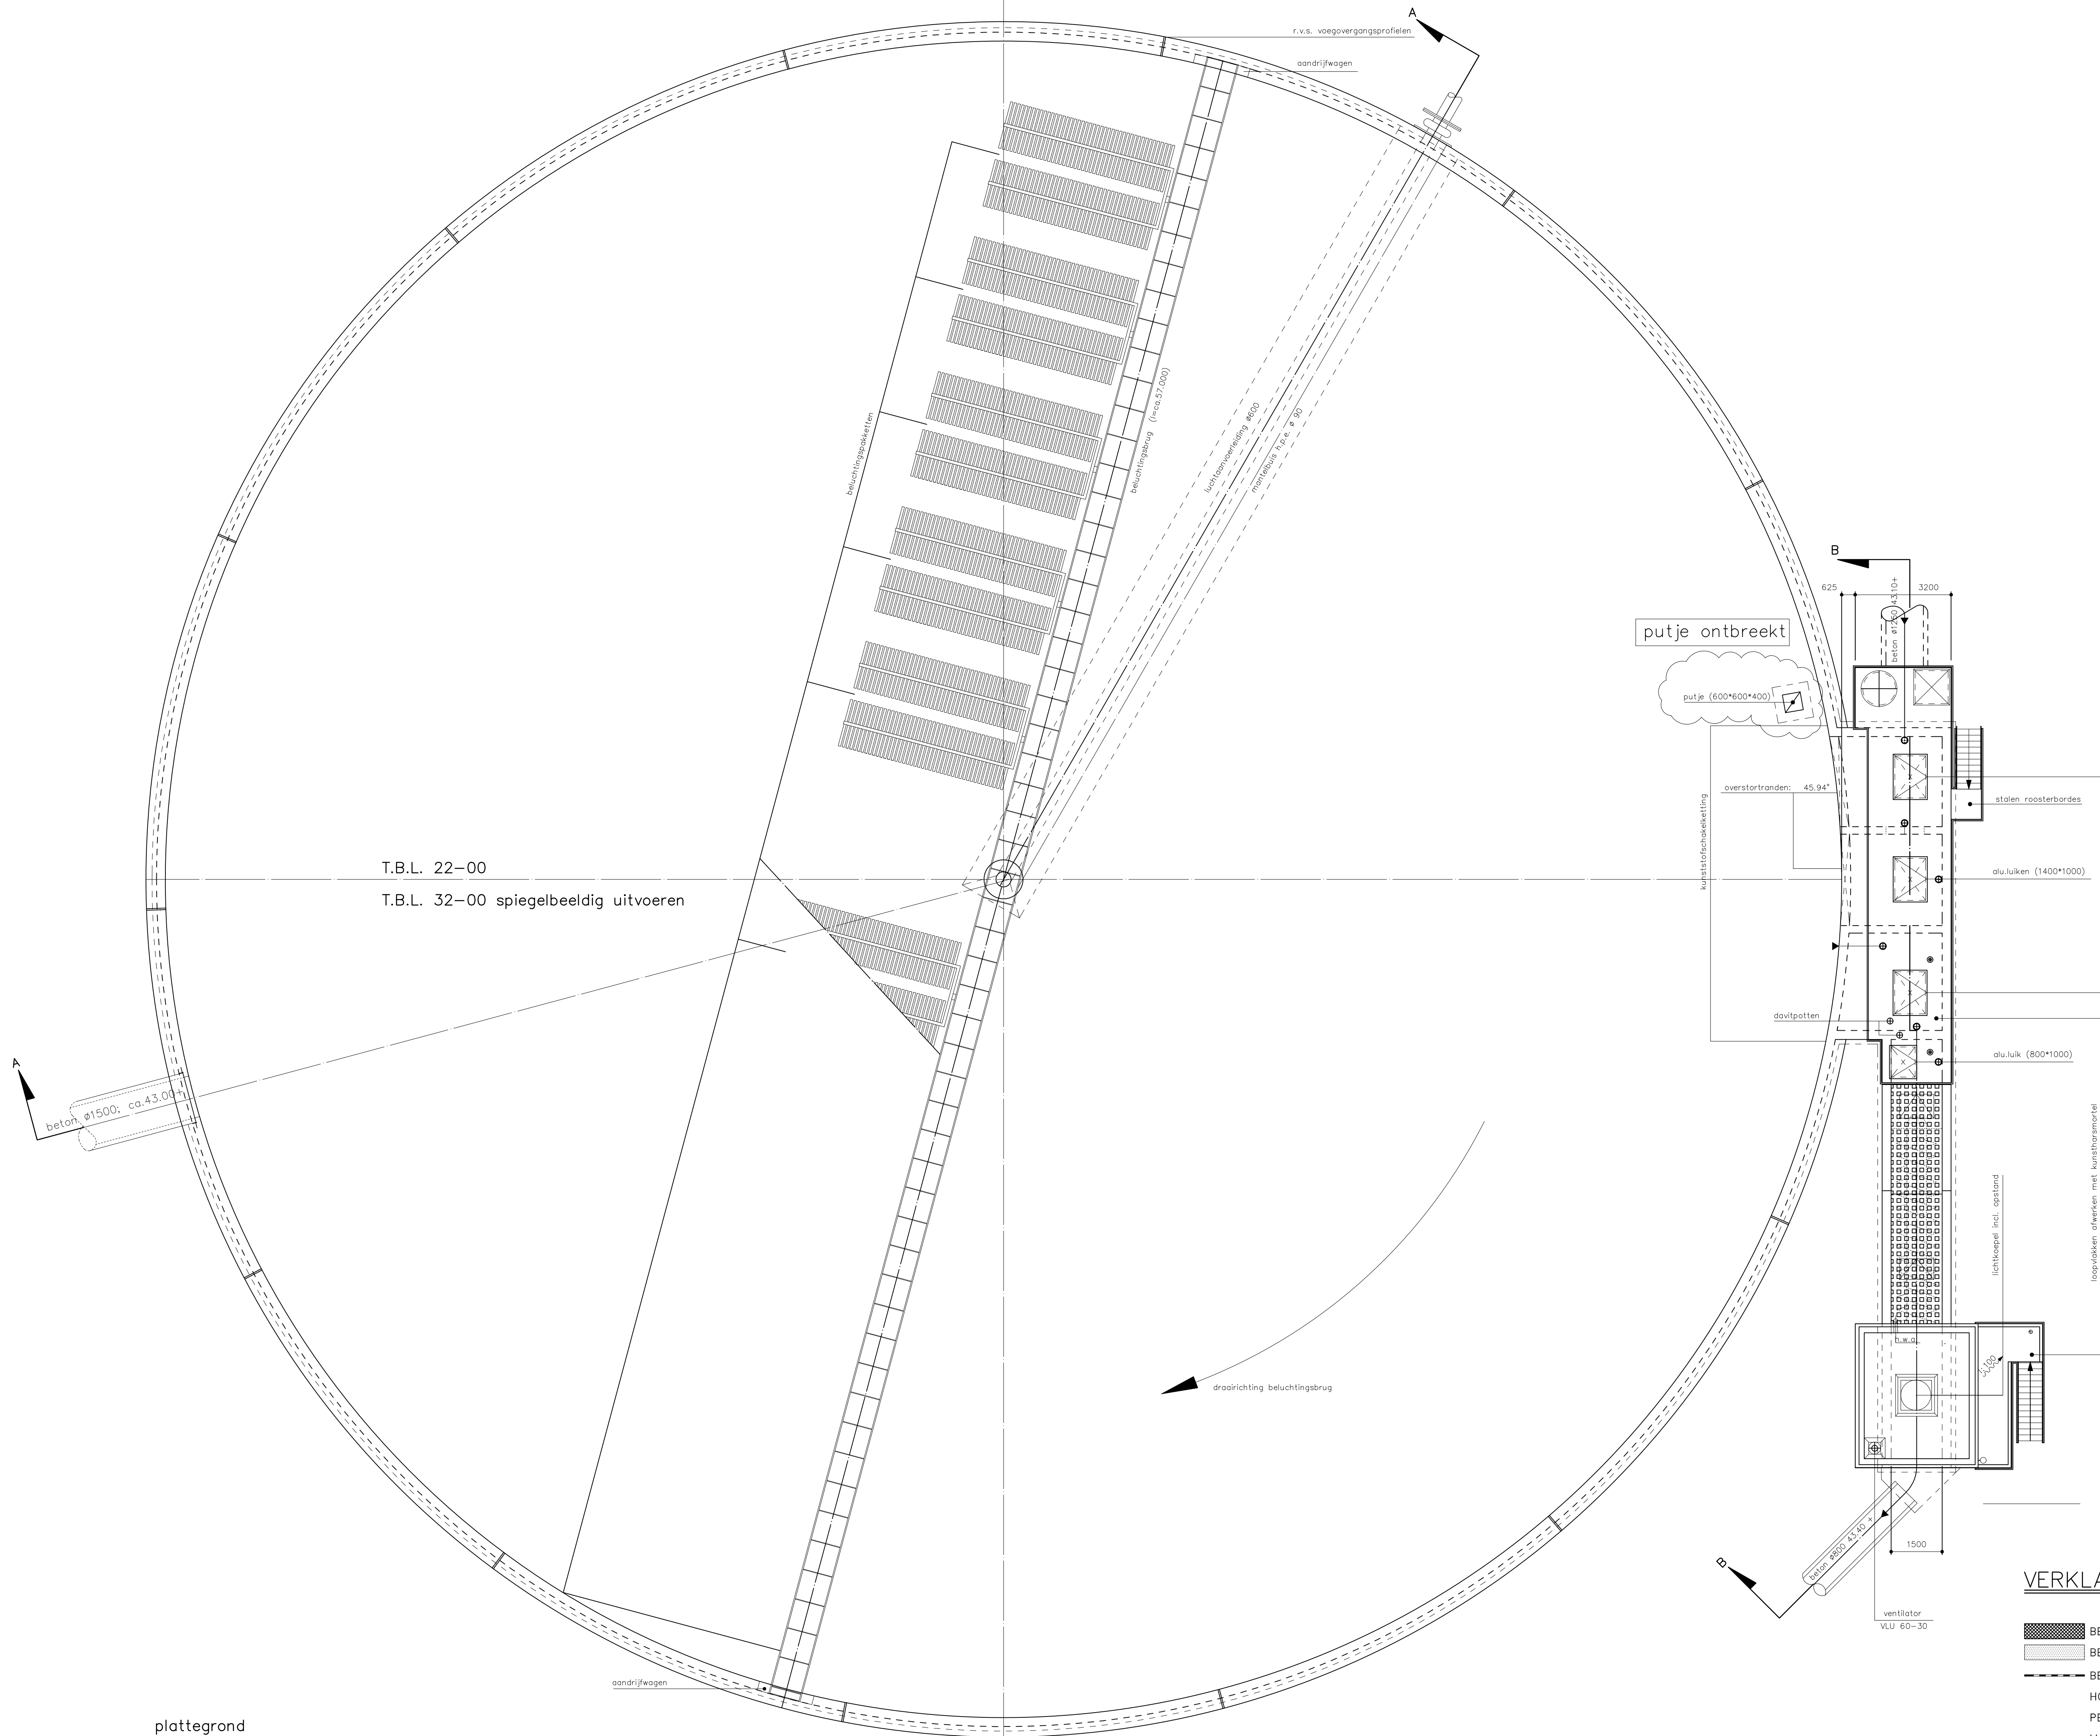


plattegrond

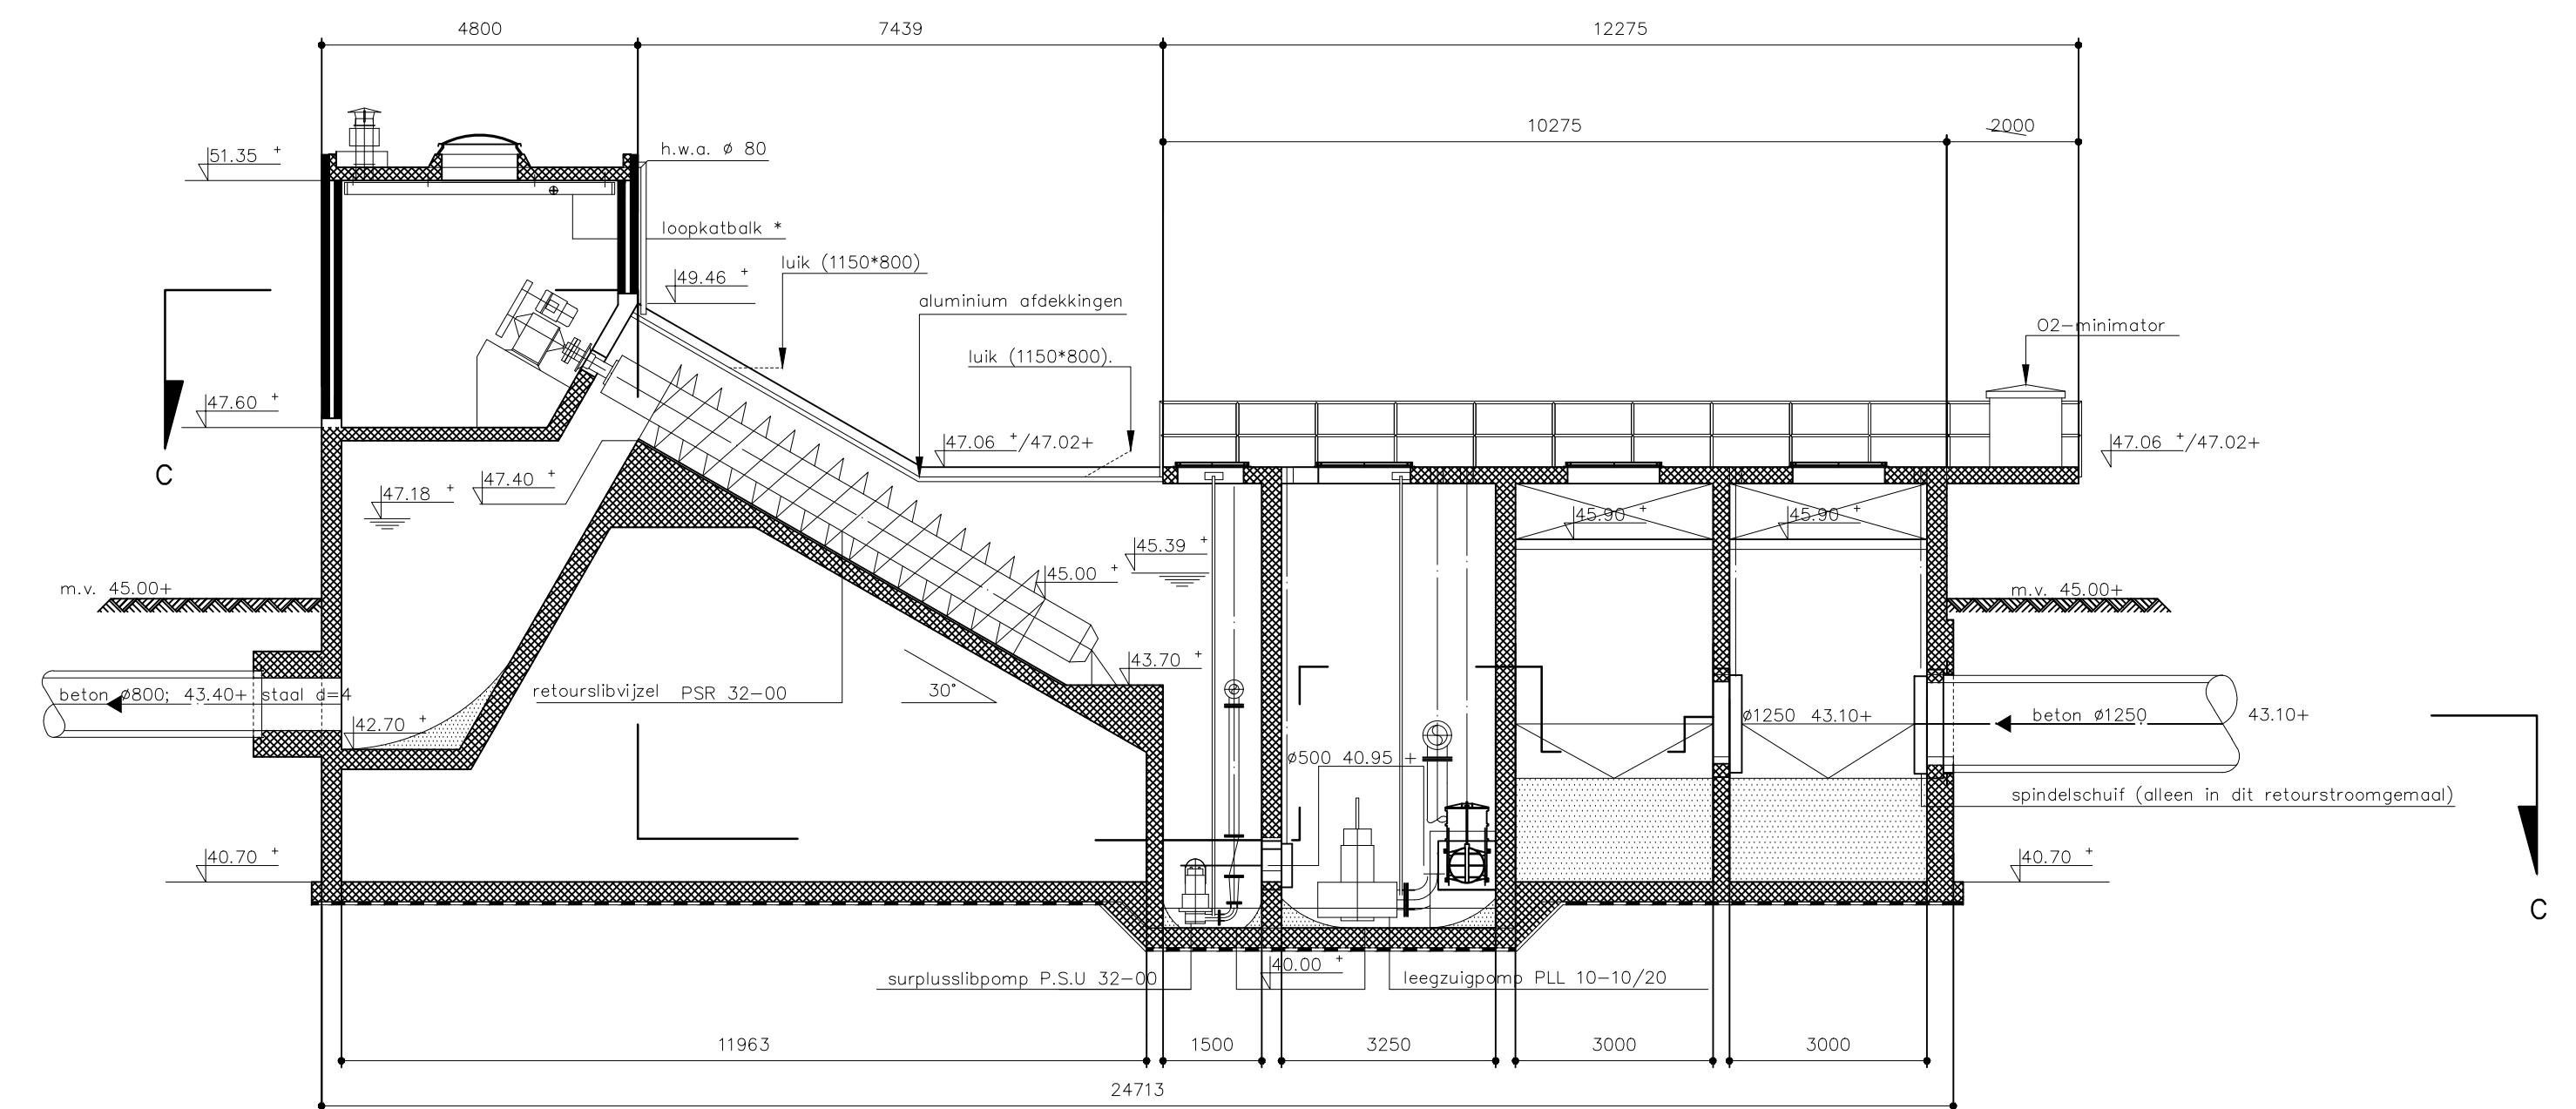


doorsnede B-B

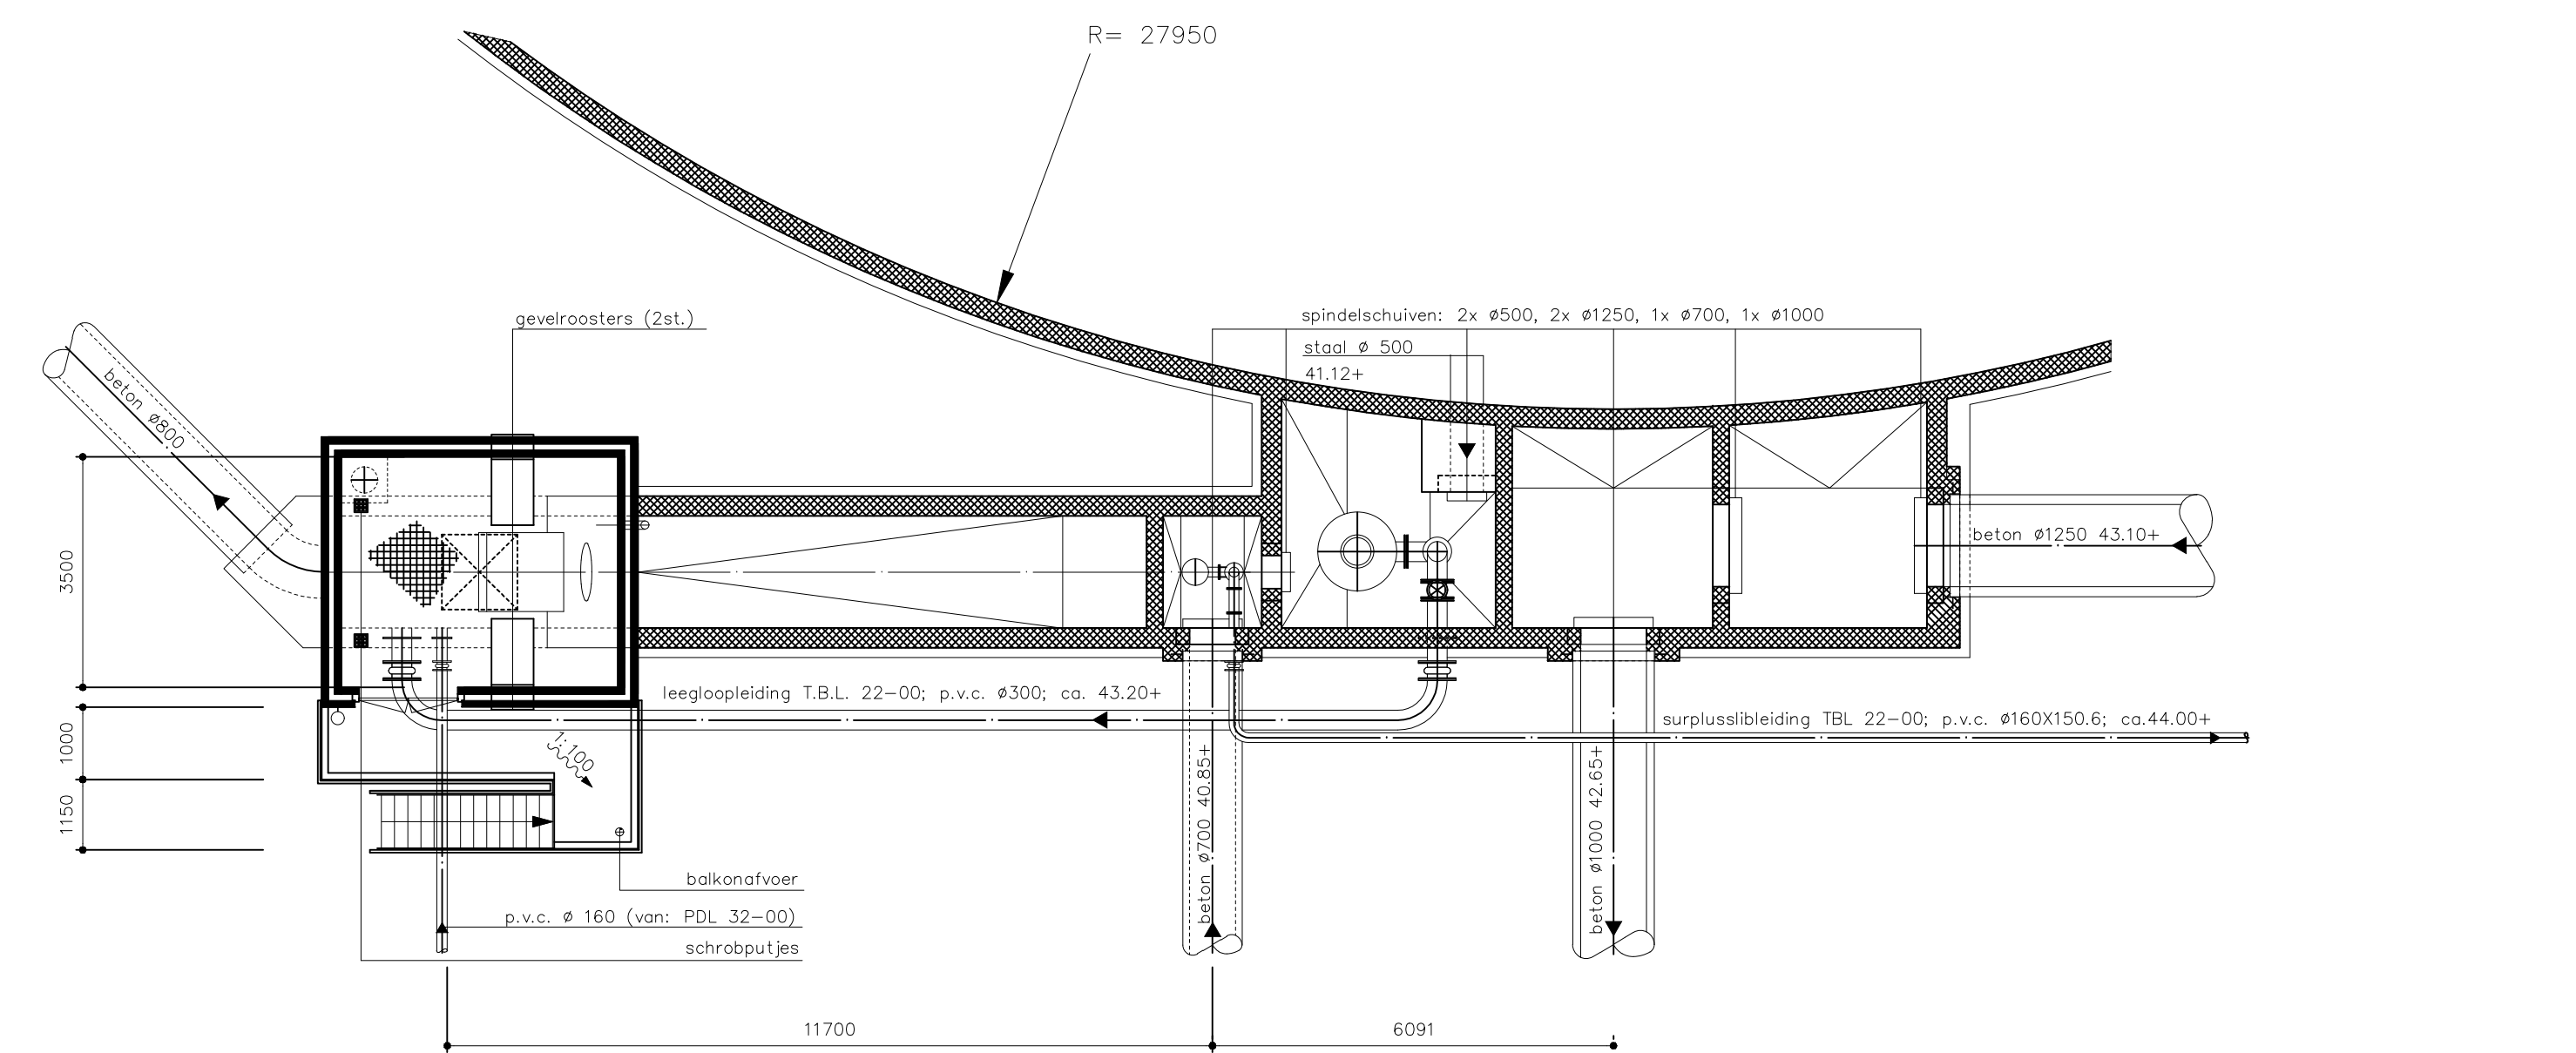

doorsnede C-C

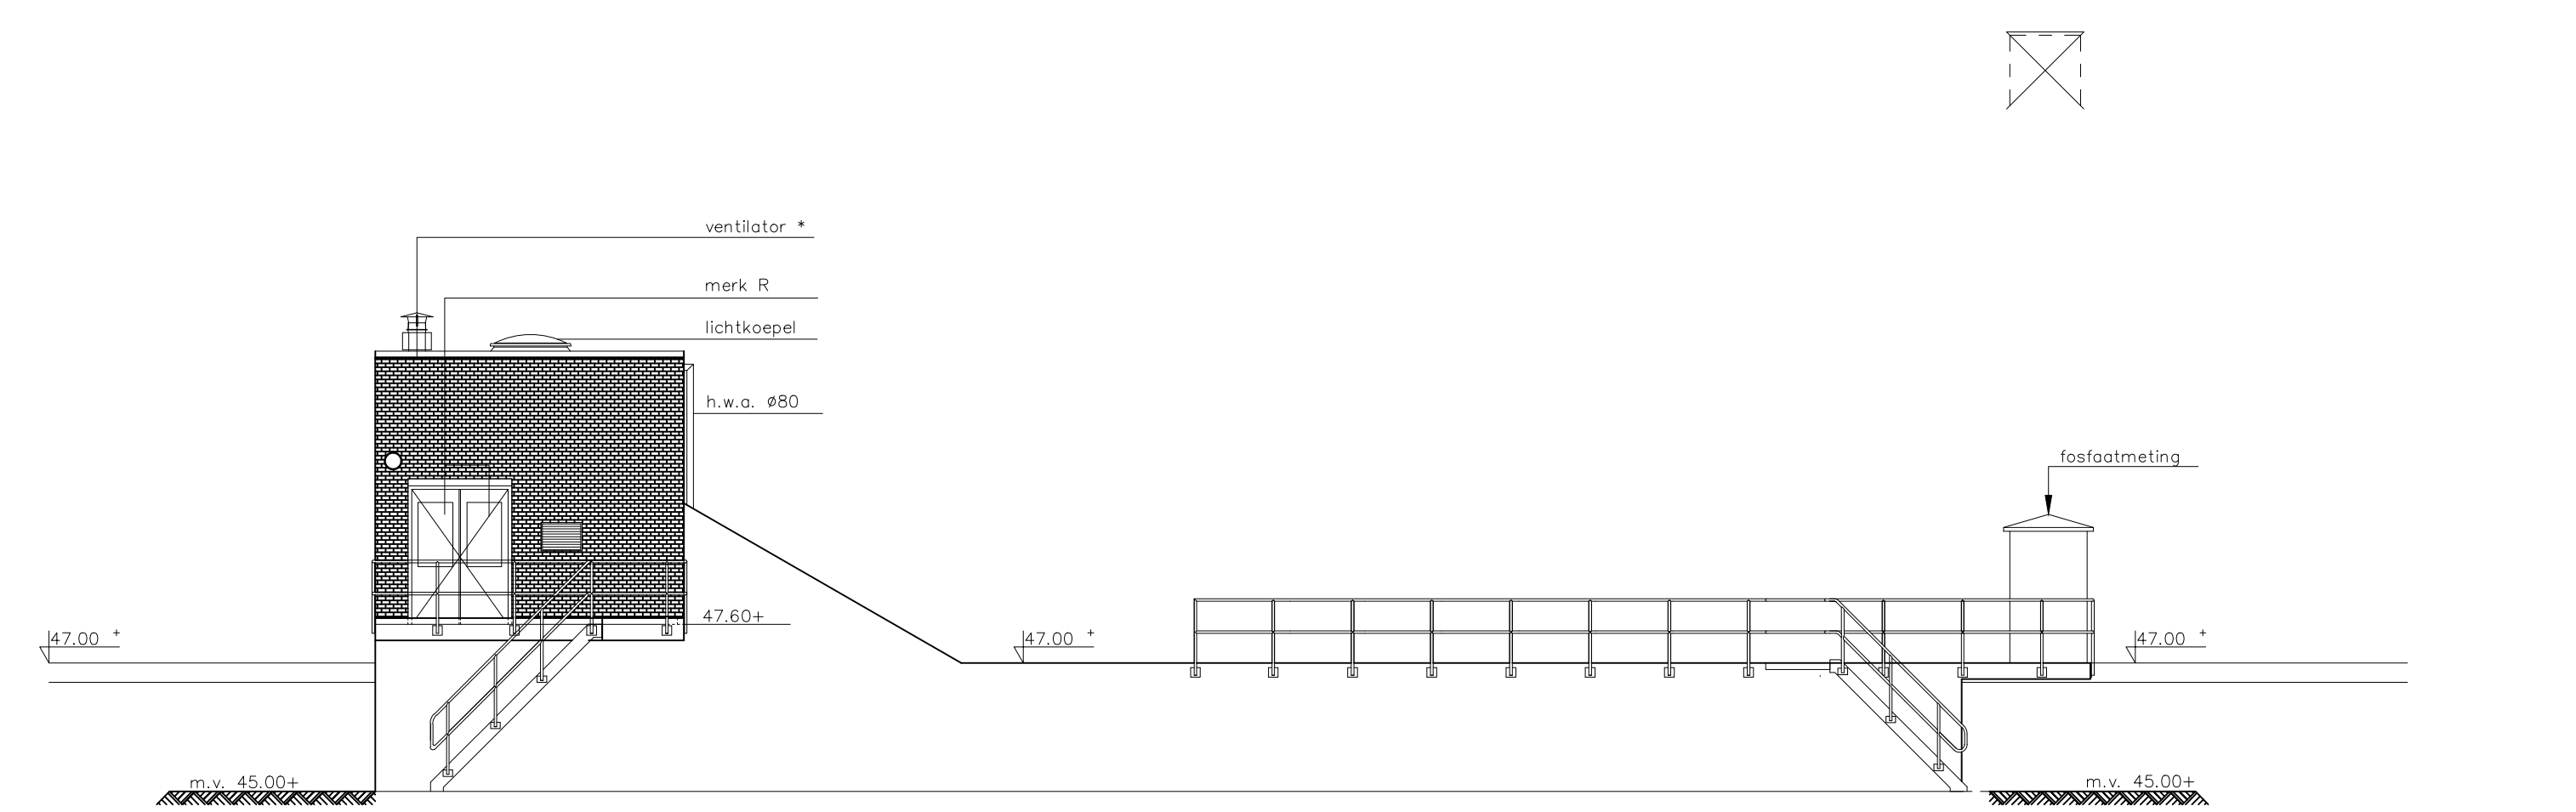

zijgevel

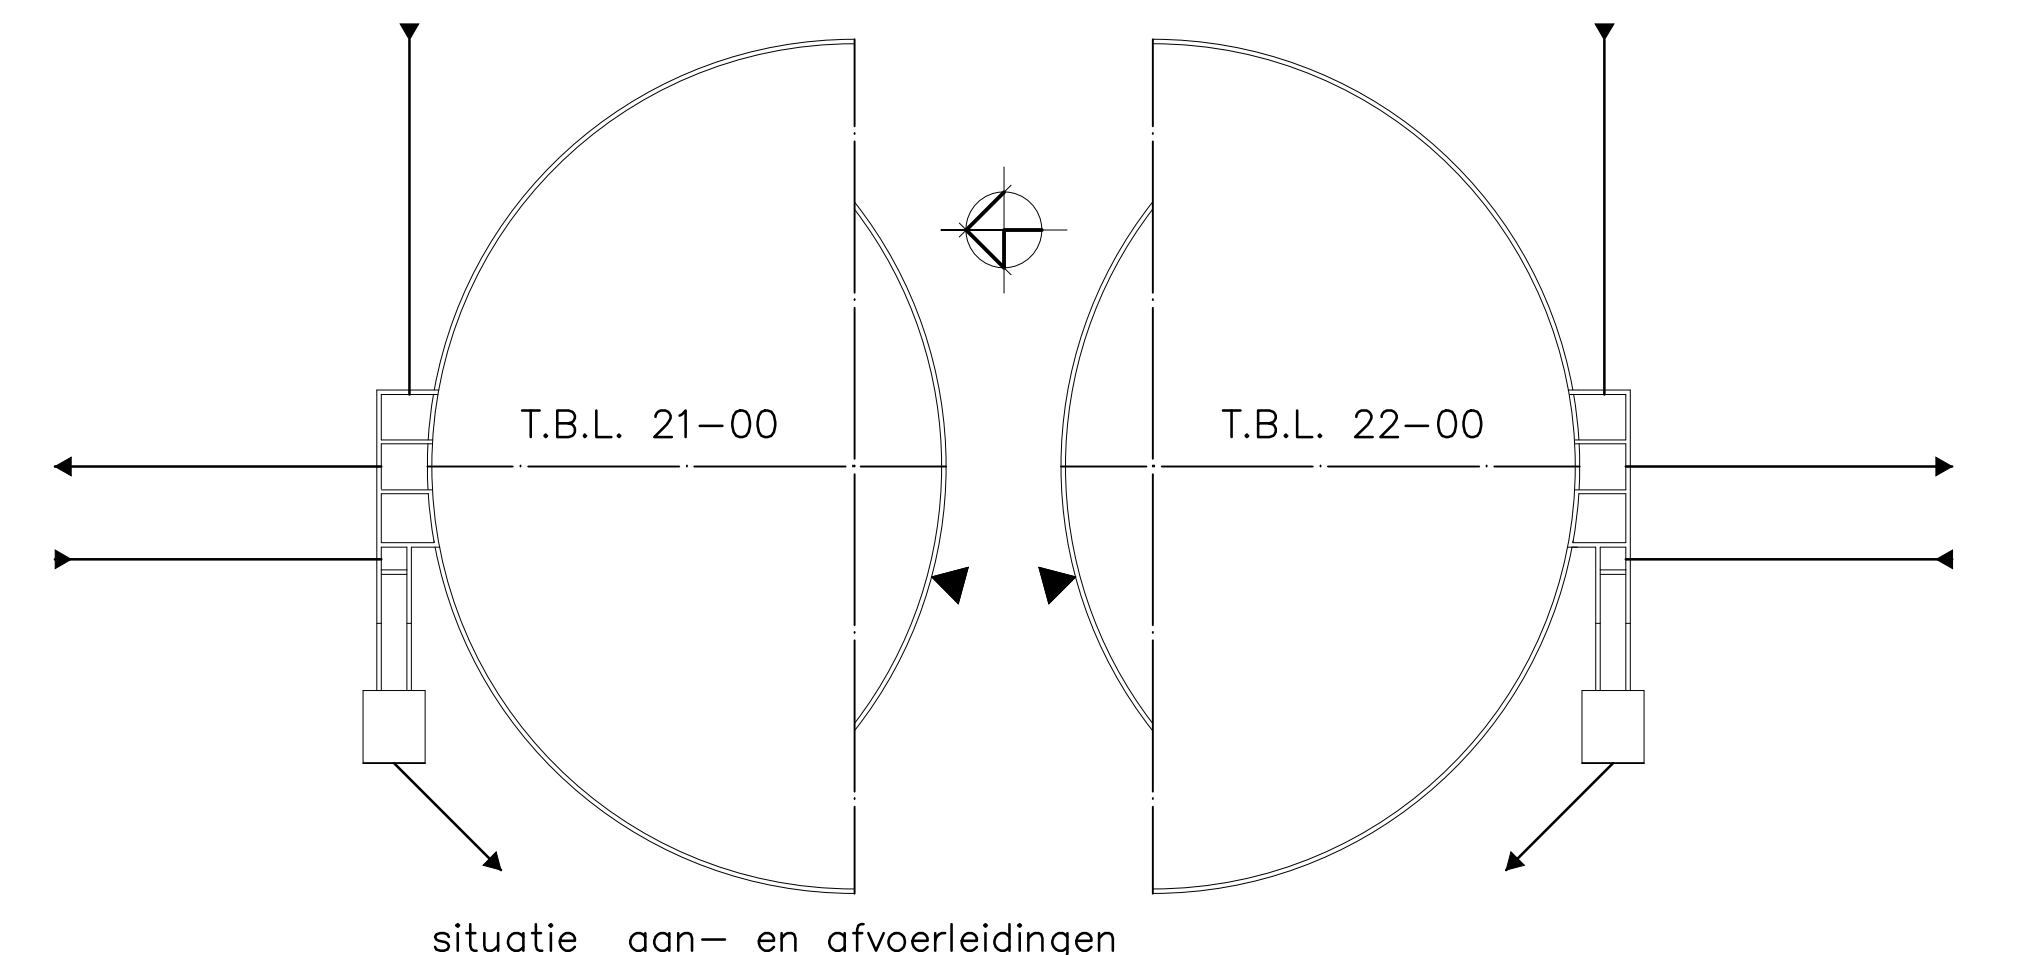

situatie aan- en afvoerleidingen

Gewijzigd op basis van aanwijzingen op tekening uit BZP-archief d.d 18-10-2007 SiS

VOOR MECHANISCH/ELEKTRISCHE ONDERDELEN C.A. ZIE DE OPSTELLINGSTEKENINGEN.

#### VERKLARING:

- BETON VOOR GEWAPEND BETON
- BETON VOOR UITVULLINGEN
- BETON VOOR WERKvloeren
- HOOGTEMATEN LEIDINGEN ZIJN HART LEIDING
- PEILMATEN IN M. T.O.V. N.A.P.
- MATEN IN MM

|   |       |   |  |
|---|-------|---|--|
| A 30-9-1995   |       | Revisie   |  |
| toetst gewijzigd   | conf. | omschrijving   |  |
| RWZI Bosscherveld   |       |   |  |
| Beluchtingstanks en retourslibgemalen<br>Plattegronden en doorsneden                                                                              |       |   |  |
| getekend : 1-10-1995 Vdk<br>gecontroleerd :   |       | NCS-code :<br><br>tek.nr : 1534<br>bladnr : van :                                                                            |  |
| archiefnummer : 58-B-009   |       |   |  |